
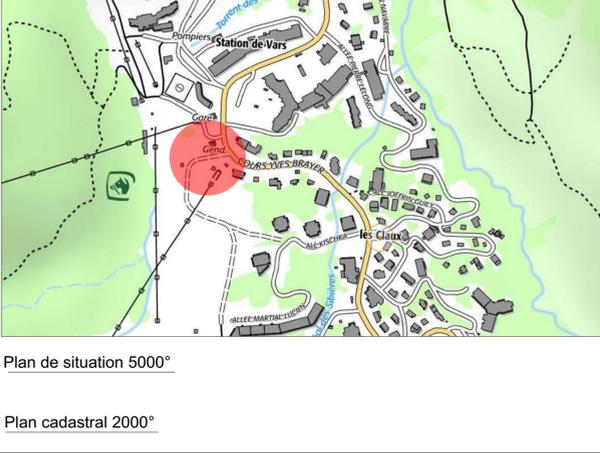


## Construction d'une MSP - C.de Secours - Gendarmerie - Billetterie à VARS LES CLAUX

<b>Maitres d'ouvrages</b> <b>MAIRIE de VARS</b> Sainte Marie 05 500 VARS T. : 04 92 45 50 09 - F. : 04 92 46 62 46  <b>Communauté de Communes du Guillestrois</b> Passage des Ecoles 05 600 GUILLESTRE T. : 04 92 45 04 62							
<b>Economiste</b> Daniel NOEL Micropolis-Bâtiment ICS 05000 GAP Mail:be.noel.economiste@wanadoo.fr T. : 04 92 51 39 84 F. : 04 92 51 33 55	<b>Assistant Maître d'ouvrage</b> AsCoRéa Imm. K-Ouest, 53 rue de l'Etang 69 780 LIMONEST T. : 04 78 35 56 14 - F. : 04 78 35 56 69						
<b>Bureau d'étude structure béton / bois / métal</b> Patrick MILLET Micropolis-Bâtiment ICS 05000 GAP Mail:bet@patrick-millet.fr T. : 04 92 51 20 51 F. : 04 92 51 75 04	<b>Maître d'Œuvre</b> SOLEA VOUTIER ET ASSOCIES ARCHITECTES 3 place de Fontfreyne 05000 GAP Mail:contact05@solea-architectes.com T. : 04 92 54 18 94 F. : 04 92 54 18 95						
<b>Bureau d'étude fluides - électricité</b> CET 29 Allée des Genêts 04200 SISTERON Mail:cet.04@be-cet.fr T. : 04 92 34 12 22 F. : 04 92 34 34 21	<b>Bureau de contrôle - SPS</b> SOCOTEC Chemin Clair du logis - Imm côté st-Mens 05000 GAP T. : 04 93 51 61 39 - F. : 04 92 52 40 48 Mail : construction.gap@socotec.fr						
<b>Bureau d'étude VRD</b> AEV Micropolis - Bâtiment ICS 05000 GAP Mail: T. : 04 92 45 42 56 F. : 04 92 45 42 57							
<b>MODIFICATIONS ET INDICES</b> <table border="1"> <thead> <tr> <th>Date</th> <th>Modifications</th> <th>Indice</th> </tr> </thead> <tbody> <tr> <td> </td> <td> </td> <td> </td> </tr> </tbody> </table>		Date	Modifications	Indice			
Date	Modifications	Indice					
<b>3. Plan Masse 1-100, Plan cadastral 2000°, Plan de situation 5000°</b>							
<b>Dossier des Ouvrages Exécutés</b>							
07/11/2017	Ech : 1:100						

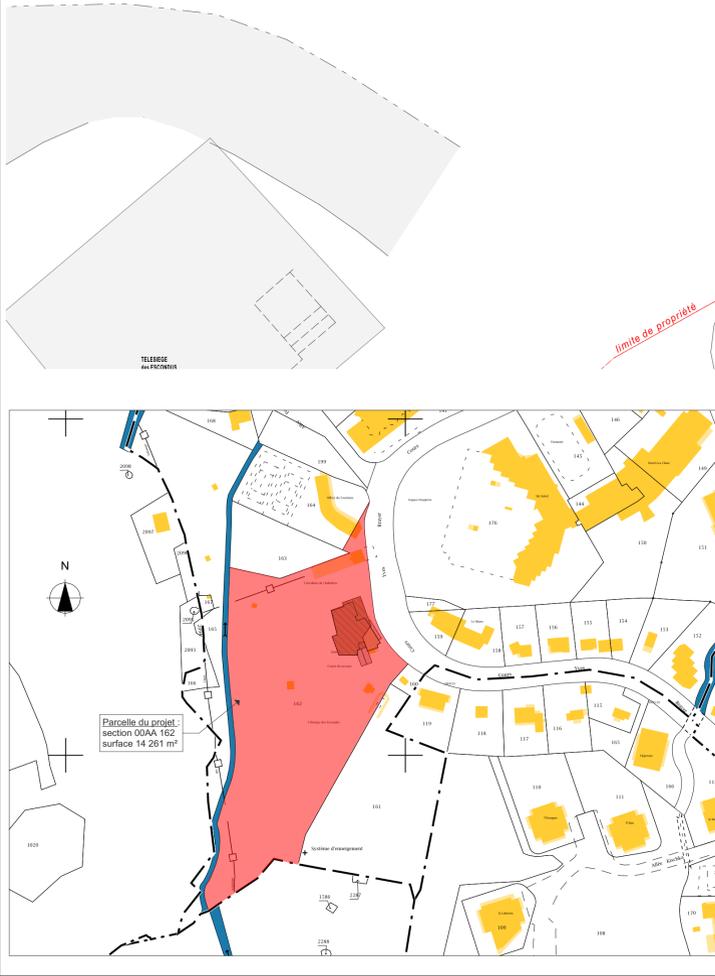

**DOE**

**01**