


Façade Sud-Ouest

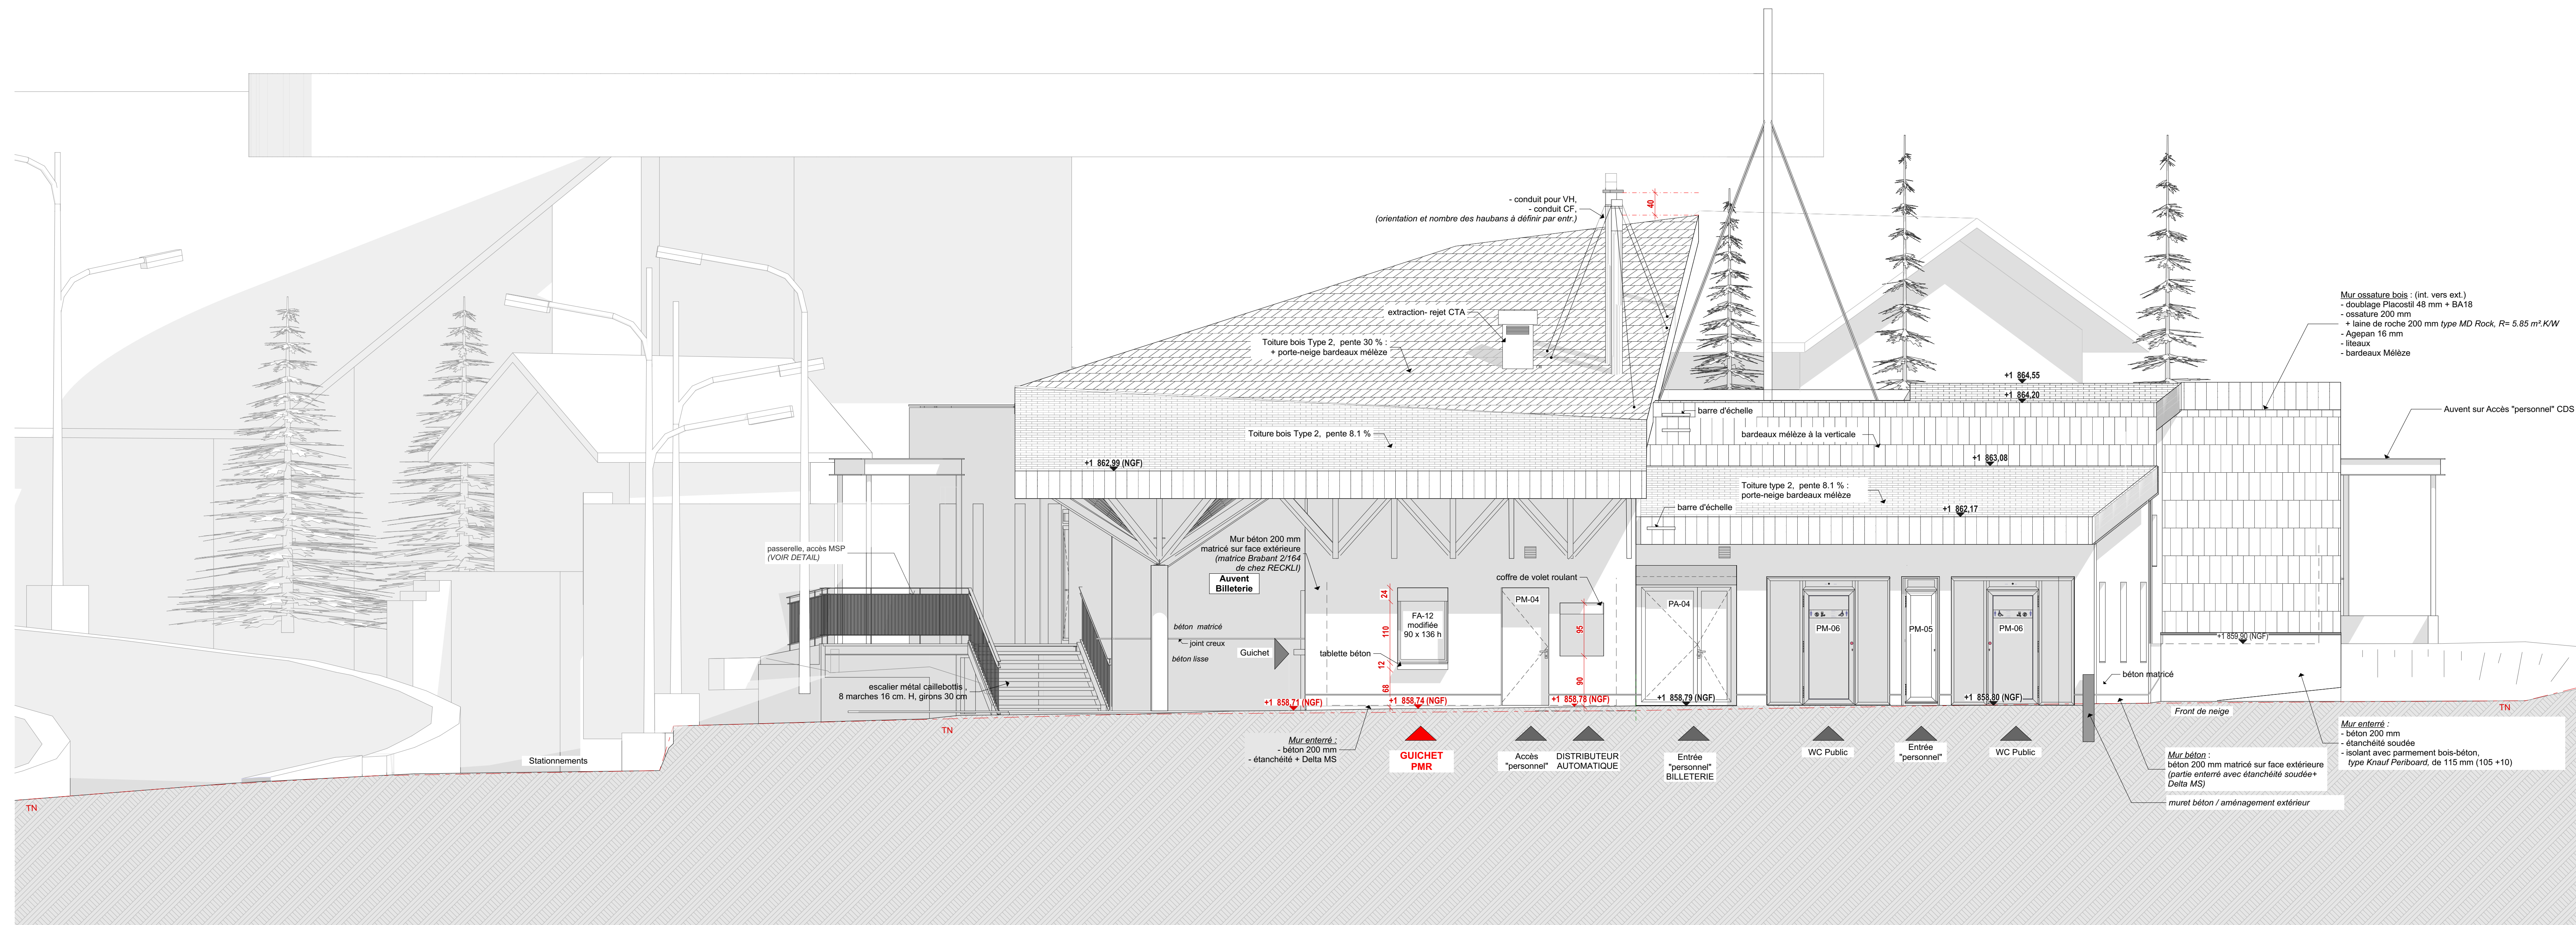

Façade Nord-Ouest

Construction d'une MSP - C.de Secours - Gendarmerie - Billeterie à VARS LES CLAUX	
<b>Economiste</b> Daniel NOEL Monsieur-Bâtiment ICS 05000 GAP Mail: daniel.noel@wanadoo.fr	<b>Assistent Maître d'ouvrage</b> AICP Monsieur-Bâtiment ICS 05000 GAP Mail: contact05@solea-architectes.com
<b>Bureau d'étude structure béton / bois / métal</b> Patrick MILLET Monsieur-Bâtiment ICS 05000 GAP Mail: bet@patrick-millet.fr	<b>Maître d'œuvre</b> SOLEA VOUTIER ET ASSOCIES ARCHITECTES 3 place de Fontreine 05000 GAP T. : 04 92 51 33 51 F. : 04 92 51 75 04
<b>Bureau d'étude fluides - électricité</b> CET 29 Allée des Genêts 04200 SISTERON Mail: cet.04@be-cet.fr	<b>Bureau de contrôle - SPS</b> SOCOTEC Chemin Clair du logis - Imm côté St-Mens 05000 GAP T. : 04 92 34 12 22 F. : 04 92 34 24 21
<b>Bureau d'étude VRD</b> AD2 Monsieur-Bâtiment ICS 05000 GAP Mail: ad2@ad2.fr	<b>Maître d'ouvrage</b> <b>MAIRIE de VARS</b> Sainte Marie 05 500 VARS T. : 04 92 45 50 09 - F. : 04 92 46 62 46  <b>Communauté de Communes du Gullestrois</b> Passage des Ecoles 06 600 GULLESTRE T. : 04 92 45 04 62
<b>MODIFICATIONS ET INDICES</b>	
Date	Indice
SO2 Façade Sud-Ouest projet, NO Façade nord-ouest projet	
DOE	
Dossier des Ouvrages Exécutés	
07/11/2017 Ech : 1:50	
09	