
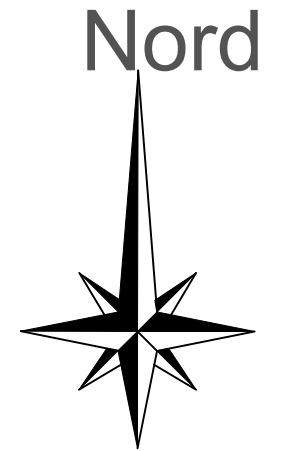


Modifications: Plan masse - PCMI 2

Echelle 1/200
Construction à Vix
Chemin du Pré Bas

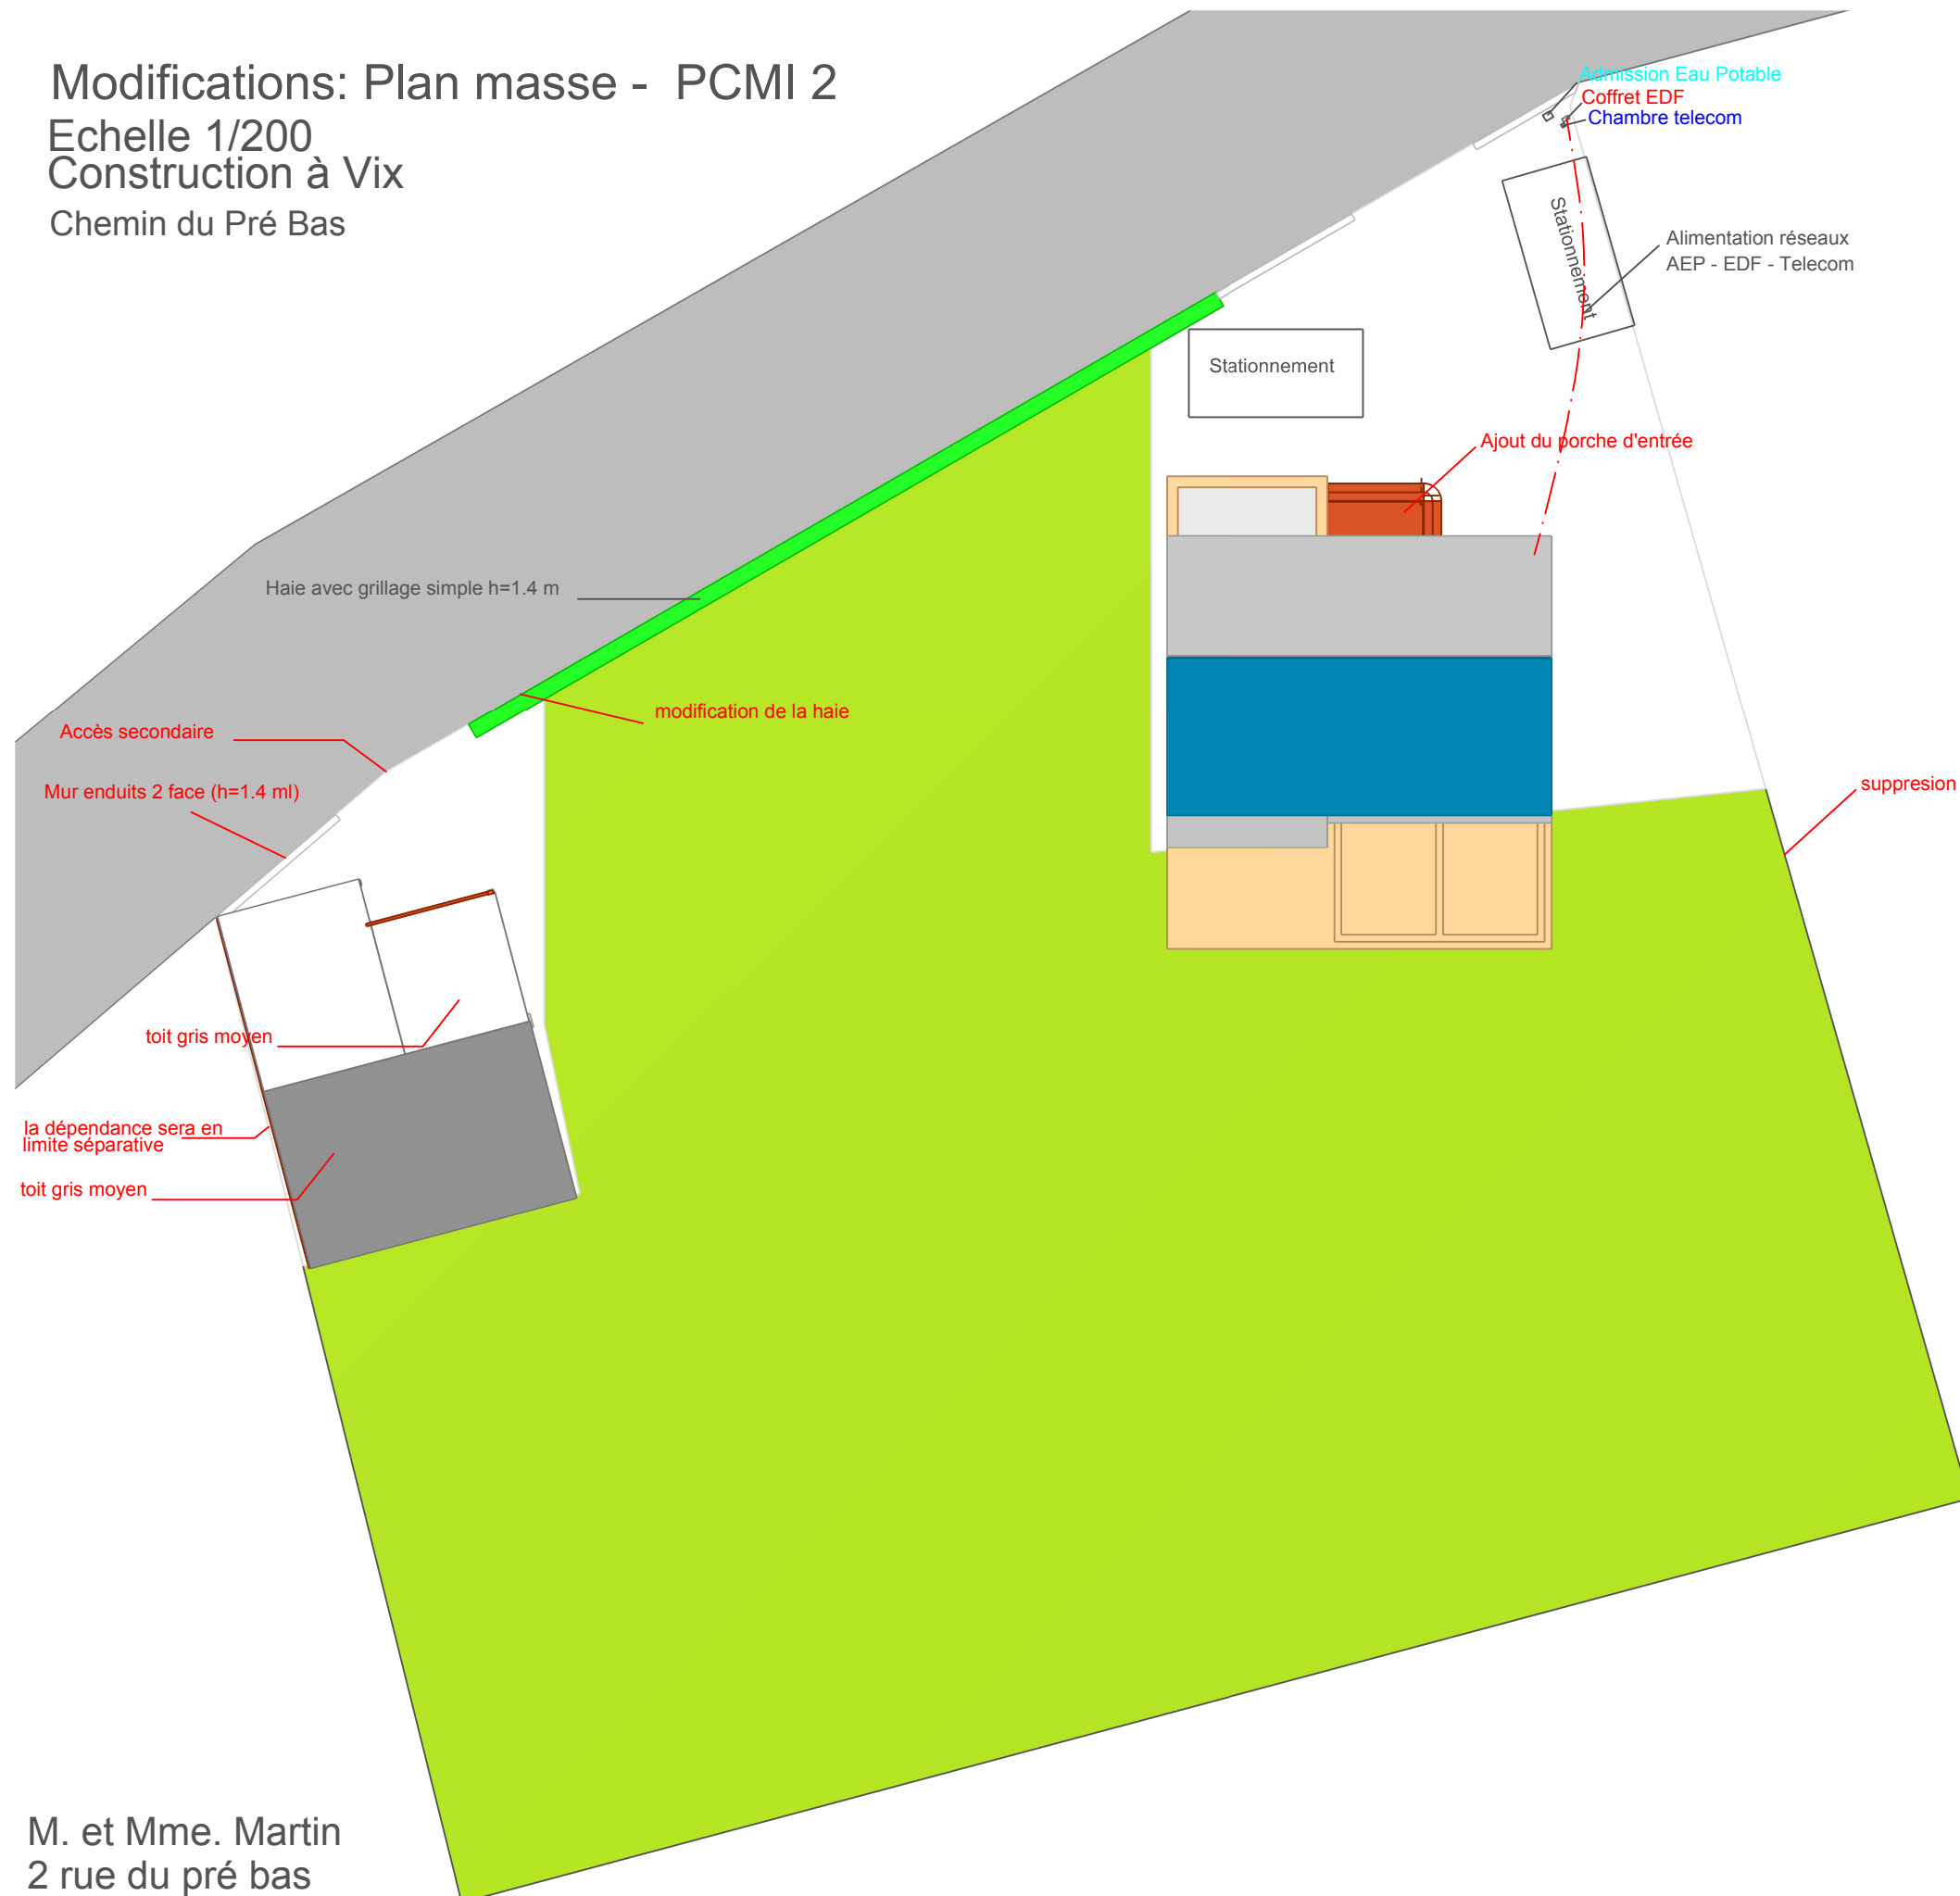

En rouge modification apportées au permis

L'emplacement des réseaux sera défini avec les concessionnaires respectifs

M. et Mme. Martin
2 rue du pré bas
85200 Fontenay le Comte