


EXISTANT



PROJET

PLAN LOCALISATION - ECHELLE 1/1000

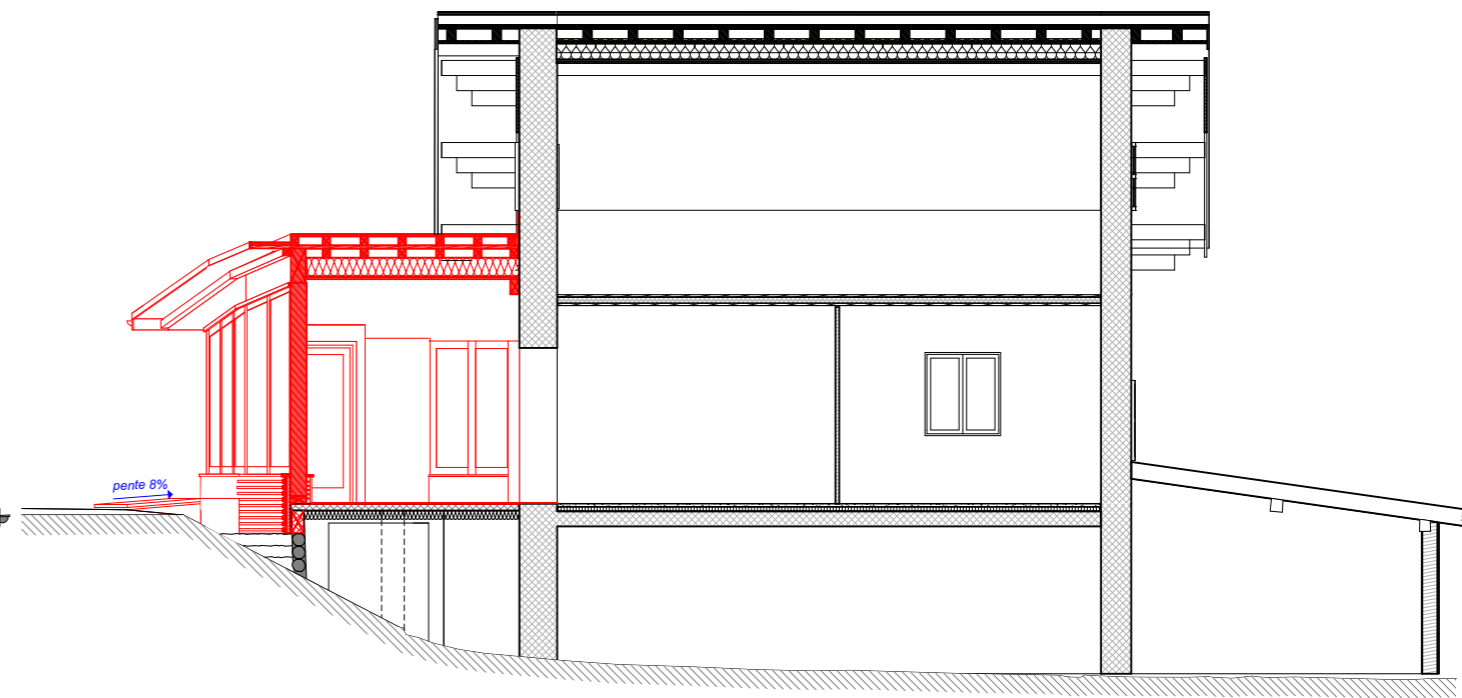

DOE	DOSSIER D'OUVRAGES EXÉCUTÉS	
COMMUNE DE SAINT-NICOLAS-DE-VÉROCE ÉPICERIE DE SAINT-NICOLAS-DE-VÉROCE		
21/07/17	DOE	06
Échelle : 1/50		
<b>COUPES</b>		