




COUPE DD / ÉLEVATION-EST

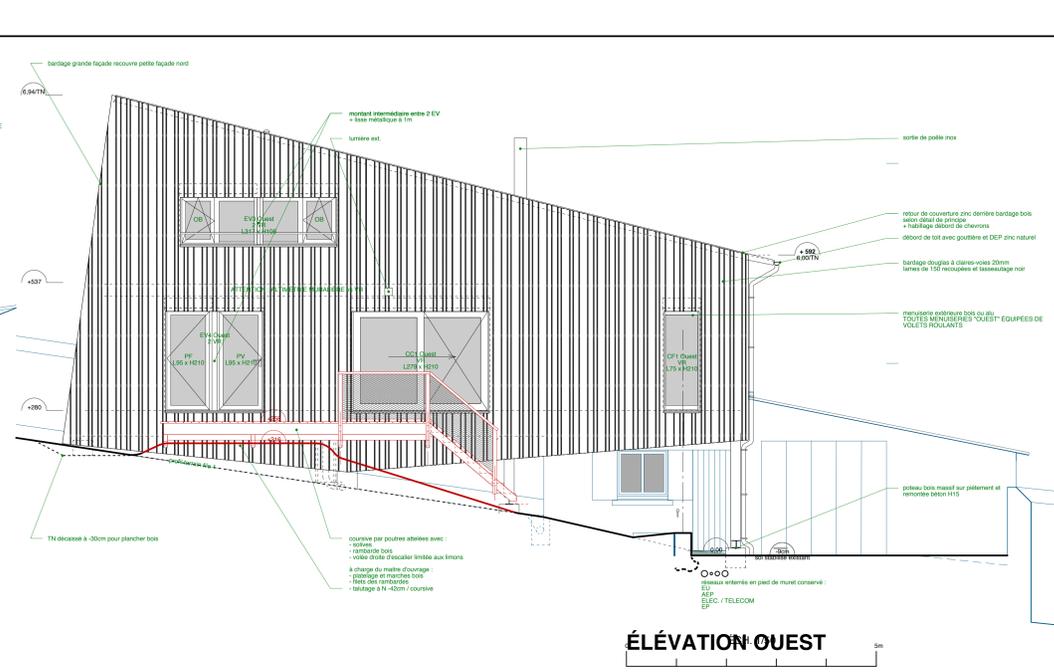


ÉLEVATION OUEST

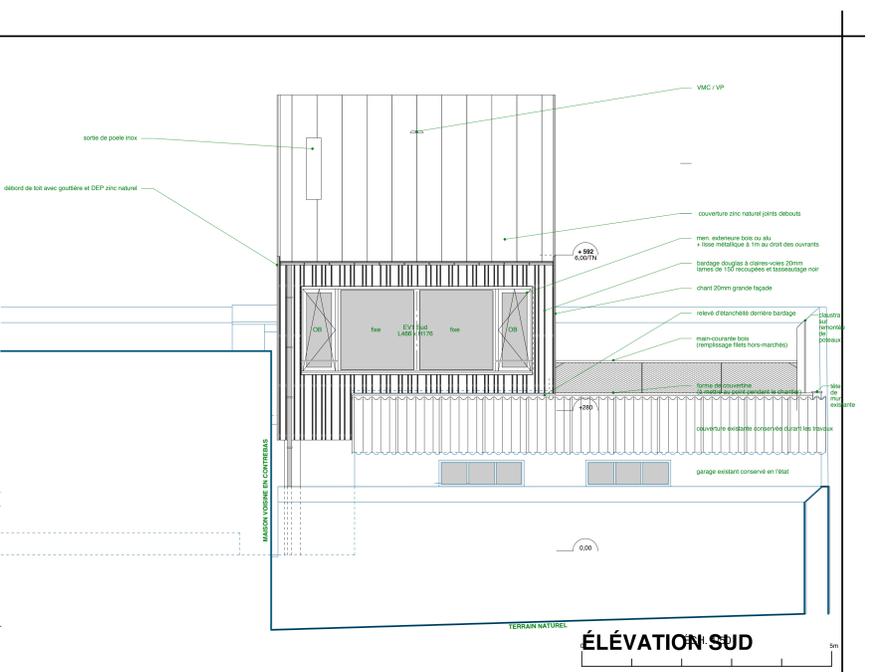


ÉLEVATION SUD

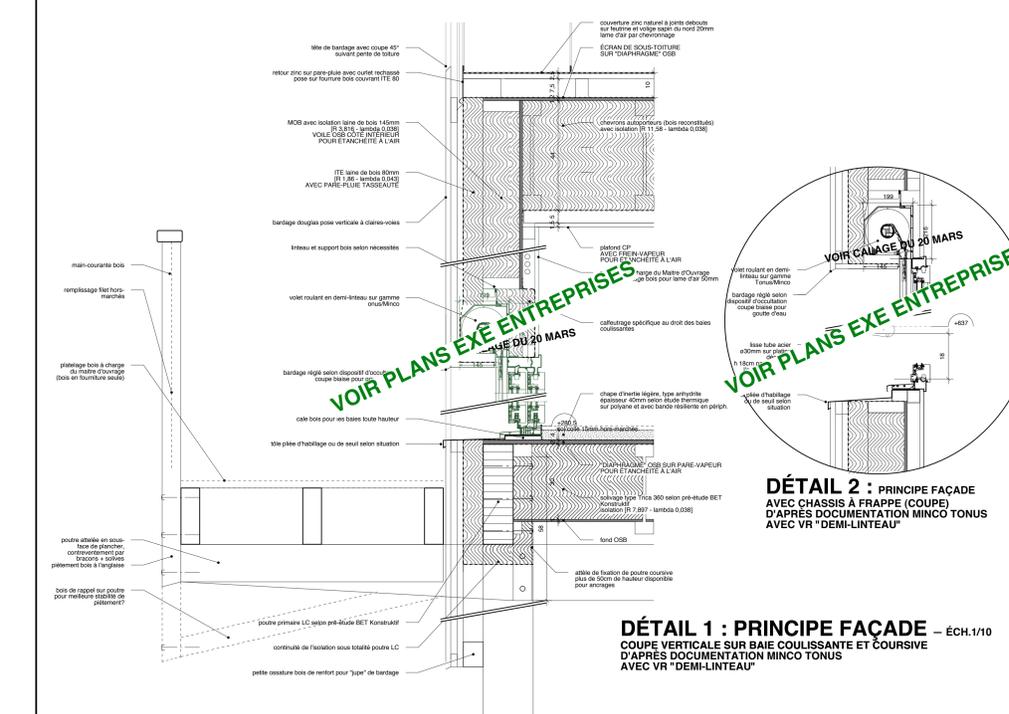


DÉTAIL 1 : PRINCIPE FAÇADE - ÉCH.1/10

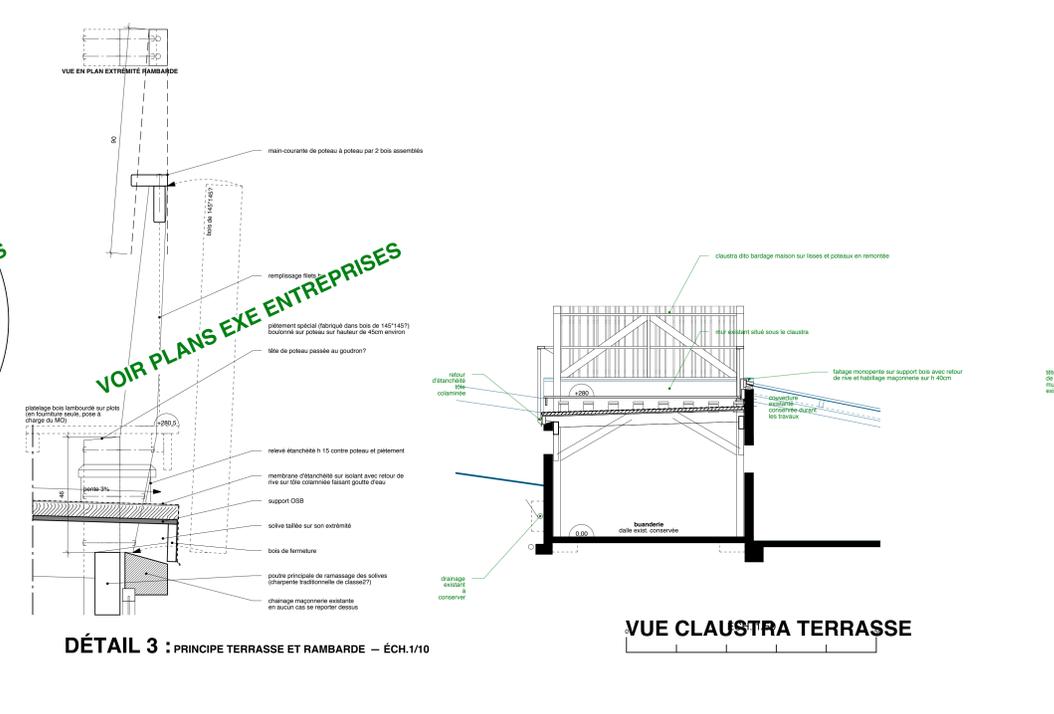


DÉTAIL 3 : PRINCIPE TERRASSE ET RAMBARDE - ÉCH.1/10

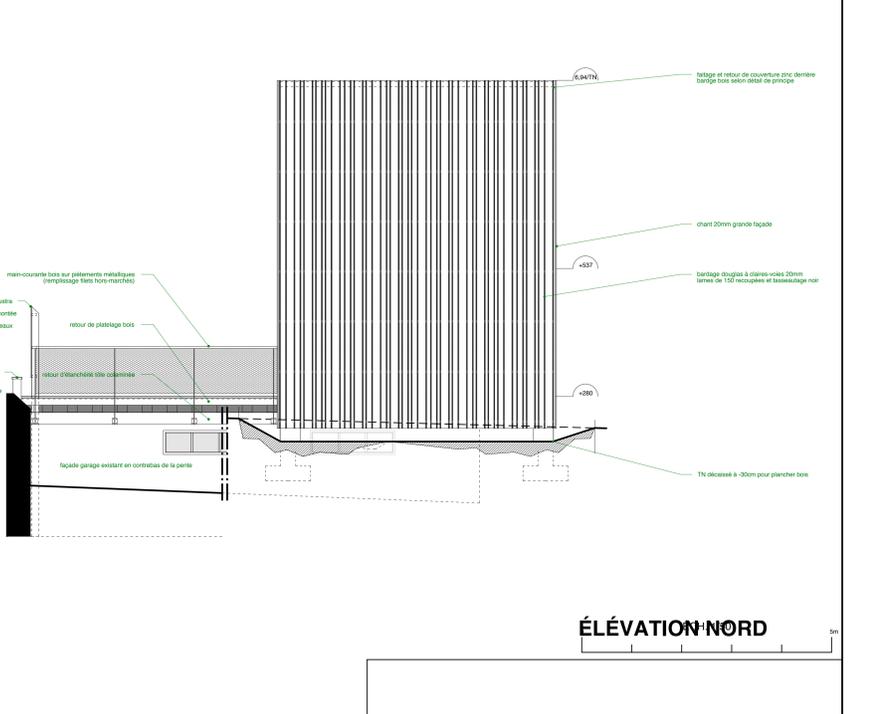

ÉLEVATION NORD

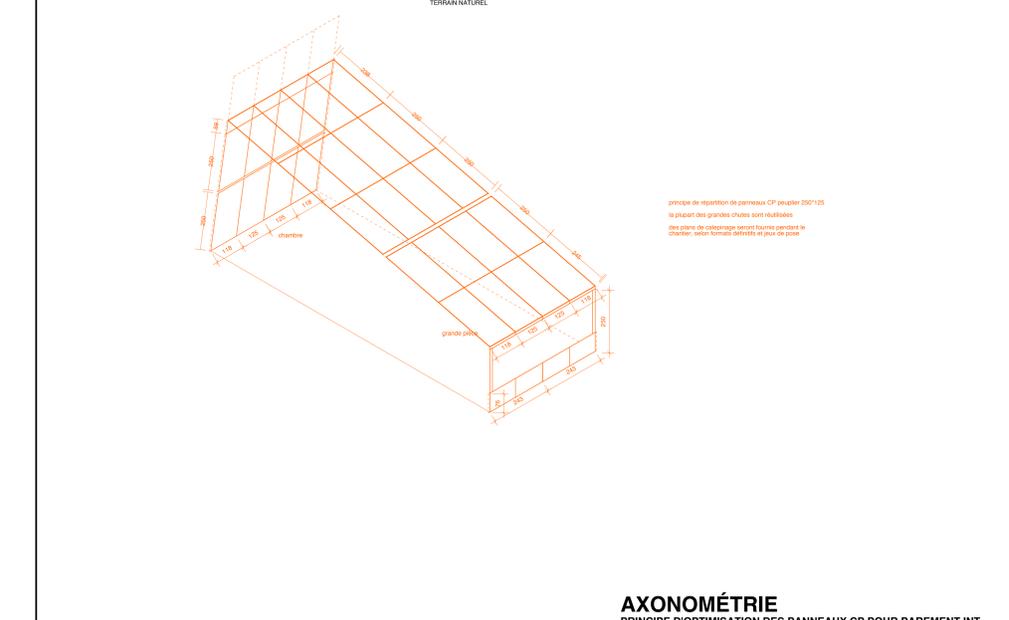

AXONOMÉTRIE

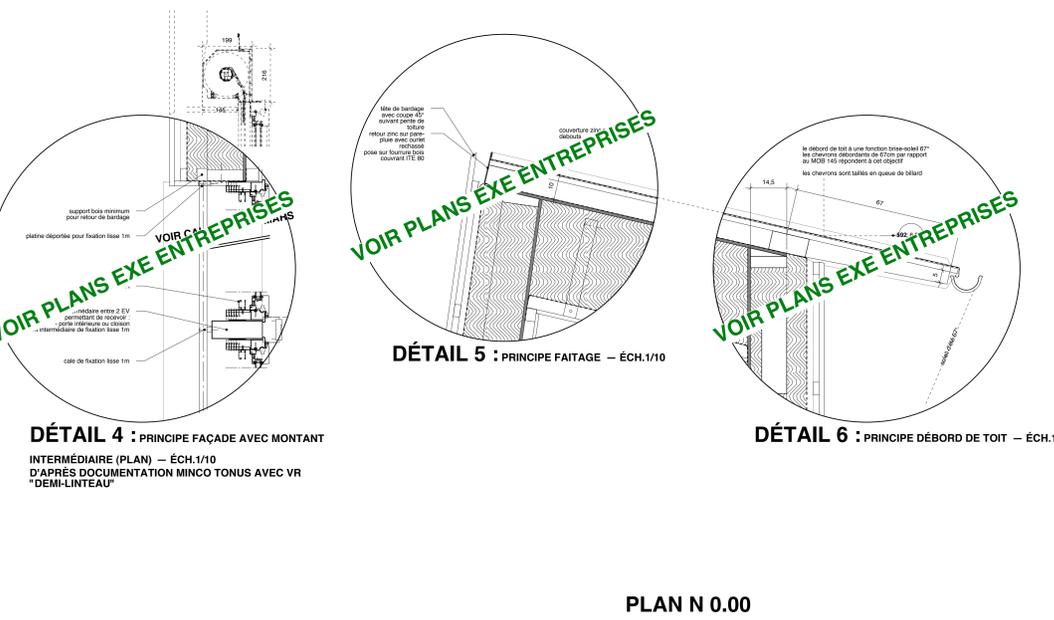

DÉTAIL 4 : PRINCIPE FAÇADE AVEC MONTANT INTERMÉDIAIRE (PLAN) - ÉCH.1/10

DÉTAIL 5 : PRINCIPE FAITAGE - ÉCH.1/10

DÉTAIL 6 : PRINCIPE DÉBORD DE TOIT - ÉCH.1/10

MAISON MOREAU-THÉBAULT
 parcelles AR 1116-1117, rue de Belle-Vue, 44 521 Oudon

DOSSIER DES OUVRAGES EXÉCUTÉS

FAÇADES + DÉTAILS SIGNIFICATIFS

DÉCEMBRE 2017

Indice / date / modification :
 A / 1er mars 2017 / modif. EVZ, paramètre intérieur, mur retard bois, atronèmes mezzanine et faitage
 B / 25 avril 2017 / collage bois pour chape, dalle bois et bois BA
 C / septembre 2017 / escaliers "3" plus

MAITRE D'OUVRAGE :
 M. Moreau et Mme Thébault - 18bis, rue Marguerite-de-Clisson, 49 270 Champcoceaux

MAITRE D'OEUVRE :
 Frank Germa, architecte d.p.l.g.
 121, route du Fleuve, 44450 Saint Julien de Concelles
 tél. : 02 40 47 50 50, architectes.p@gmail.com

PLAN N 0.00