


Construction d'un A.L.S.H. Place Saint-Hubert  
 PHASE AOR  
 Dossier des Ouvrages Exécutés

PROPRIETE DES PLANS EXCLUSIVE  
 DE L'ATELIER ANNE JUGI  
 REPRODUCTION INTERDITE CONFORMEMENT  
 A LA LOI DU 4 MARS 1957 ET A TOUTES  
 LES LOIS EN VIGUEUR OU A INTERVENIR

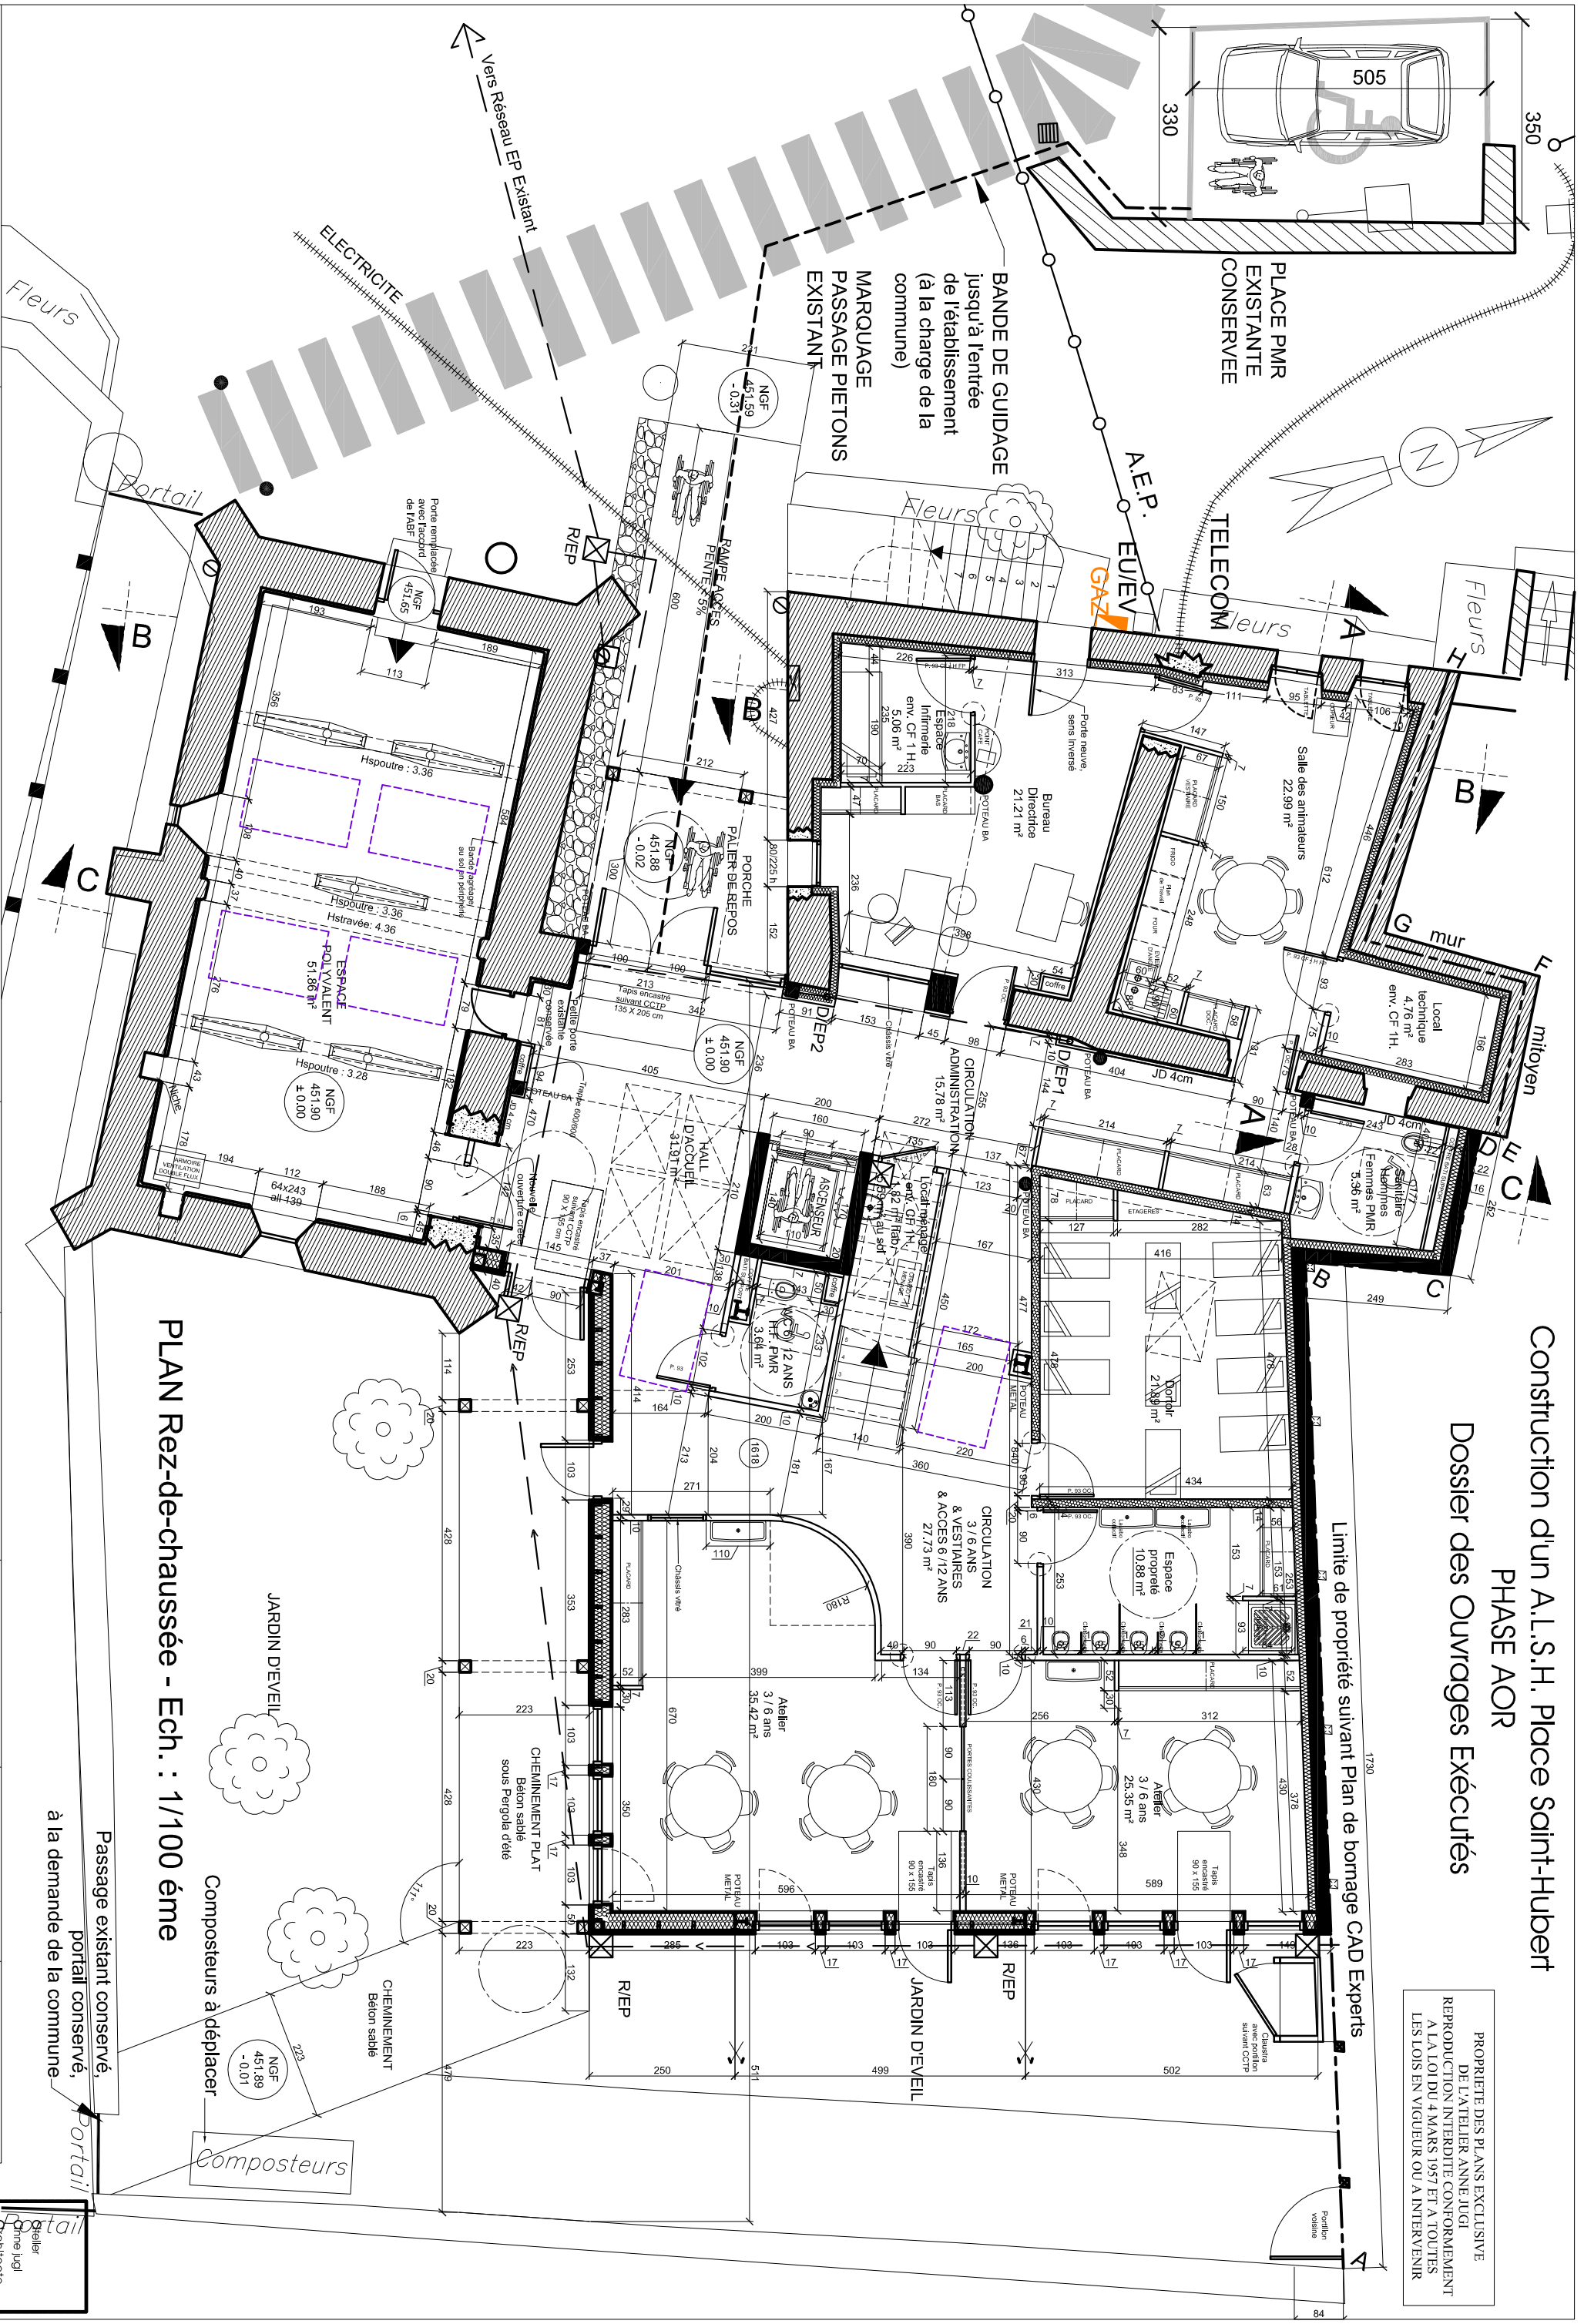

PLAN Rez-de-chaussée - Ech. : 1/100 ème

Passage existant conservé,  
 portail conservé,  
 à la demande de la commune.

JARDIN DEVEILL  
 Composteurs à déplacer  
 CHEMINEMENT Béton sable  
 CHEMINEMENT PLAT Béton sable sous Pergola d'été