

# SCI ESPACE ET NATURE

## CONSTRUCTION D'UN HOTEL INSOLITE

LIEU DIT "ESPACE NATURE"  
67220 BREINTENBACH



Eric SCHMITT  
Antoine PAGNOUX  
Gaël BOURDET  
ARCHITECTES

18 rue A. de Saint Exupéry  
88 100 SAINT-DIE-DES-VOSGES  
Tél : 03 29 56 86 78  
contact@asparchitecture.fr

### RECOLEMENT

26/01/2021

#### DOCUMENTS :

PLAN DE MASSE - 1/1000

PLAN DE MASSE - 1/500

MAISON PRINCIPALE :

- PLAN RDC - 1/50

- PLAN R+1 - 1/50

- COUPE A - 1/50

- COUPE B - 1/50

- COUPE C - 1/50

- FACADES - 1/100

DETAILS DES CABINES PAR TYPE :

CABINE TYPE "TREE"


CABINE TYPE "IVY"

CABINE TYPE "GRASS"

CABINE TYPE "FJELL"


GARAGE

MODIFICATIONS :

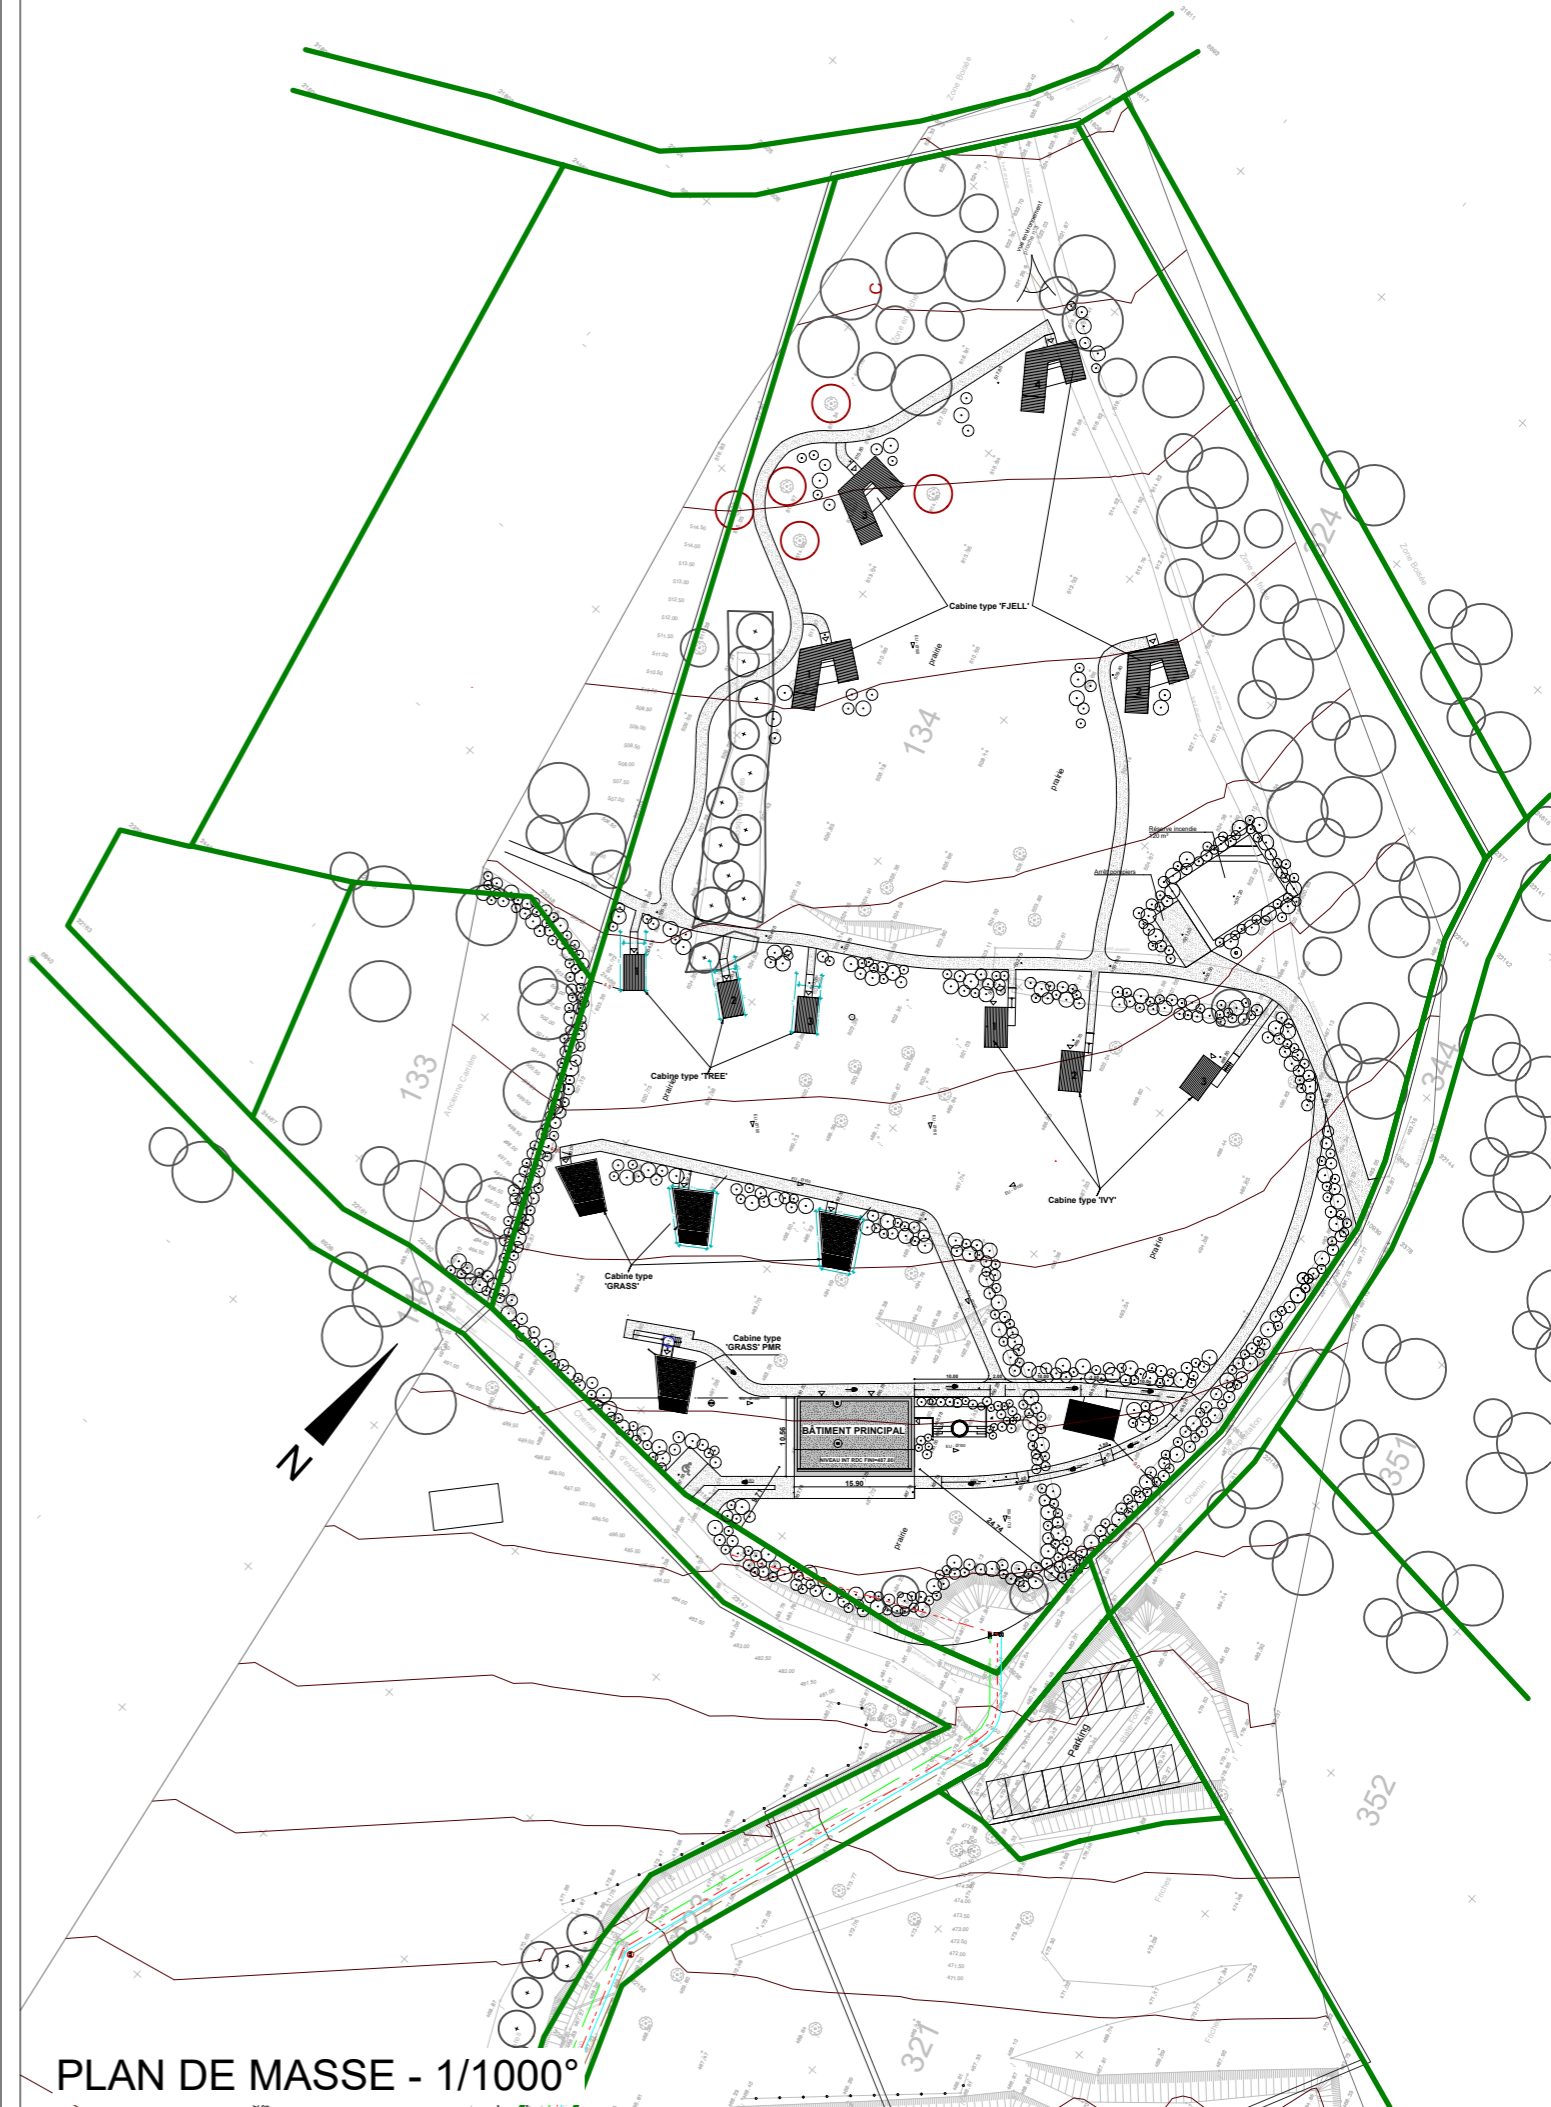

PLAN DE MASSE - 1/1000°

PLAN DE MASSE - 1/500°

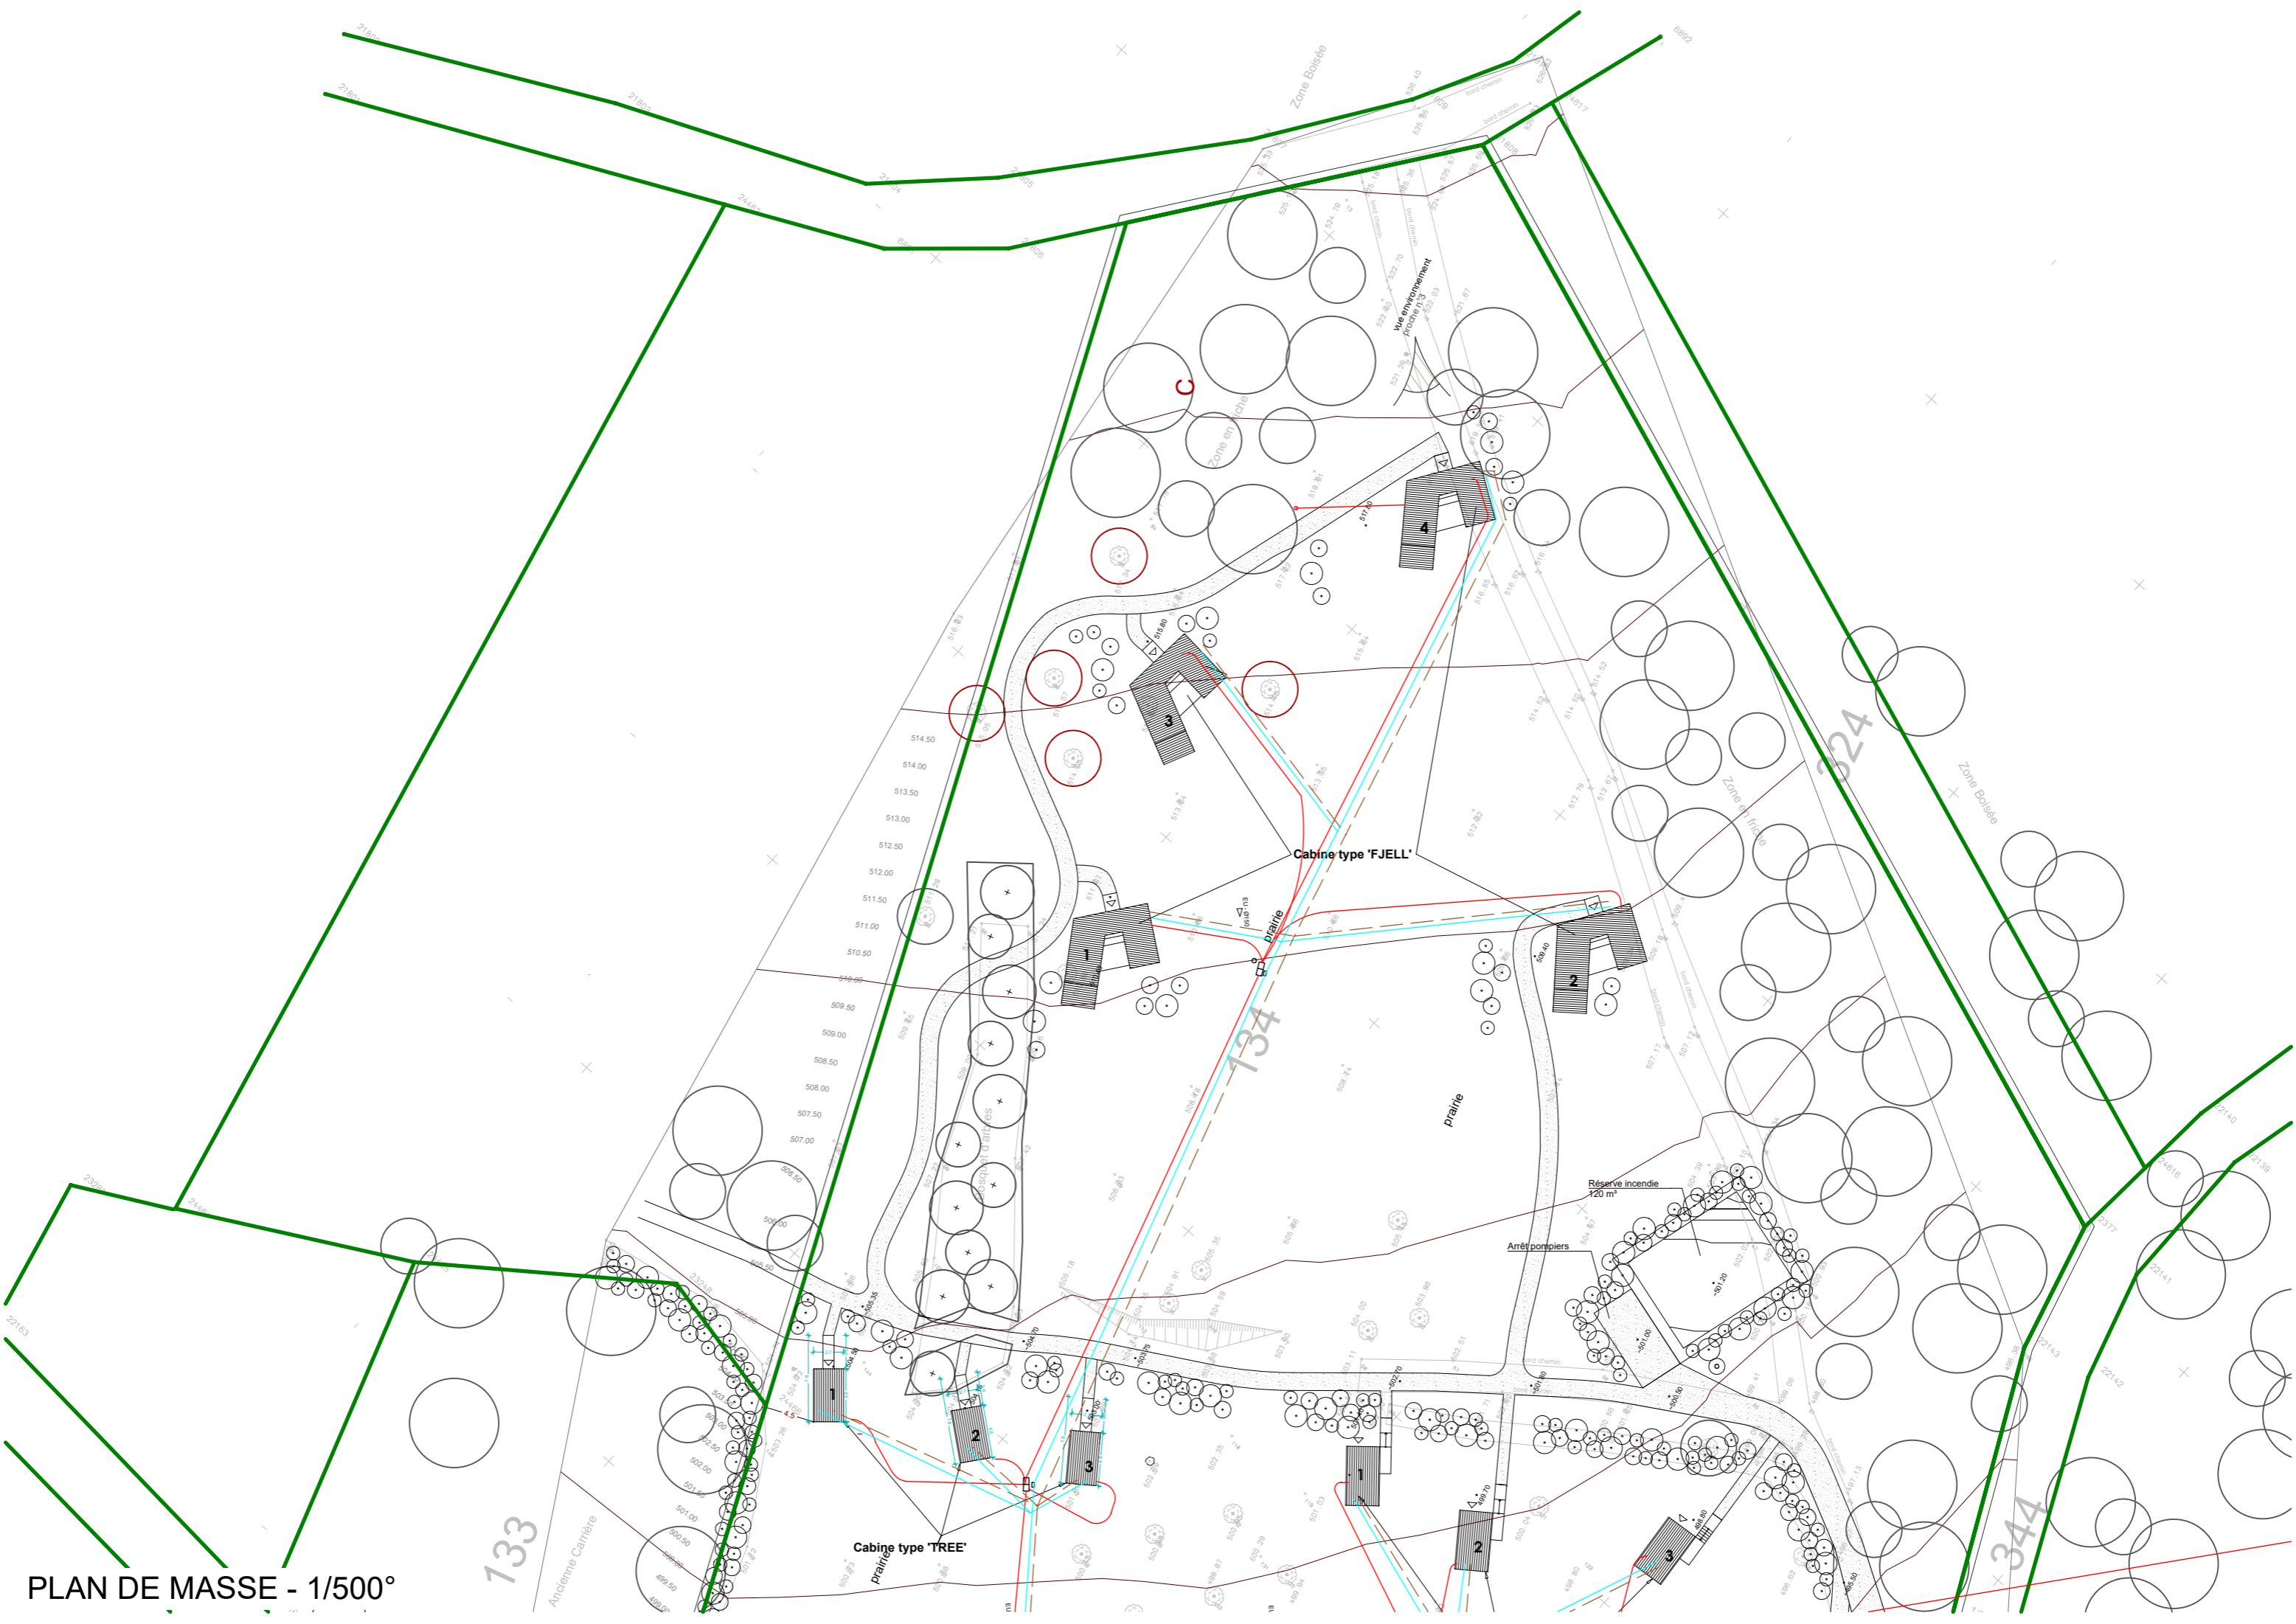

133

Ancienne Carrière

Cabine type 'TREE'  
prairie

Cabine type 'FJELL'

134

prairie

Réserve incendie  
120 m²

Arrêt pompiers

344

324

Zone Boisée

Zone en fûtée

Zone en fûtée

Zone Boisée

2180

2180

22153

22320


PLAN DE MASSE - 1/500°

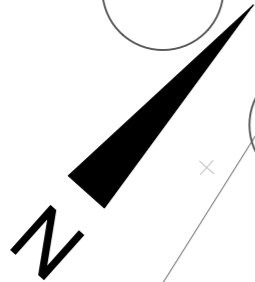

Cabine type 'GRASS'

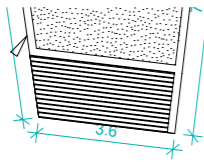

Cabine type 'GRASS' PMR

4

BÂTIMENT PRINCIPAL

NIVEAU INT RDC FINI=487.80


Garage


prairie

prairie

Chemin


PLAN DE MASSE - 1/200°

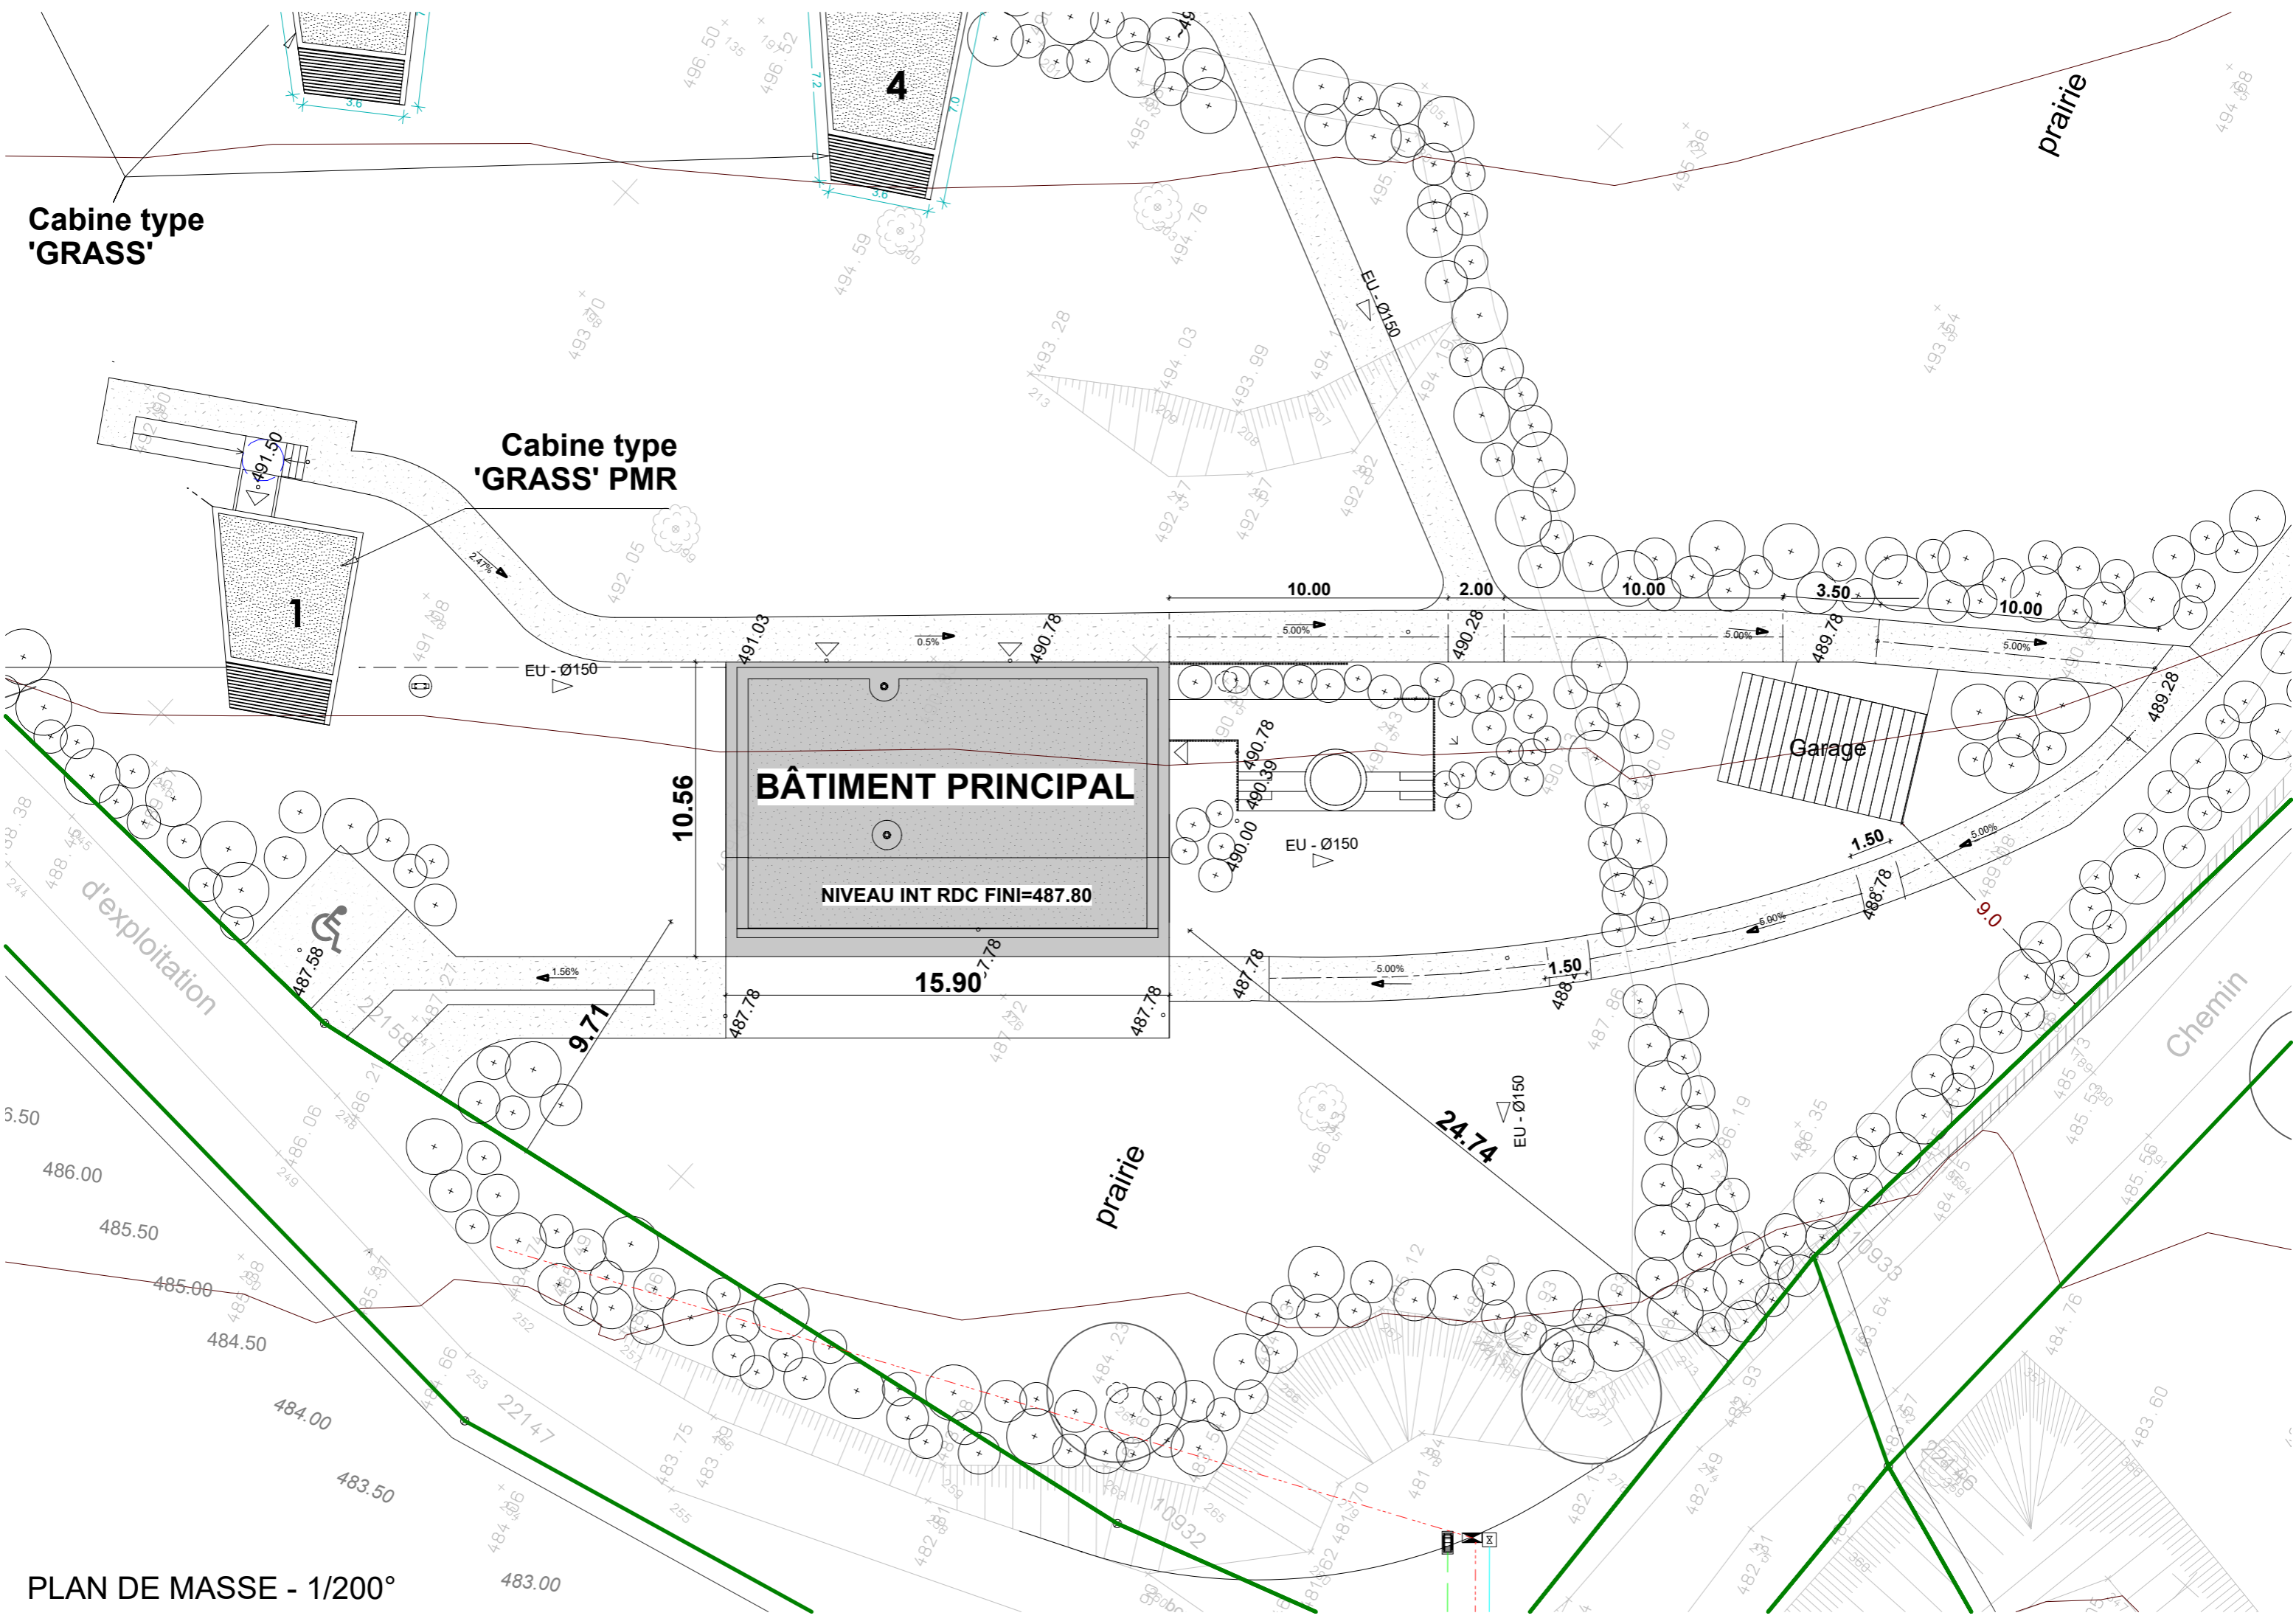

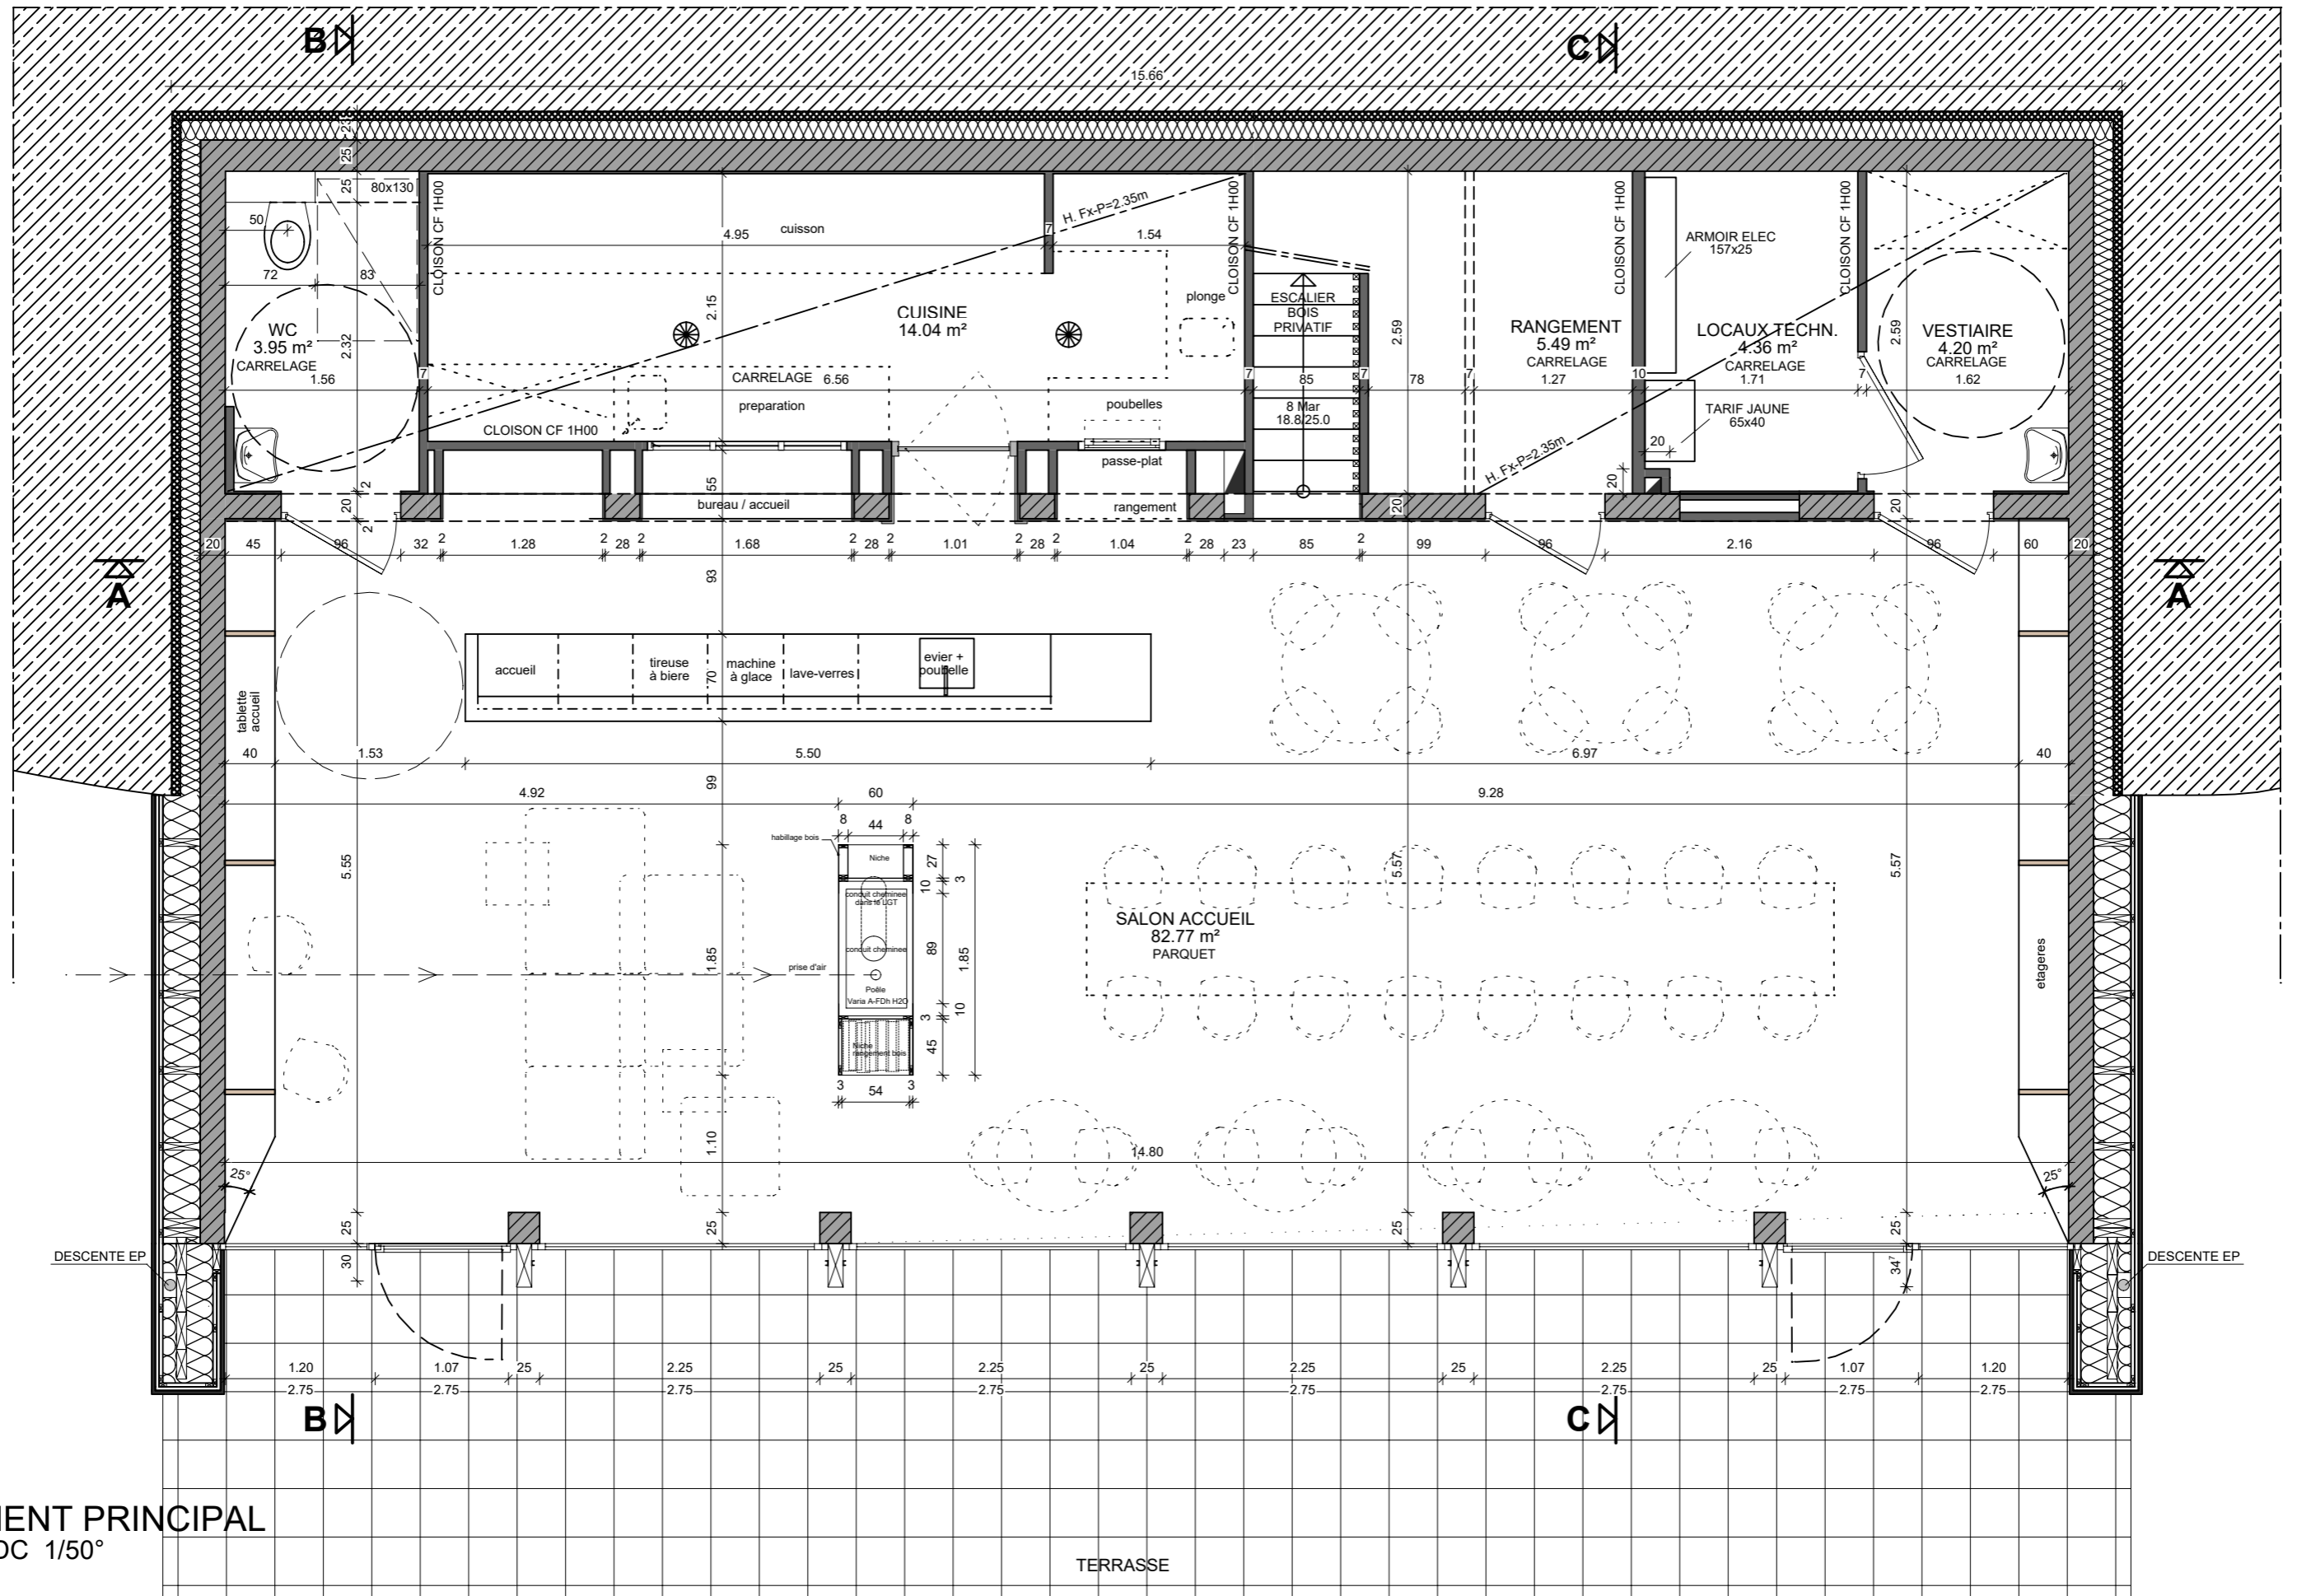


**BATIMENT PRINCIPAL**  
**PLAN RDC 1/50°**


TERRASSE

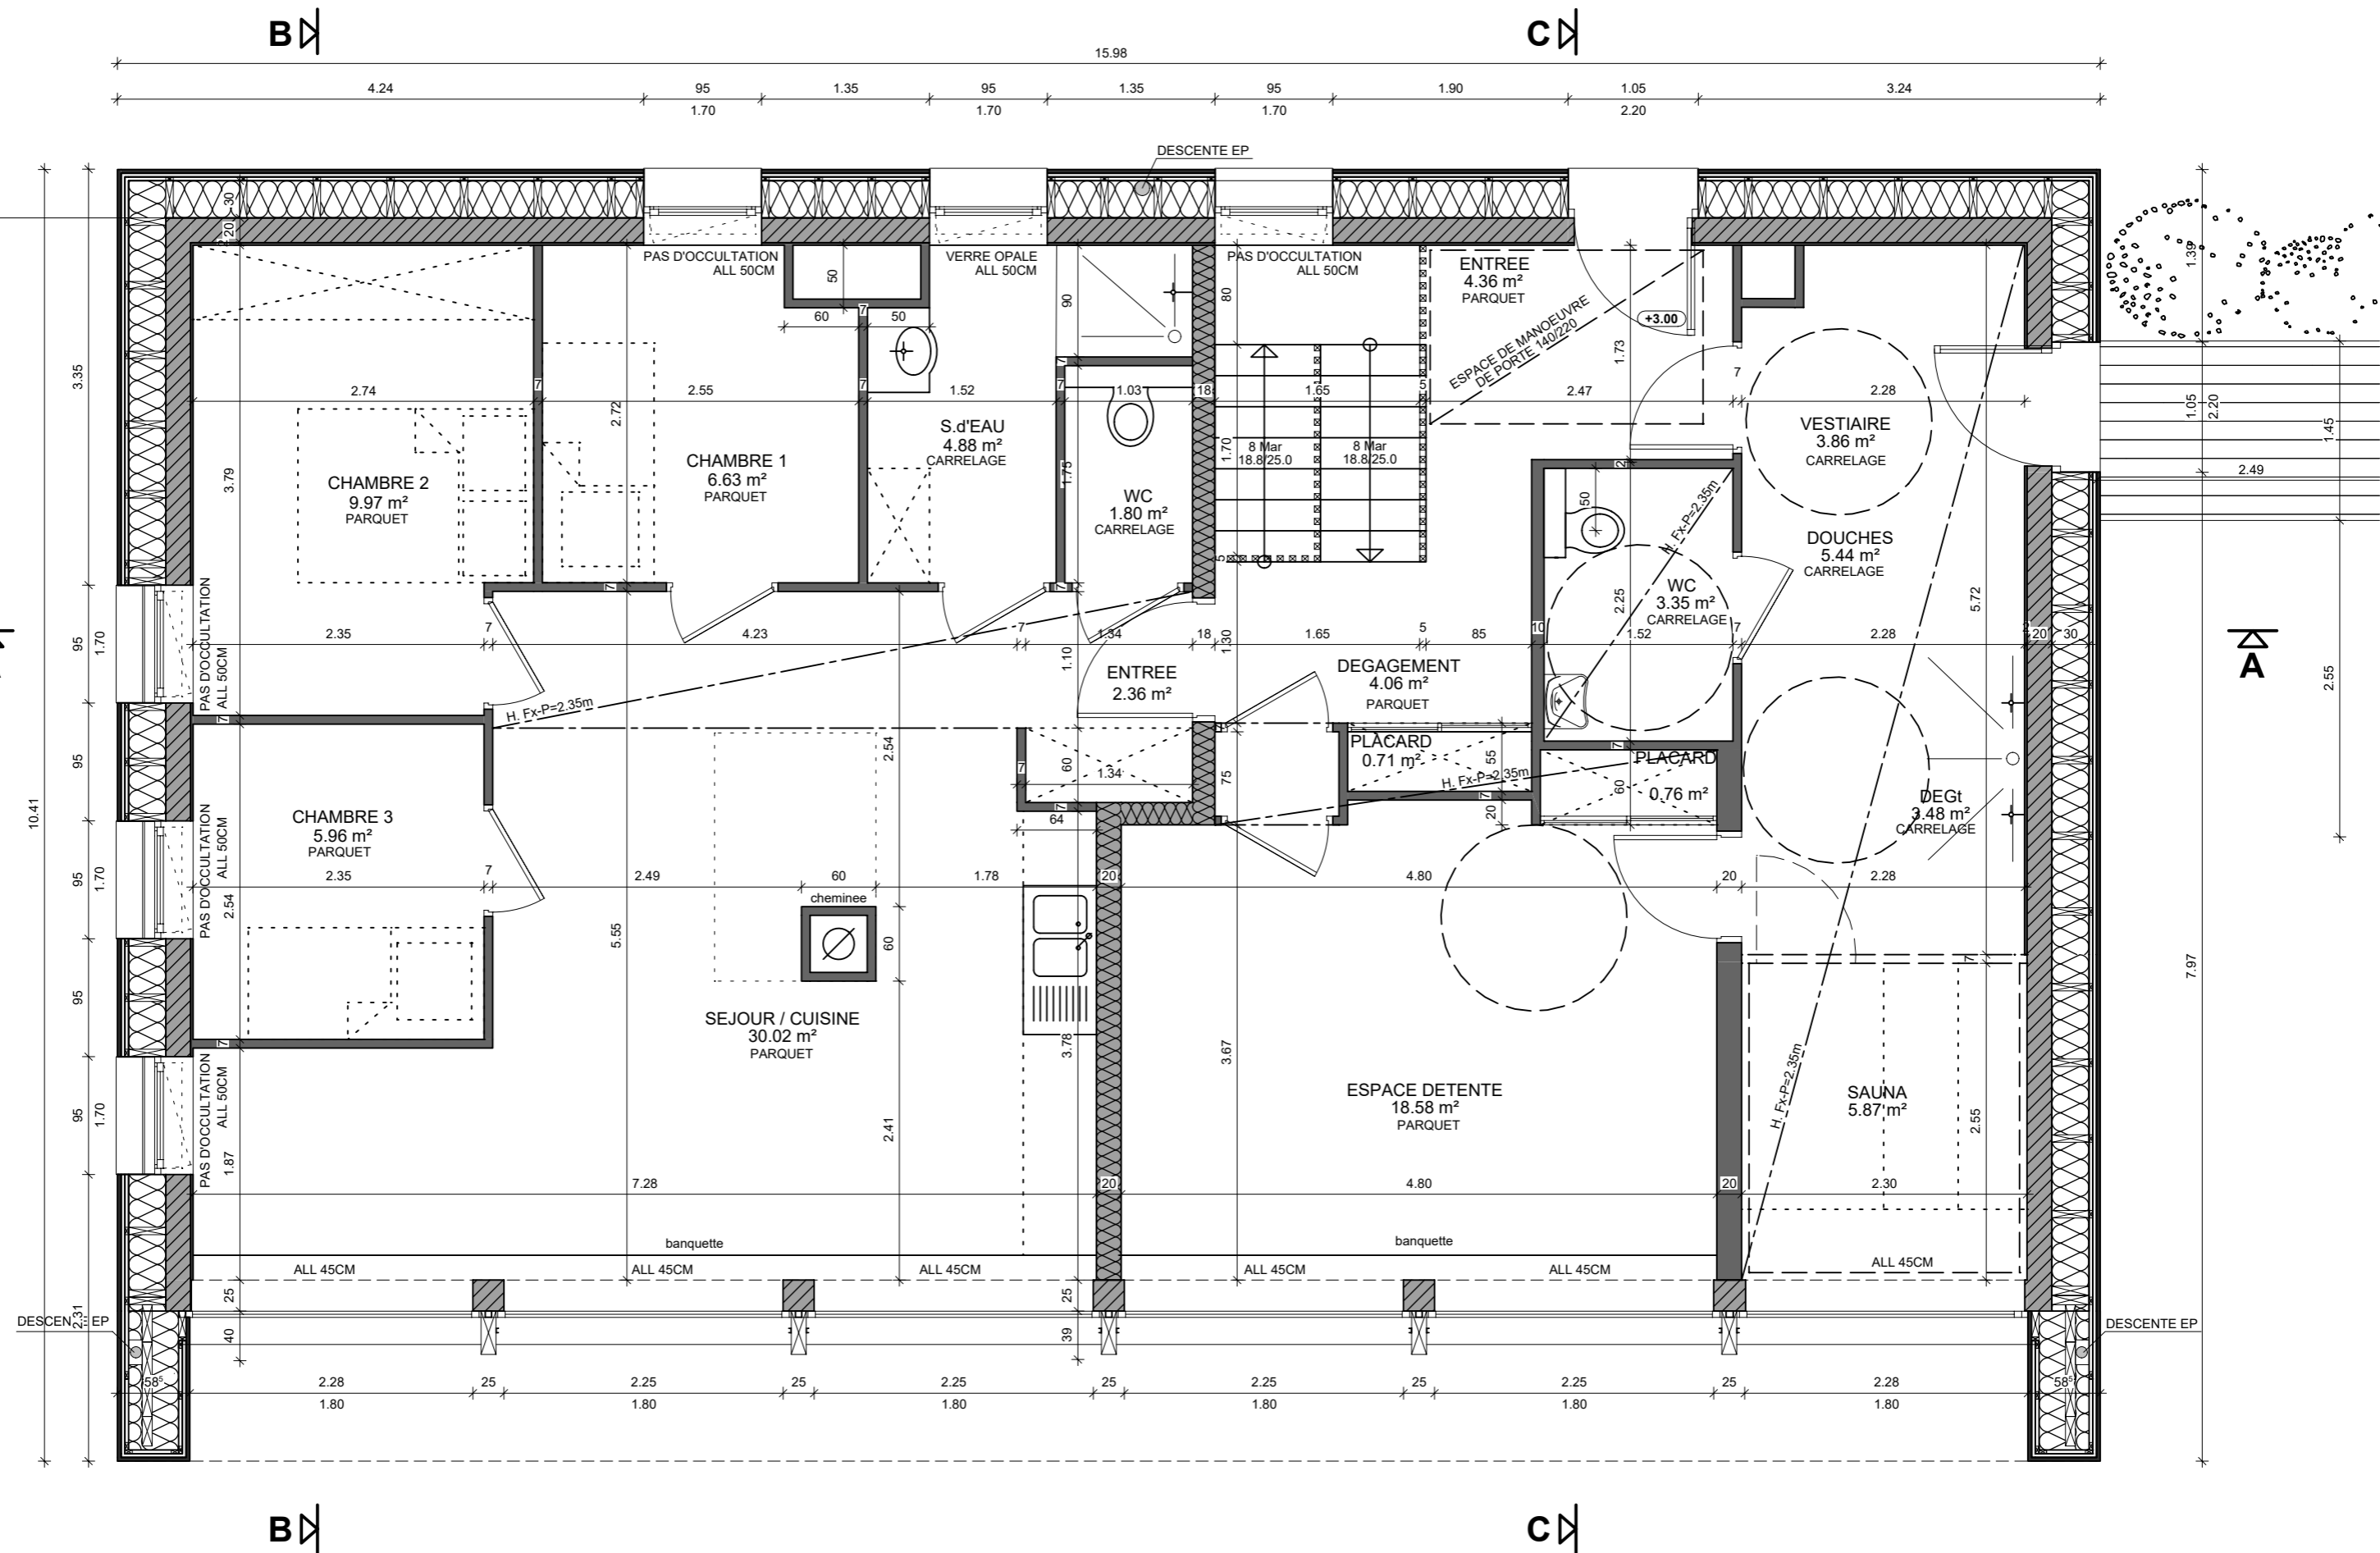

**BATIMENT PRINCIPAL**  
PLAN R+1 1/50°

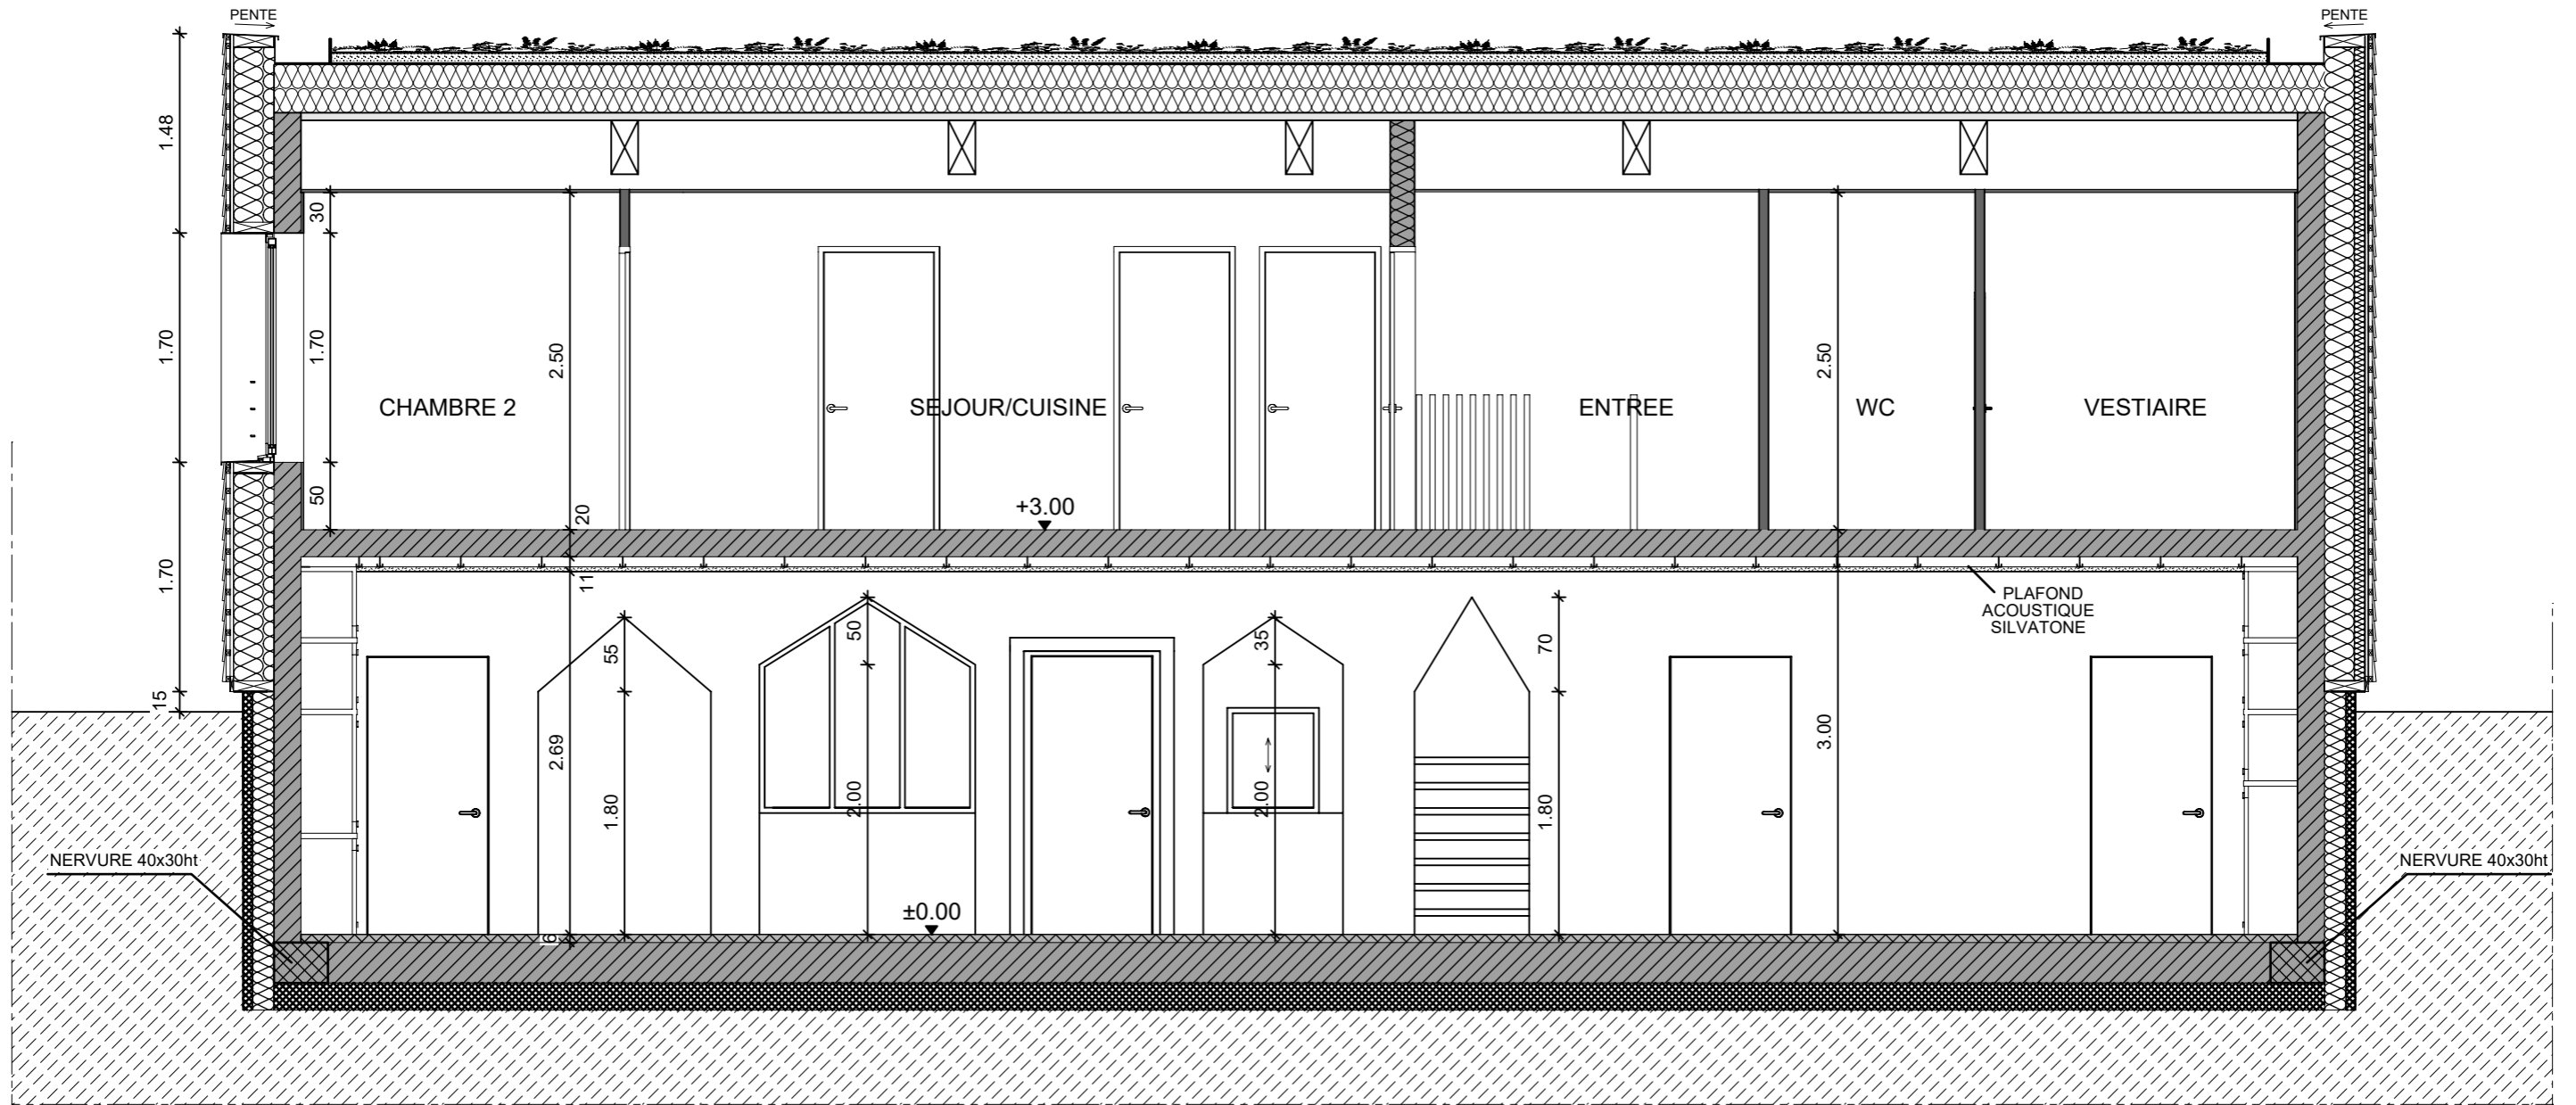


BATIMENT PRINCIPAL  
COUPE AA 1/50°




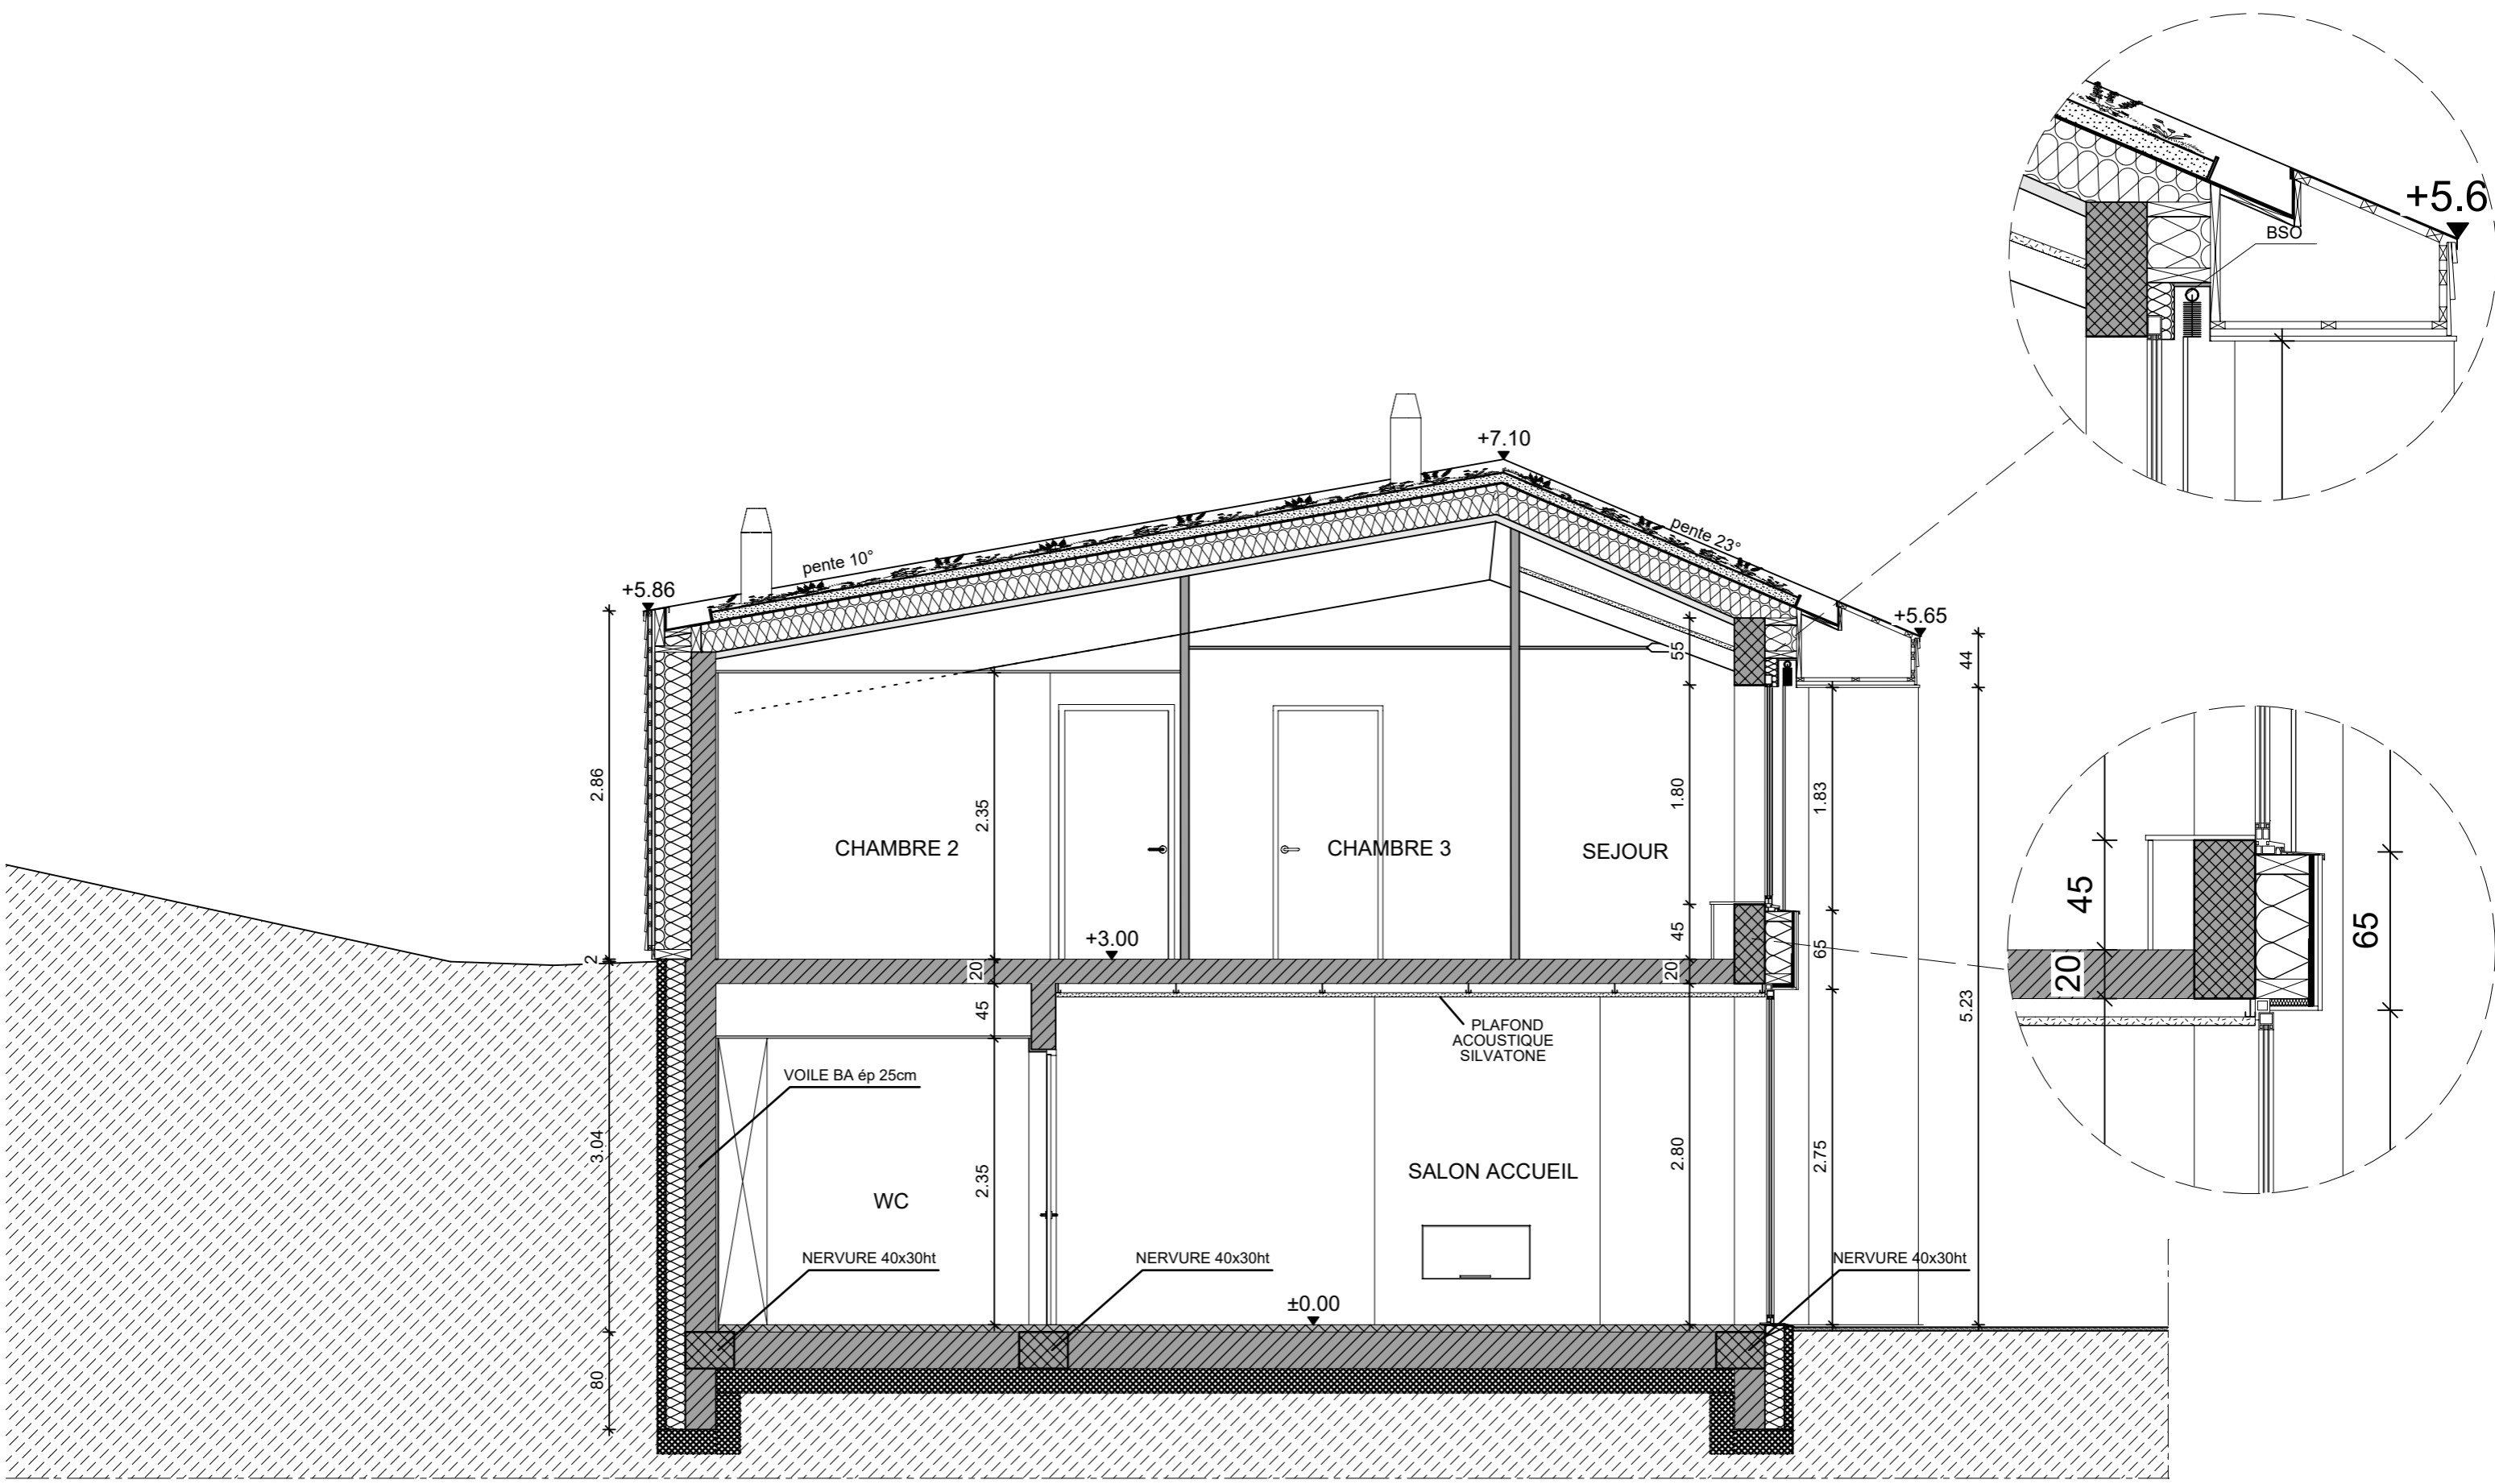


BATIMENT PRINCIPAL  
 COUPE BB 1/50°




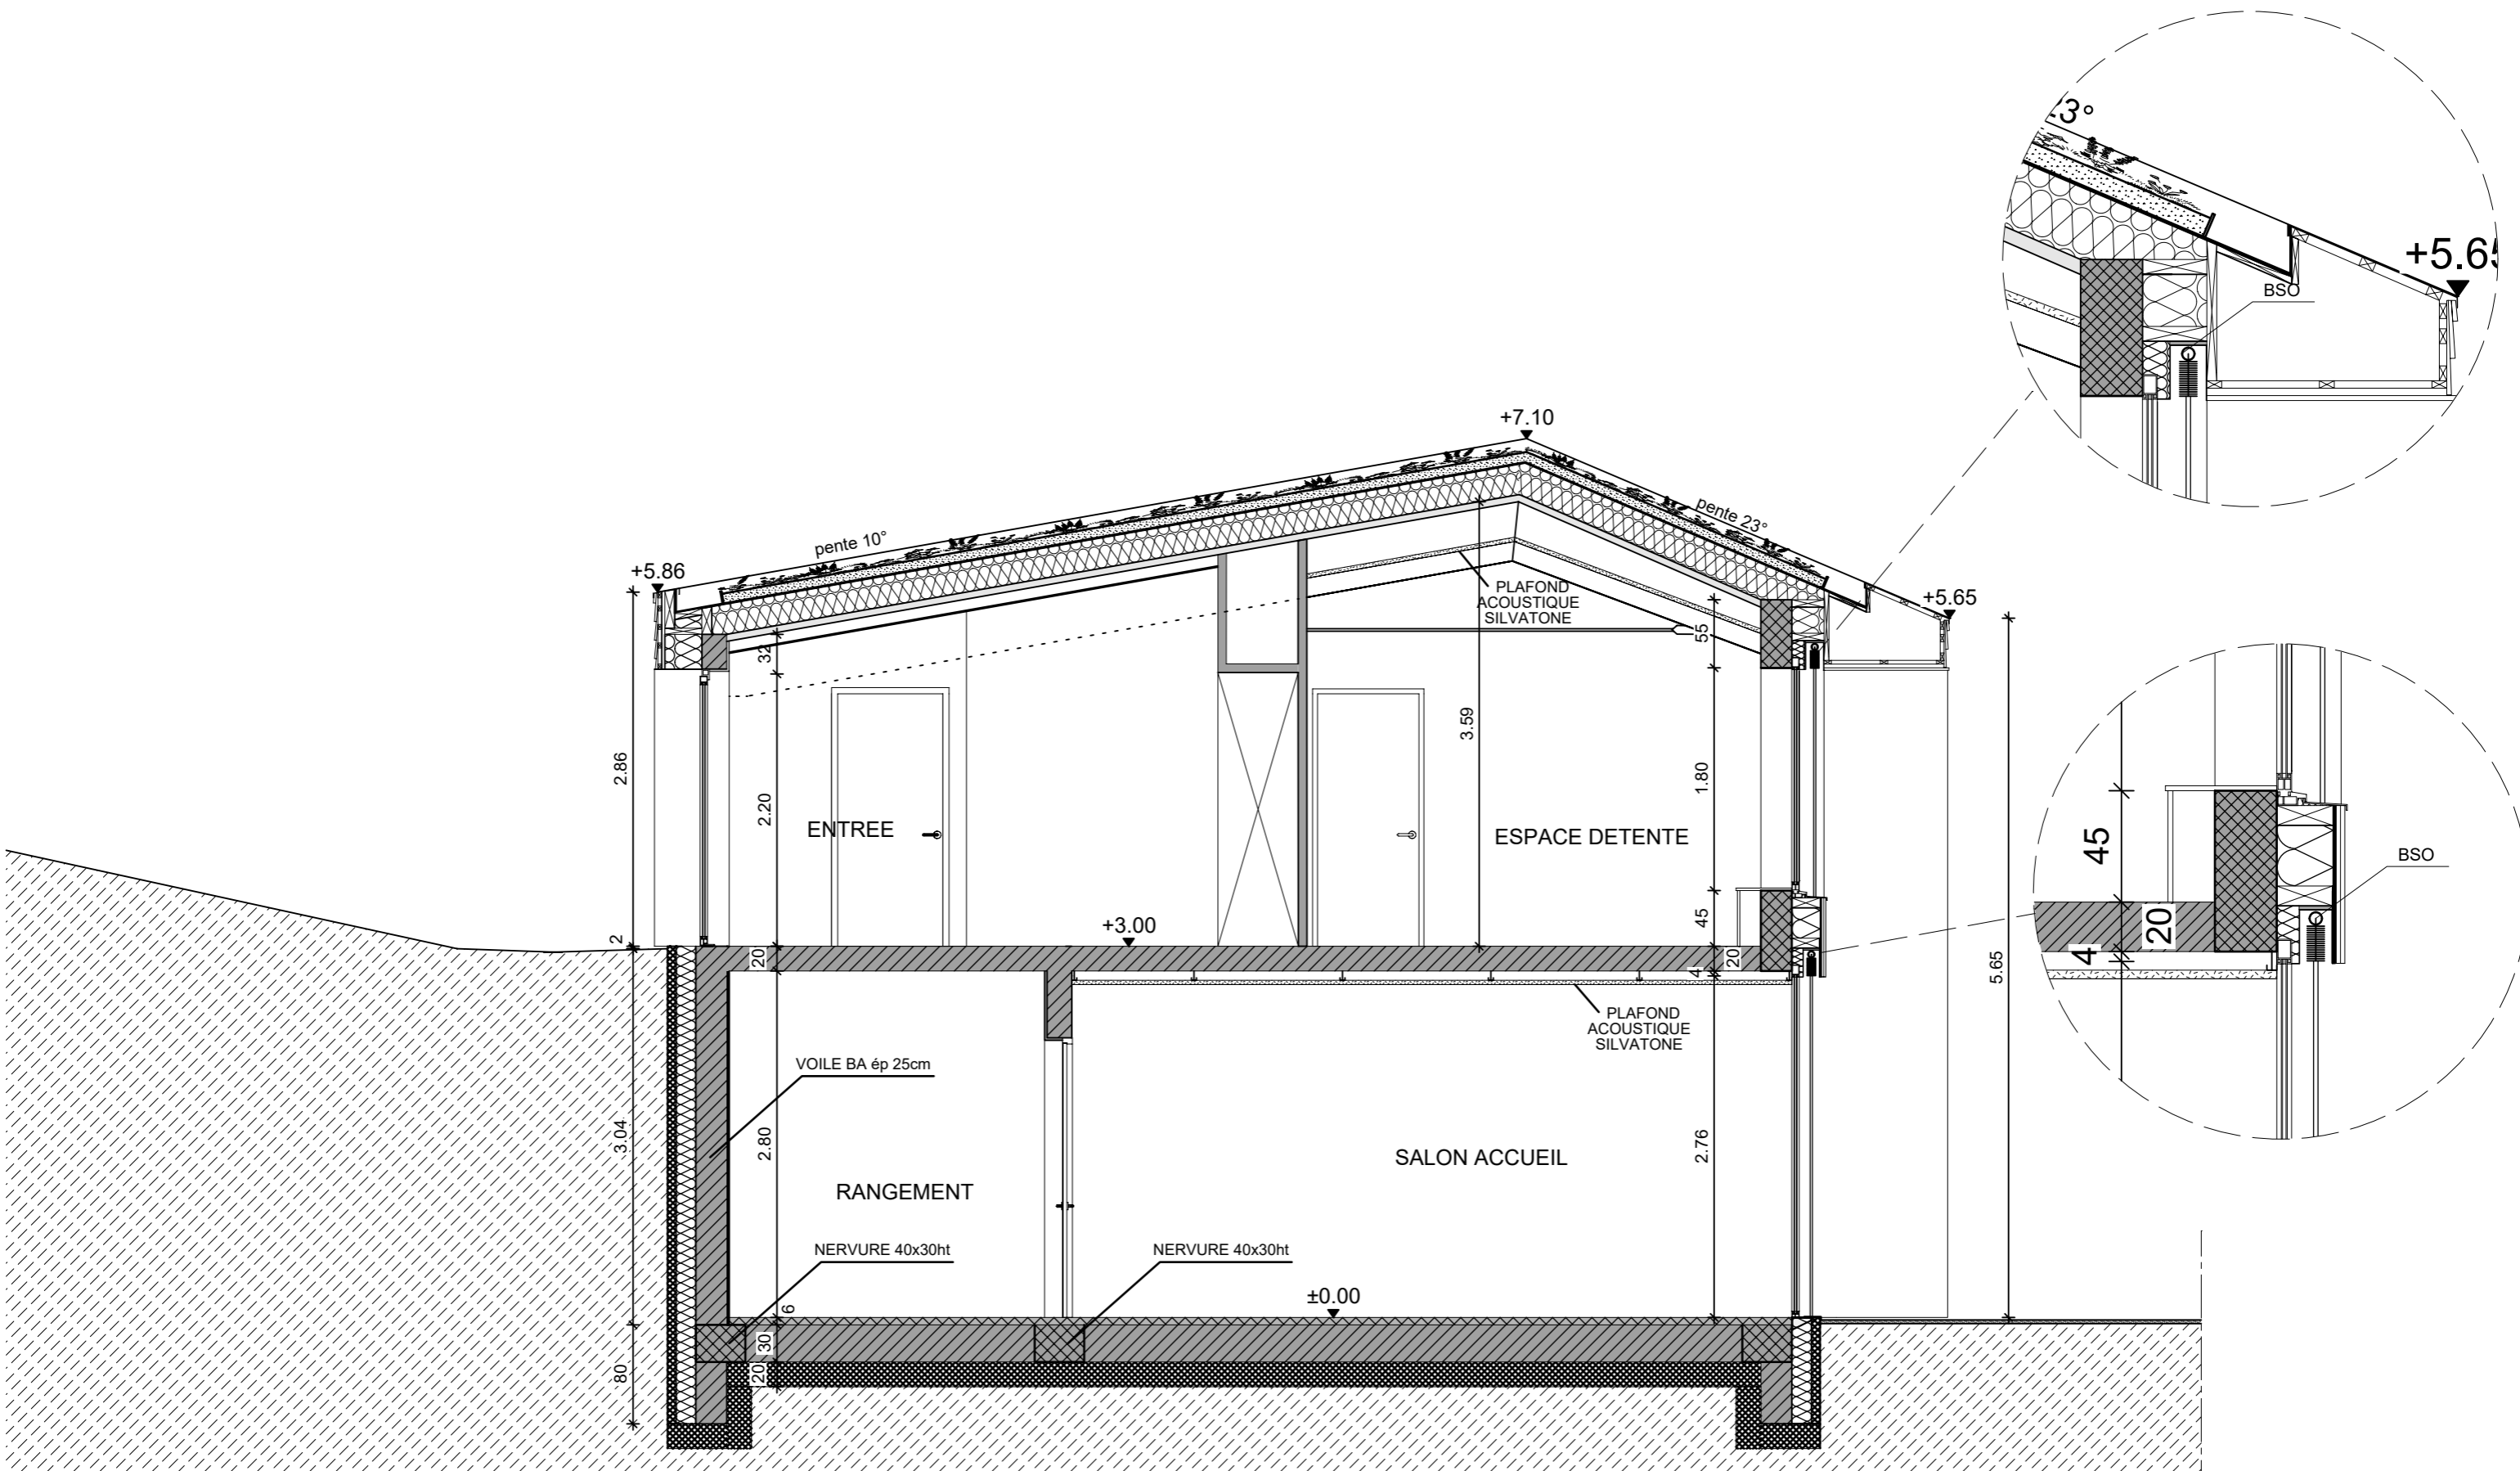


**BATIMENT PRINCIPAL**  
 COUPE CC 1/50°

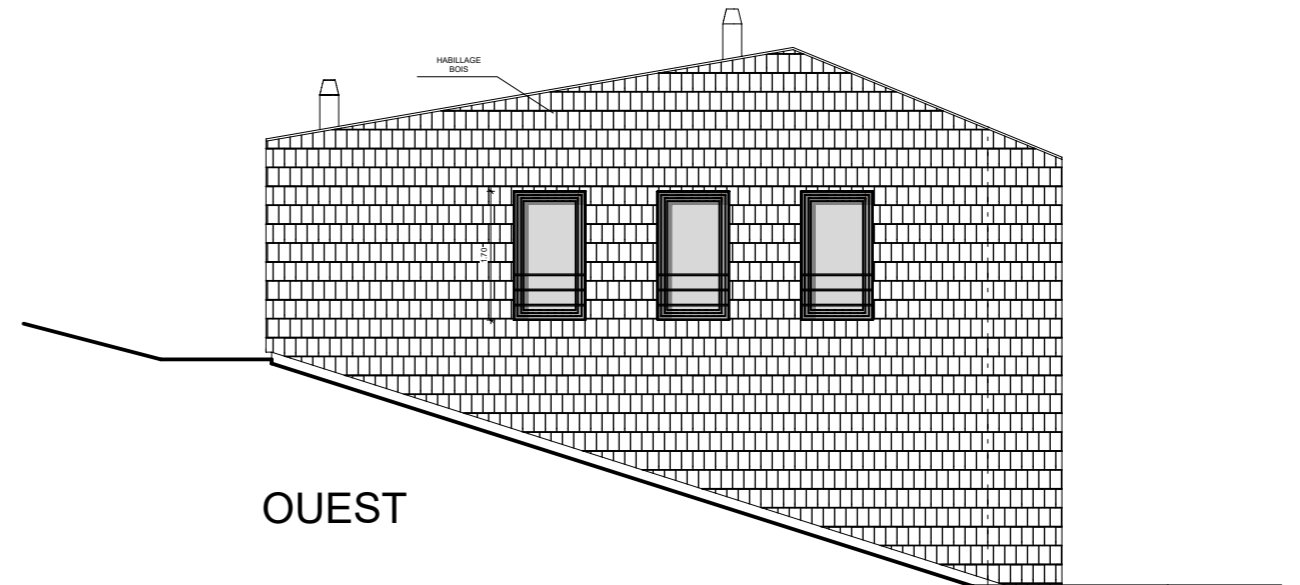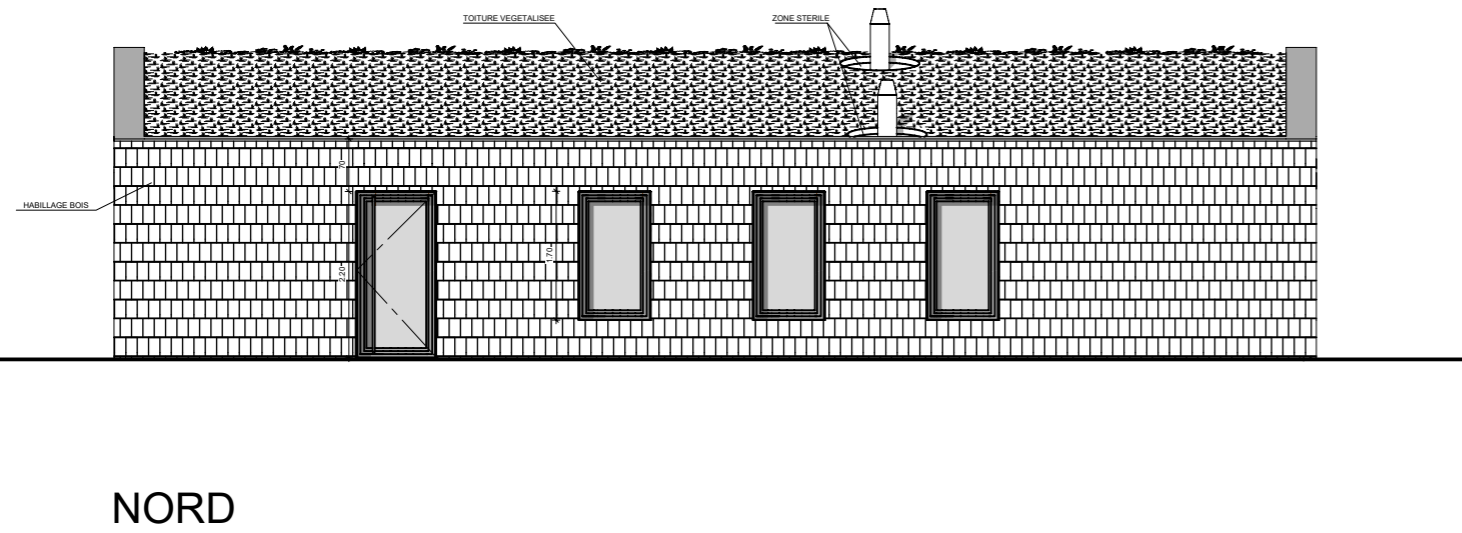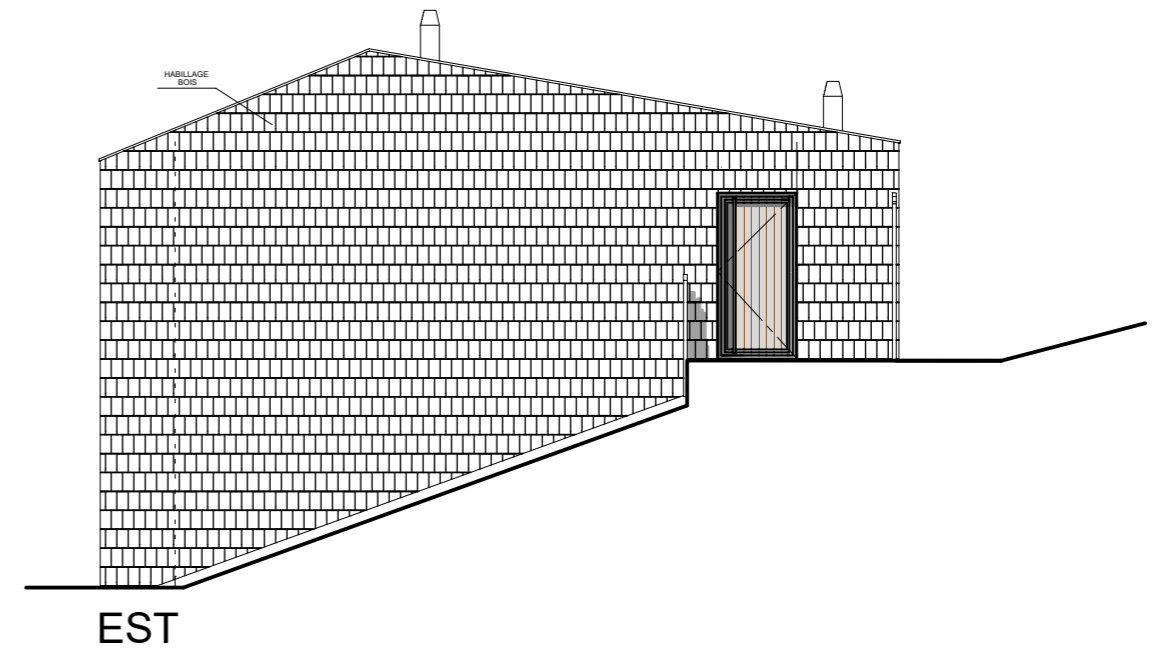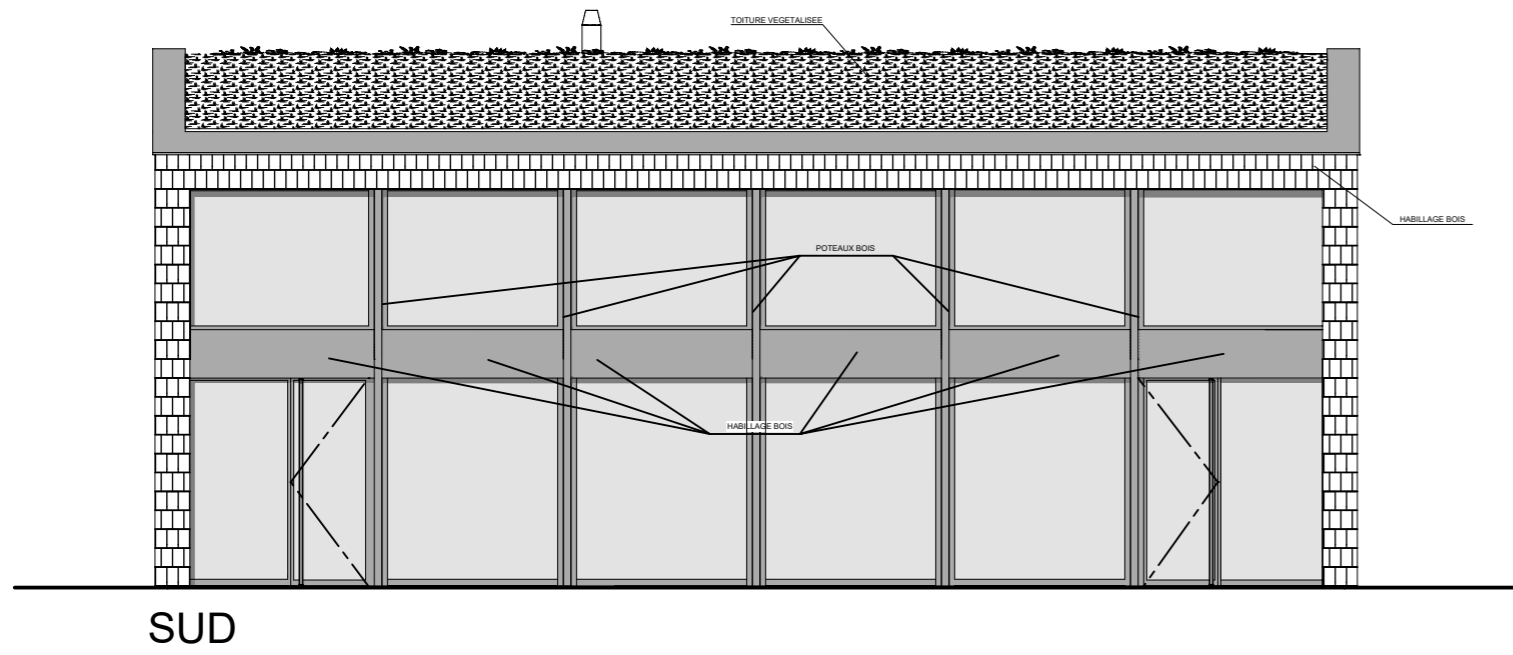


BARDAGE CHATAIGNIER

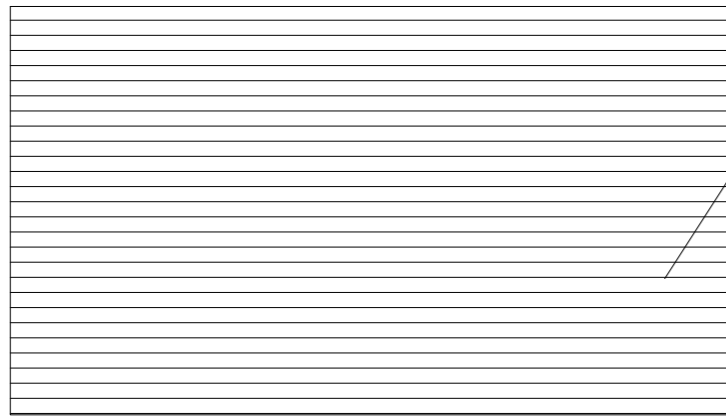


### TOITURE

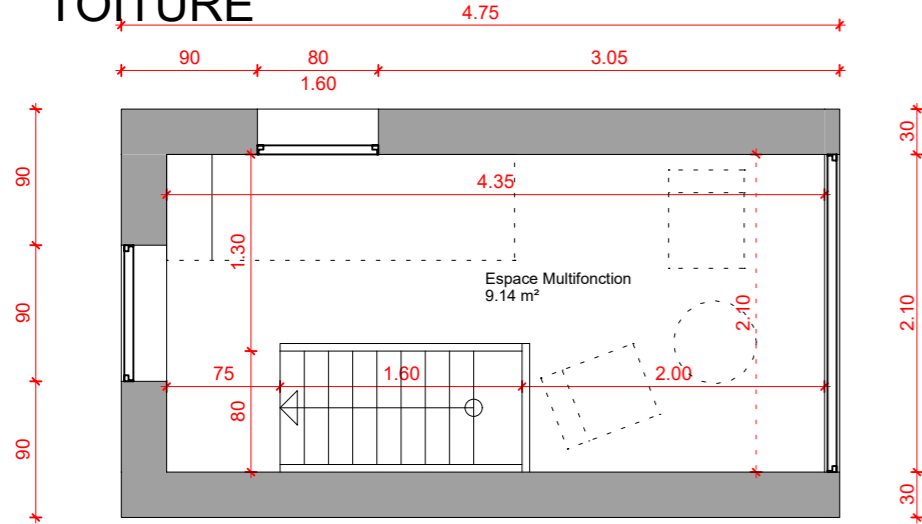


### R+2

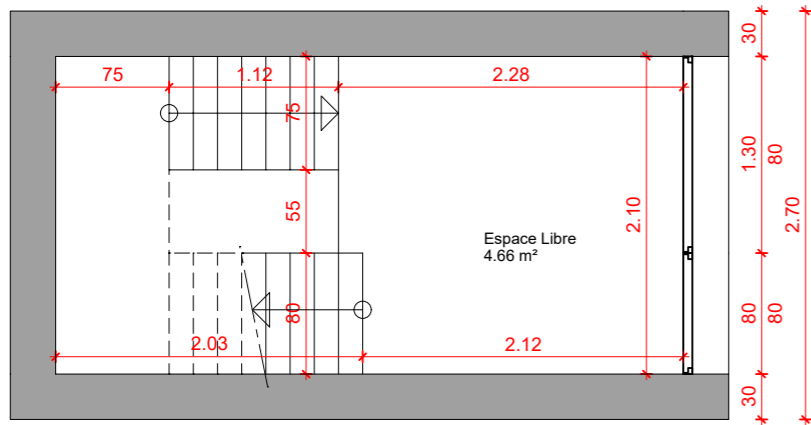


### R+1

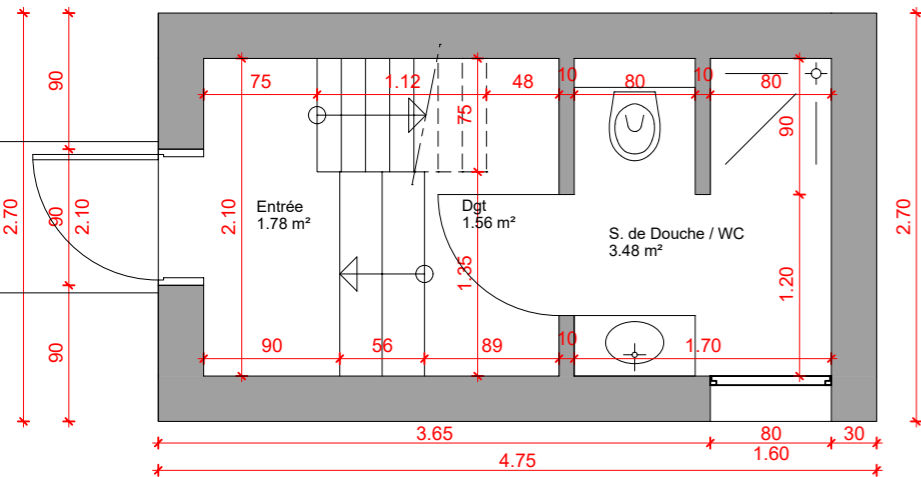


### RDC

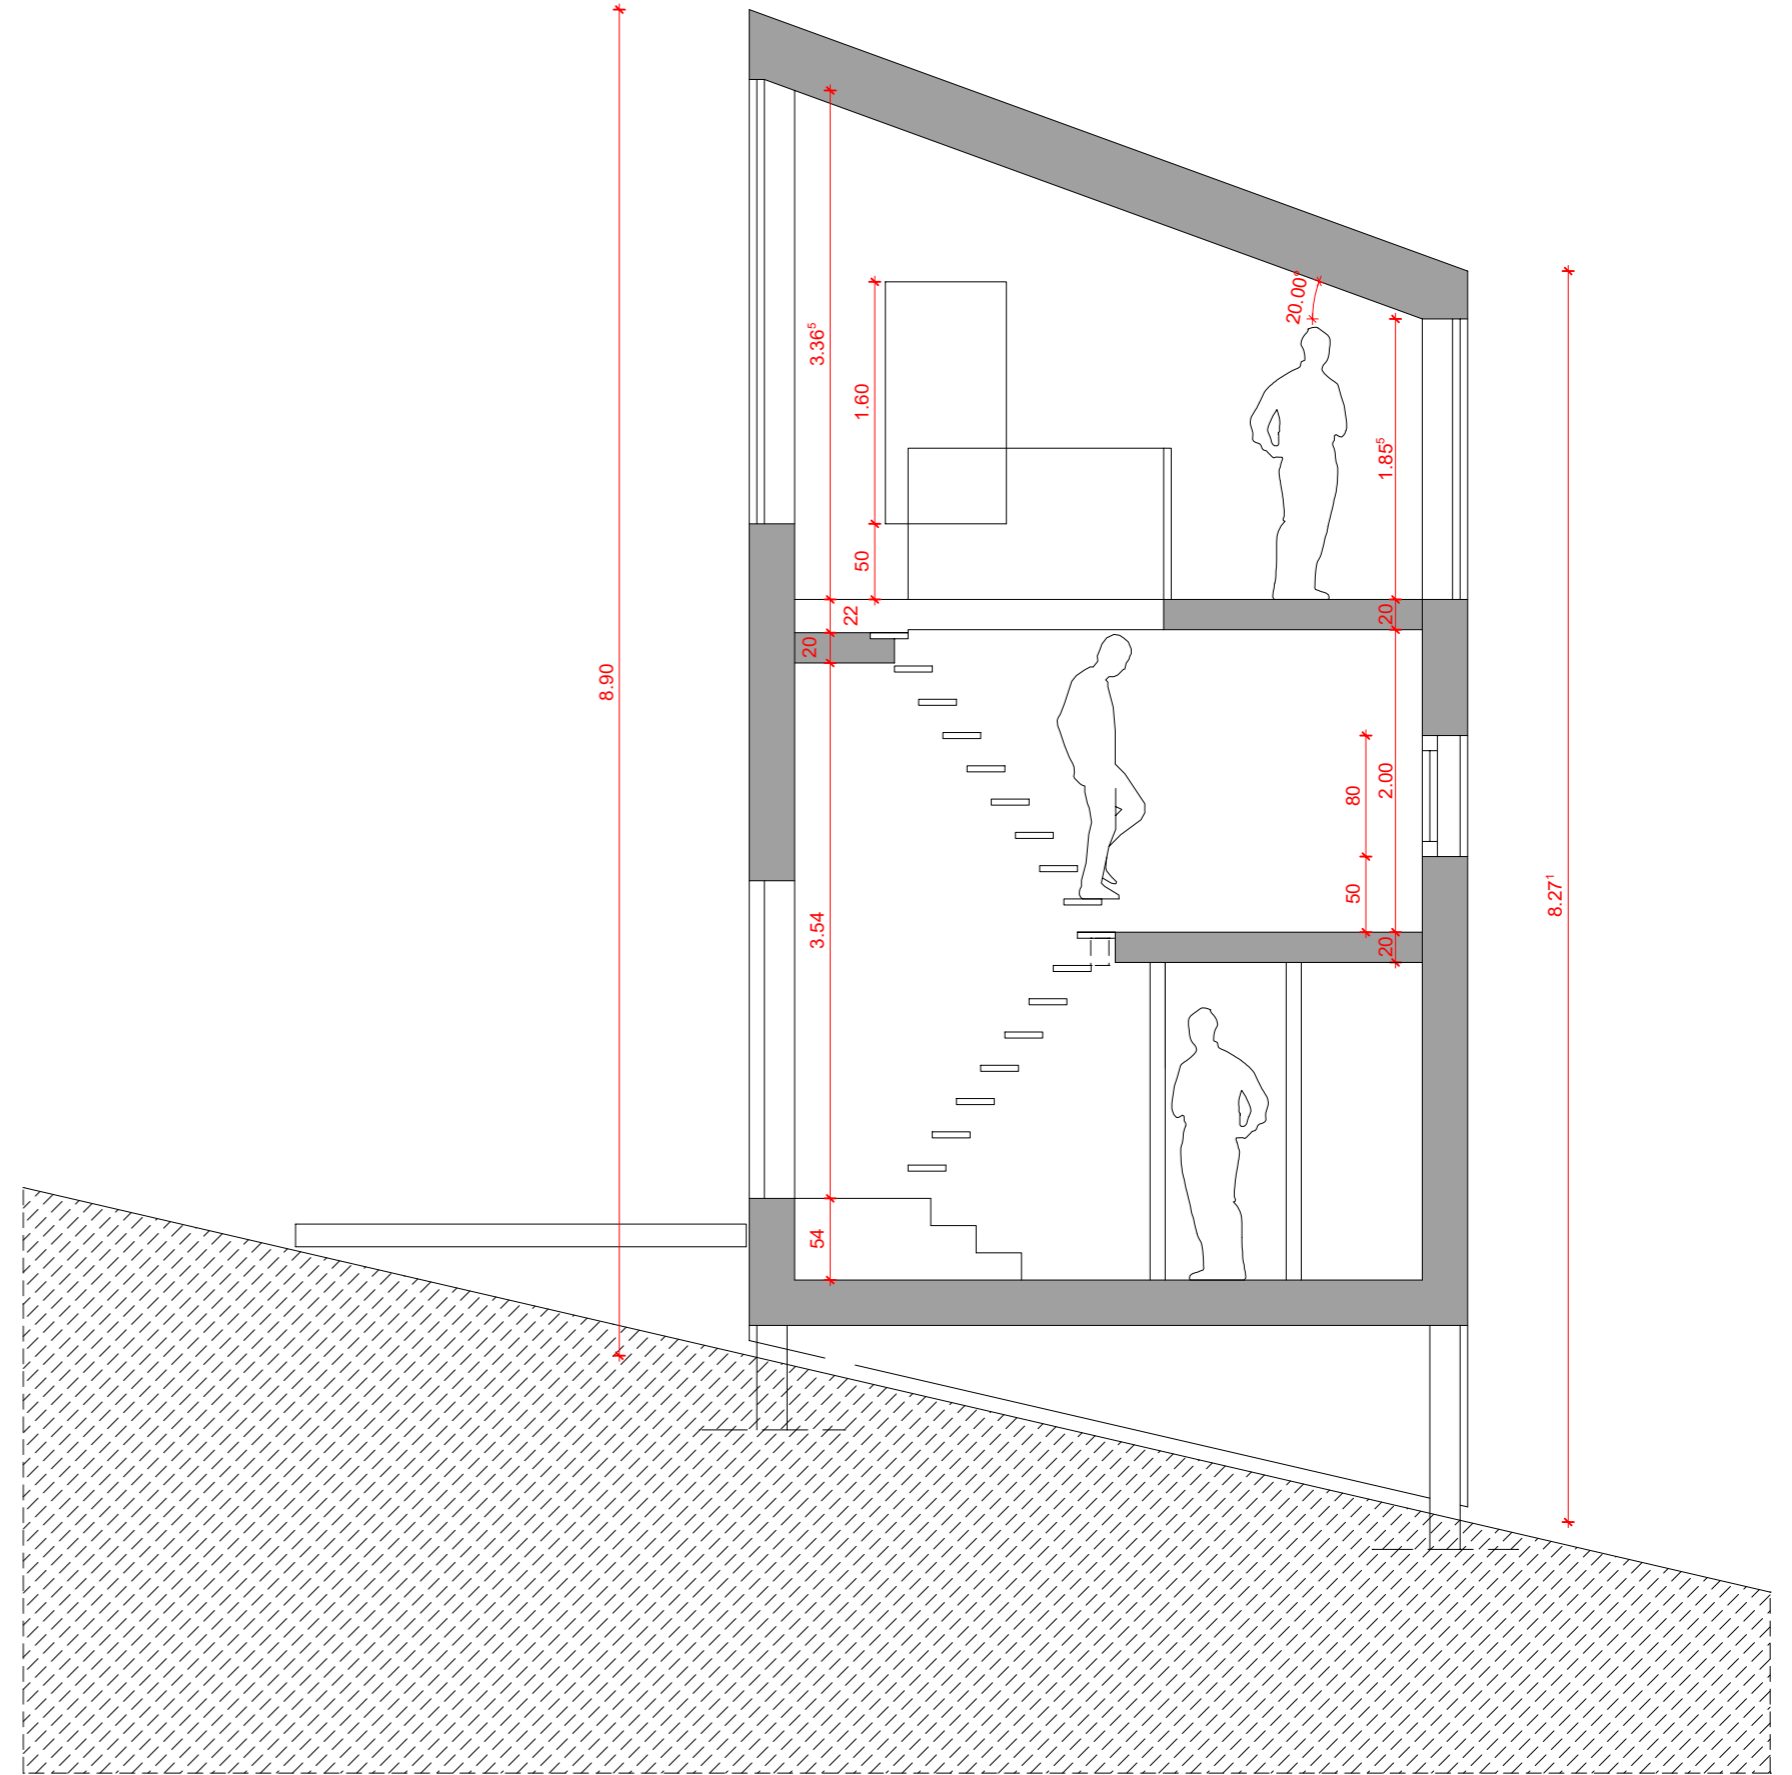


### COUPE DE PRINCIPLE

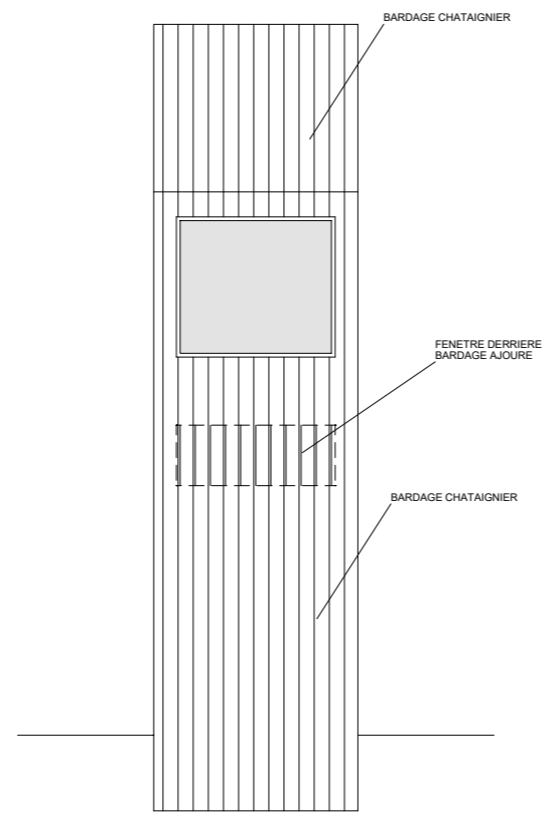


FACADE SUD-EST

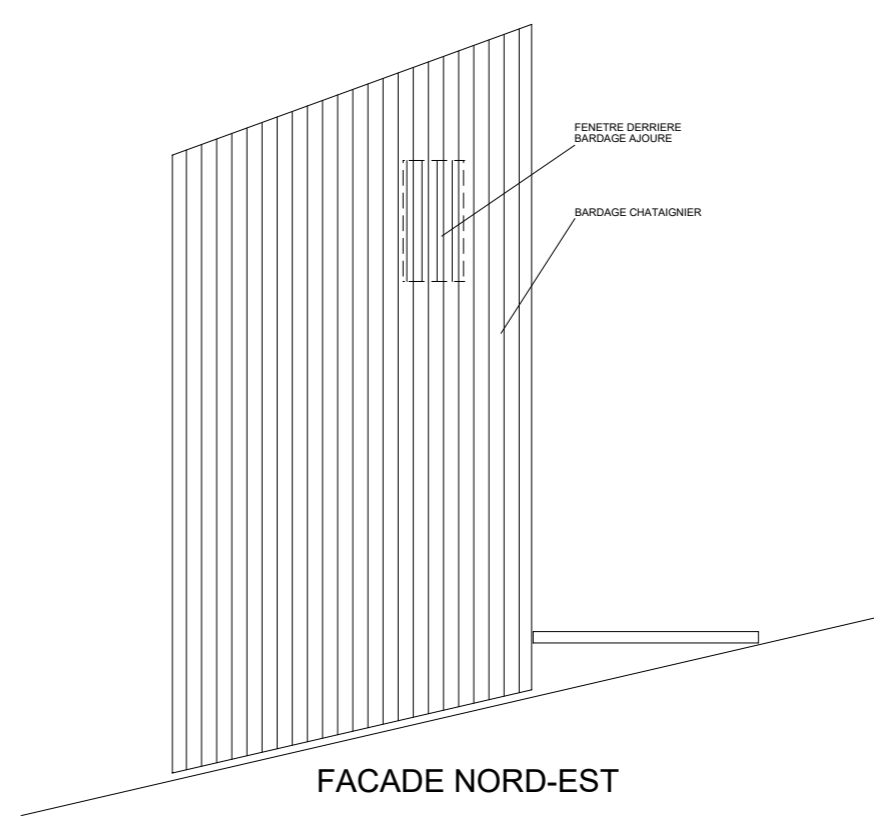


FACADE NORD-EST

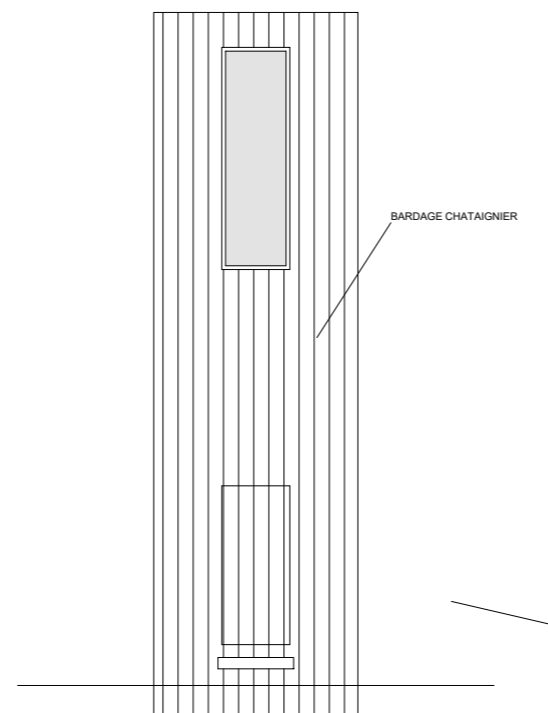


FACADE NORD-OUEST

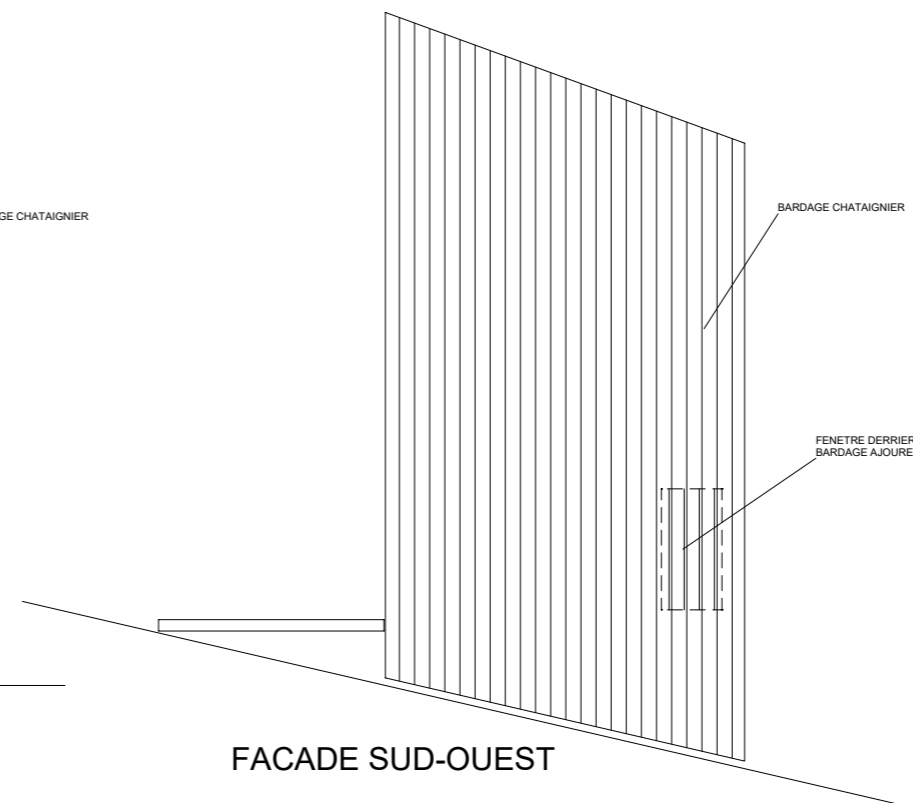


FACADE SUD-OUEST

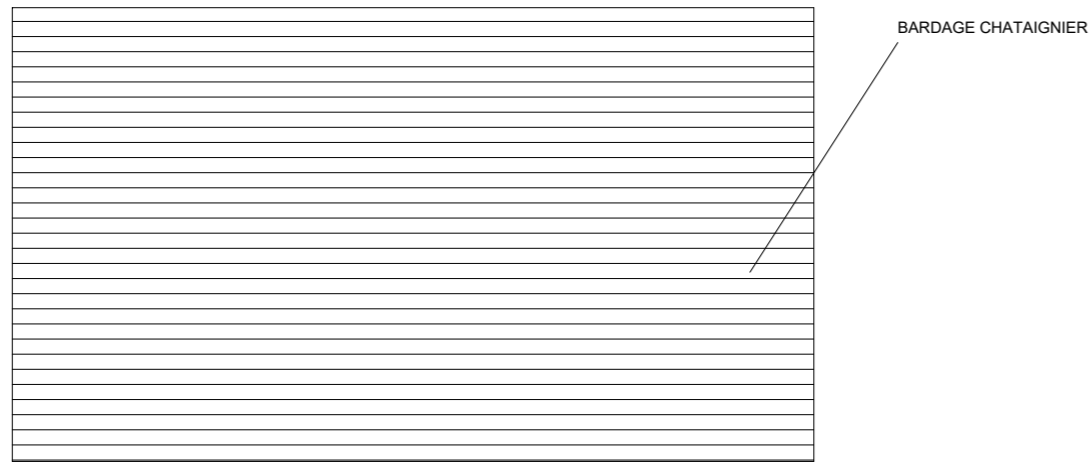


TOITURE

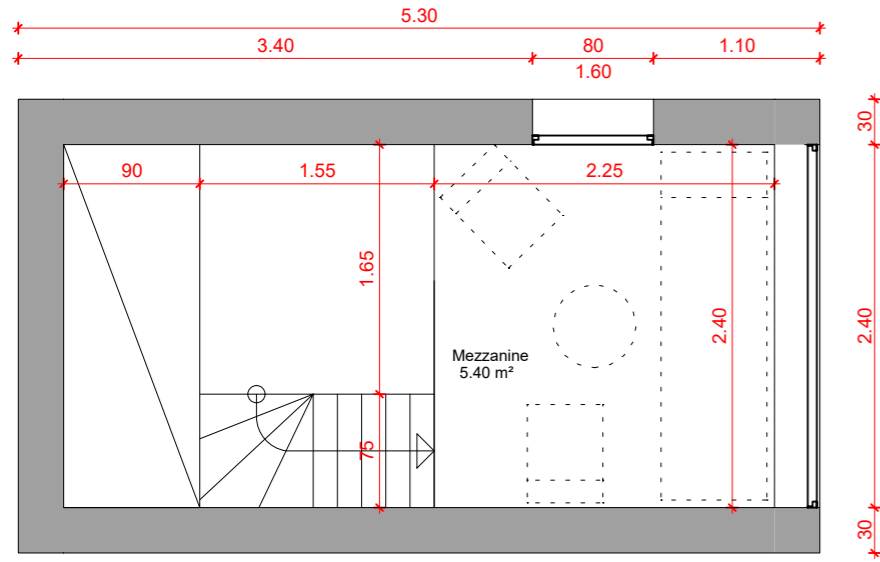





R+1




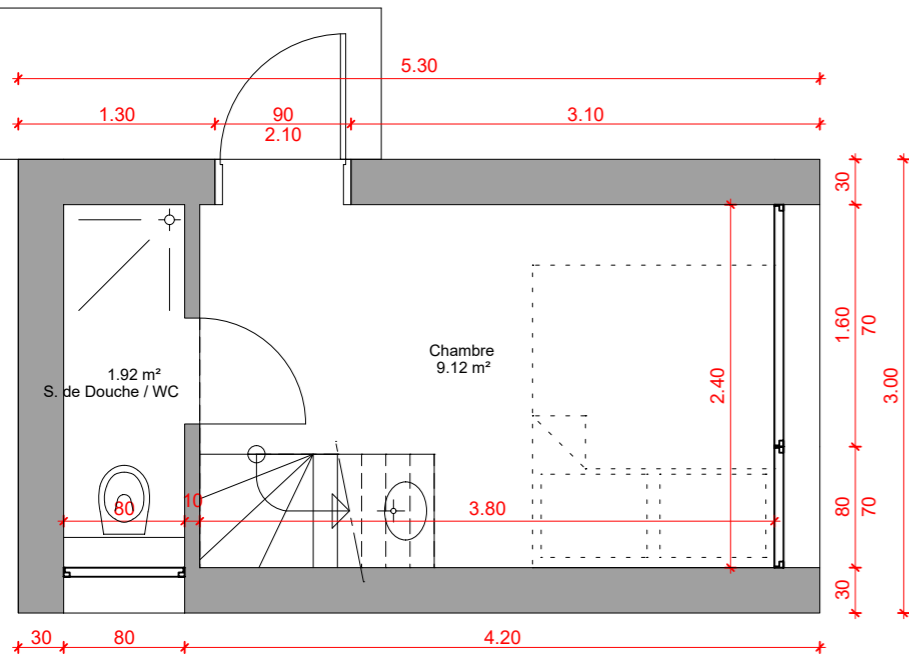


RDC




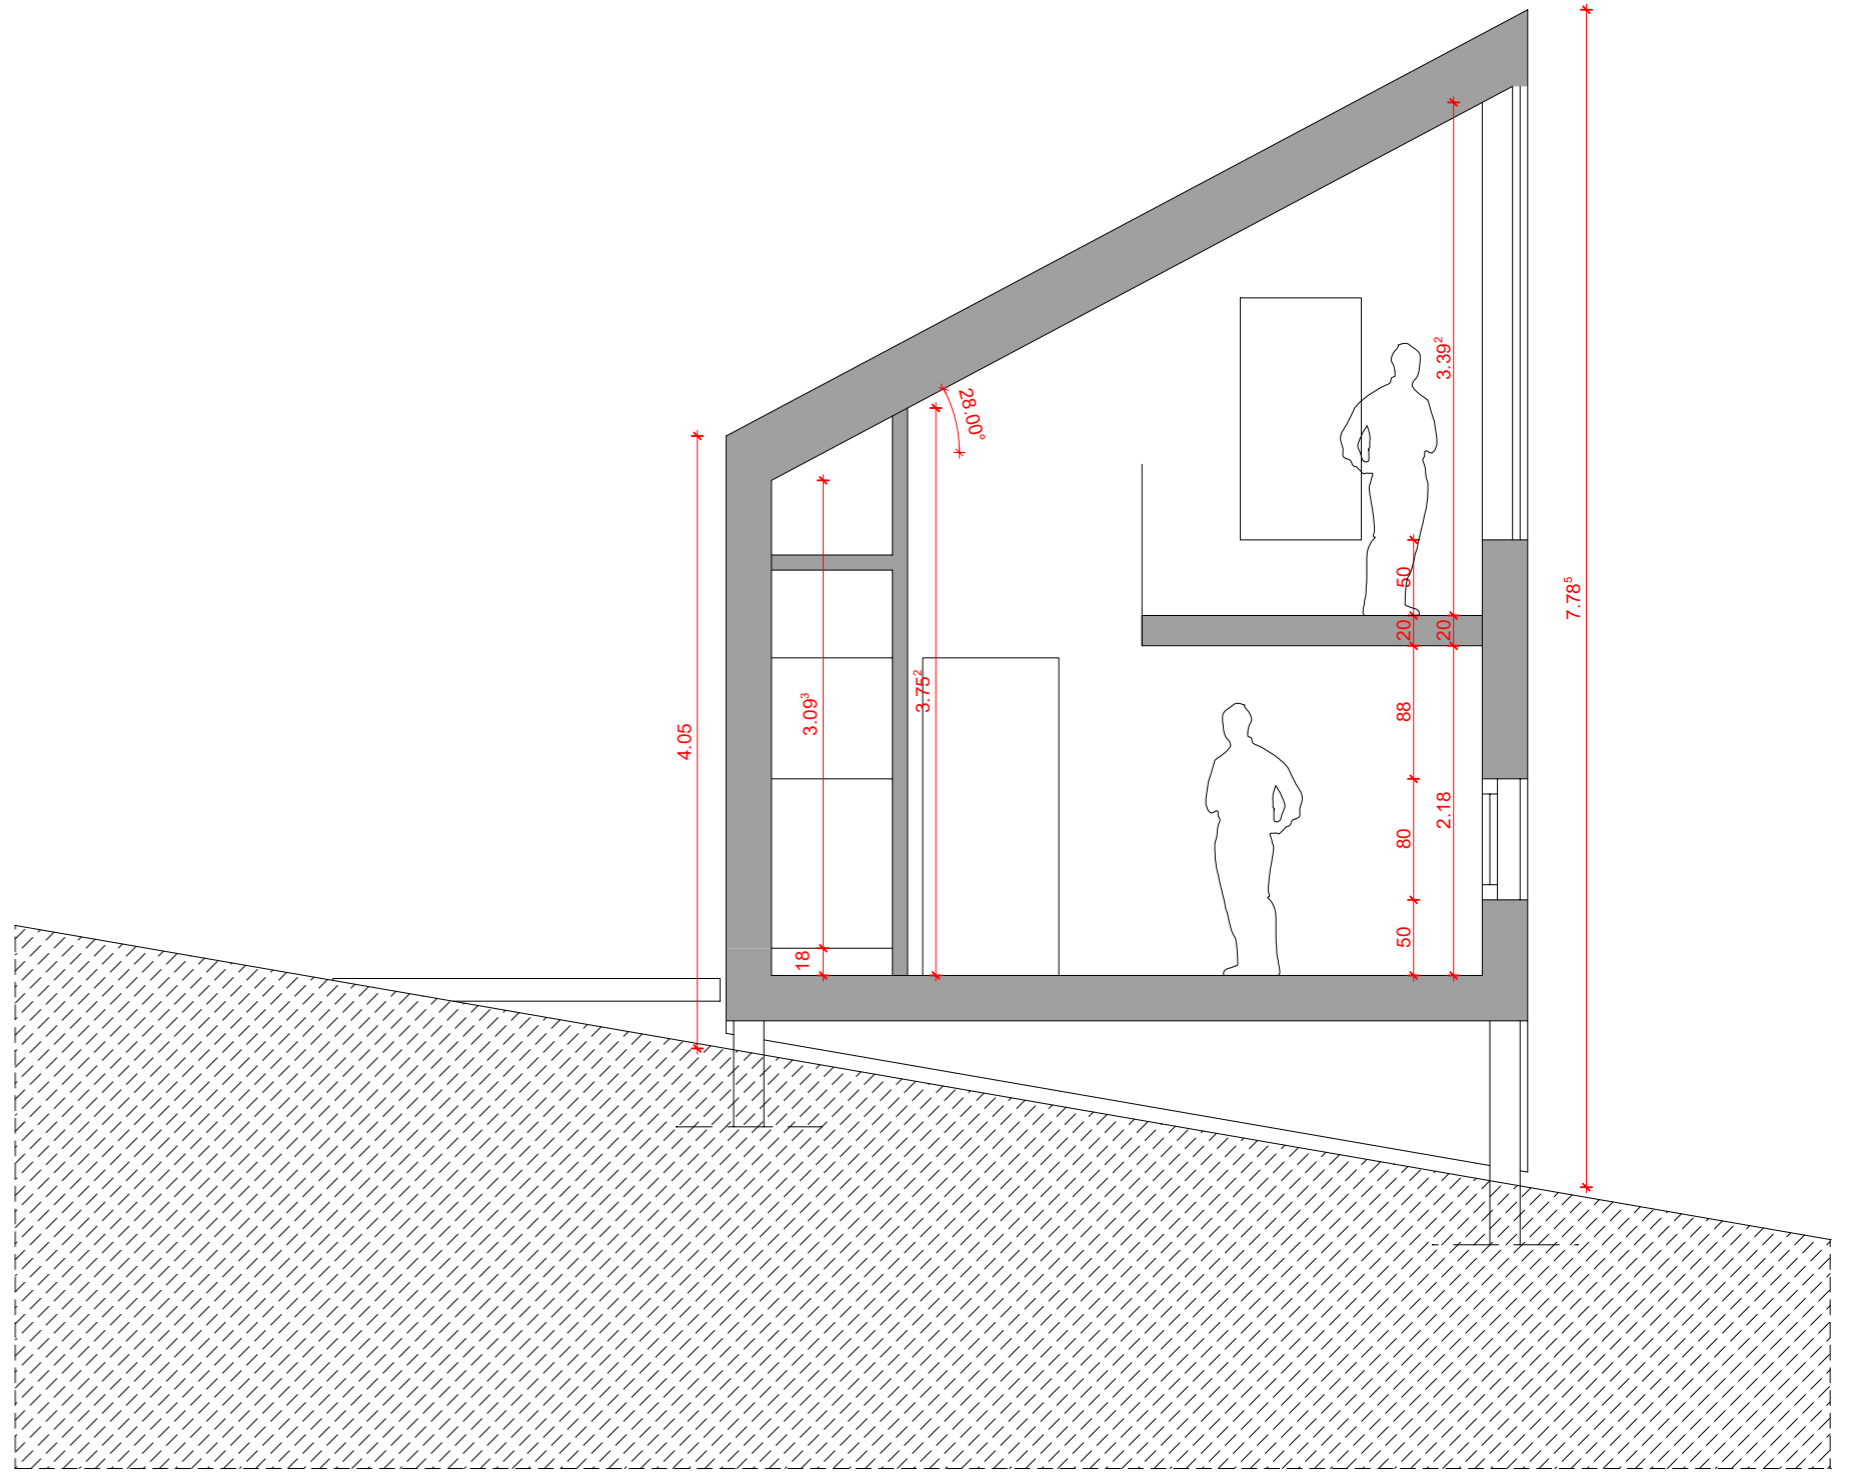


COUPE DE PRINCIPE

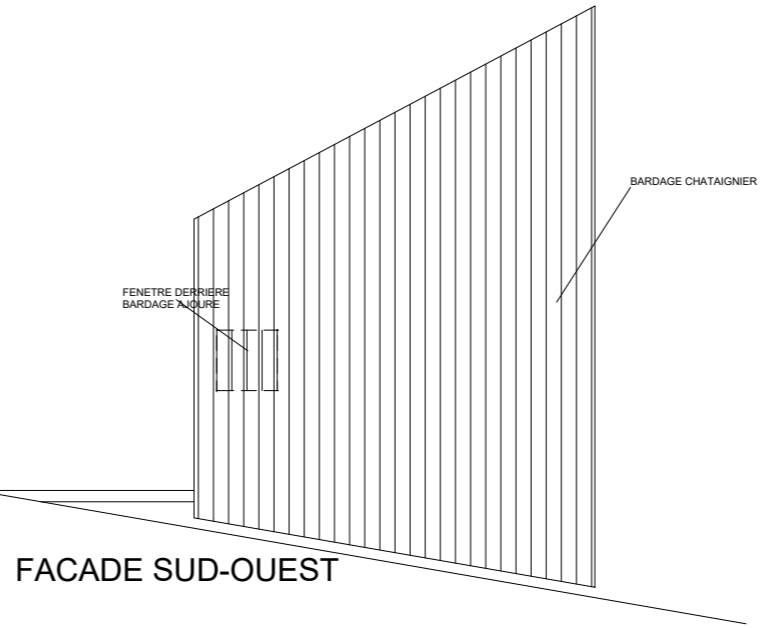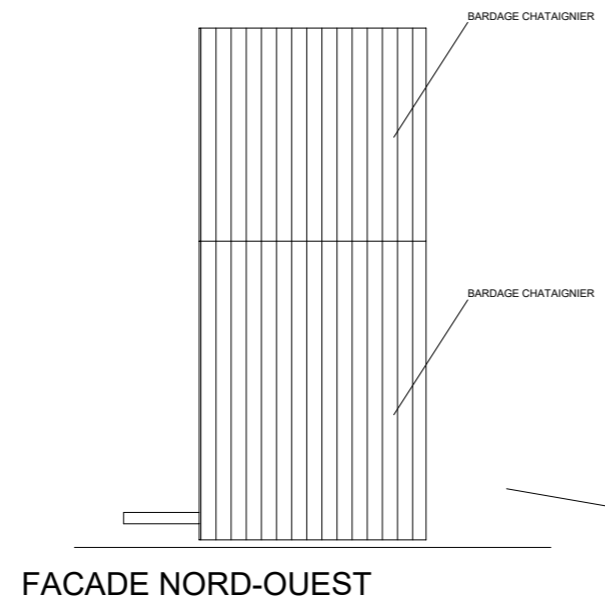
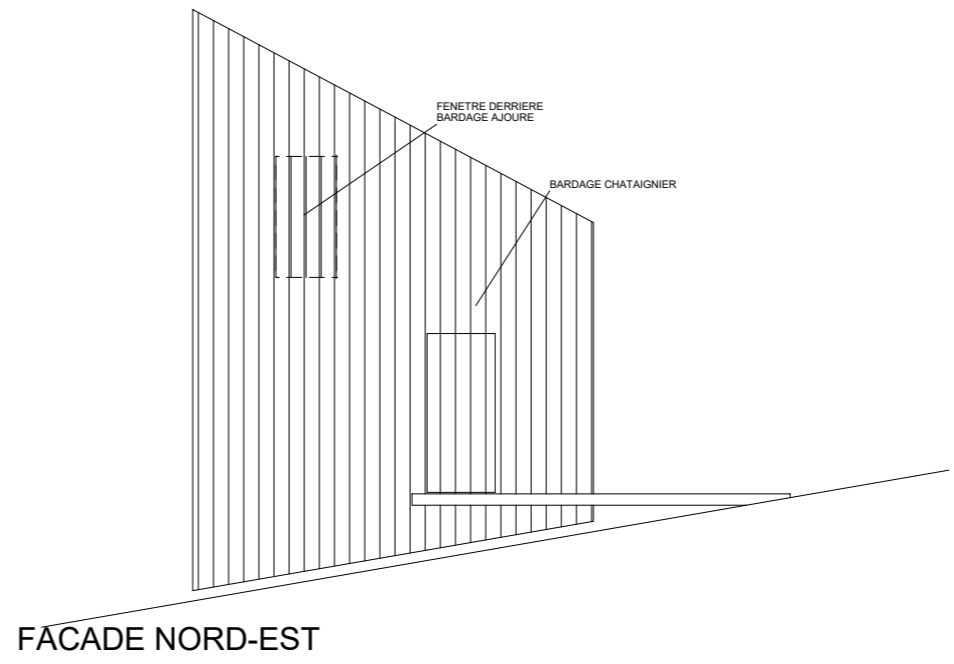
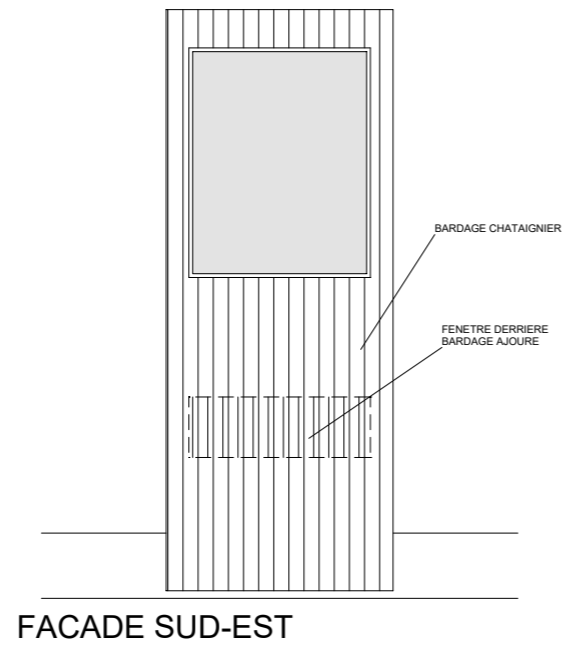


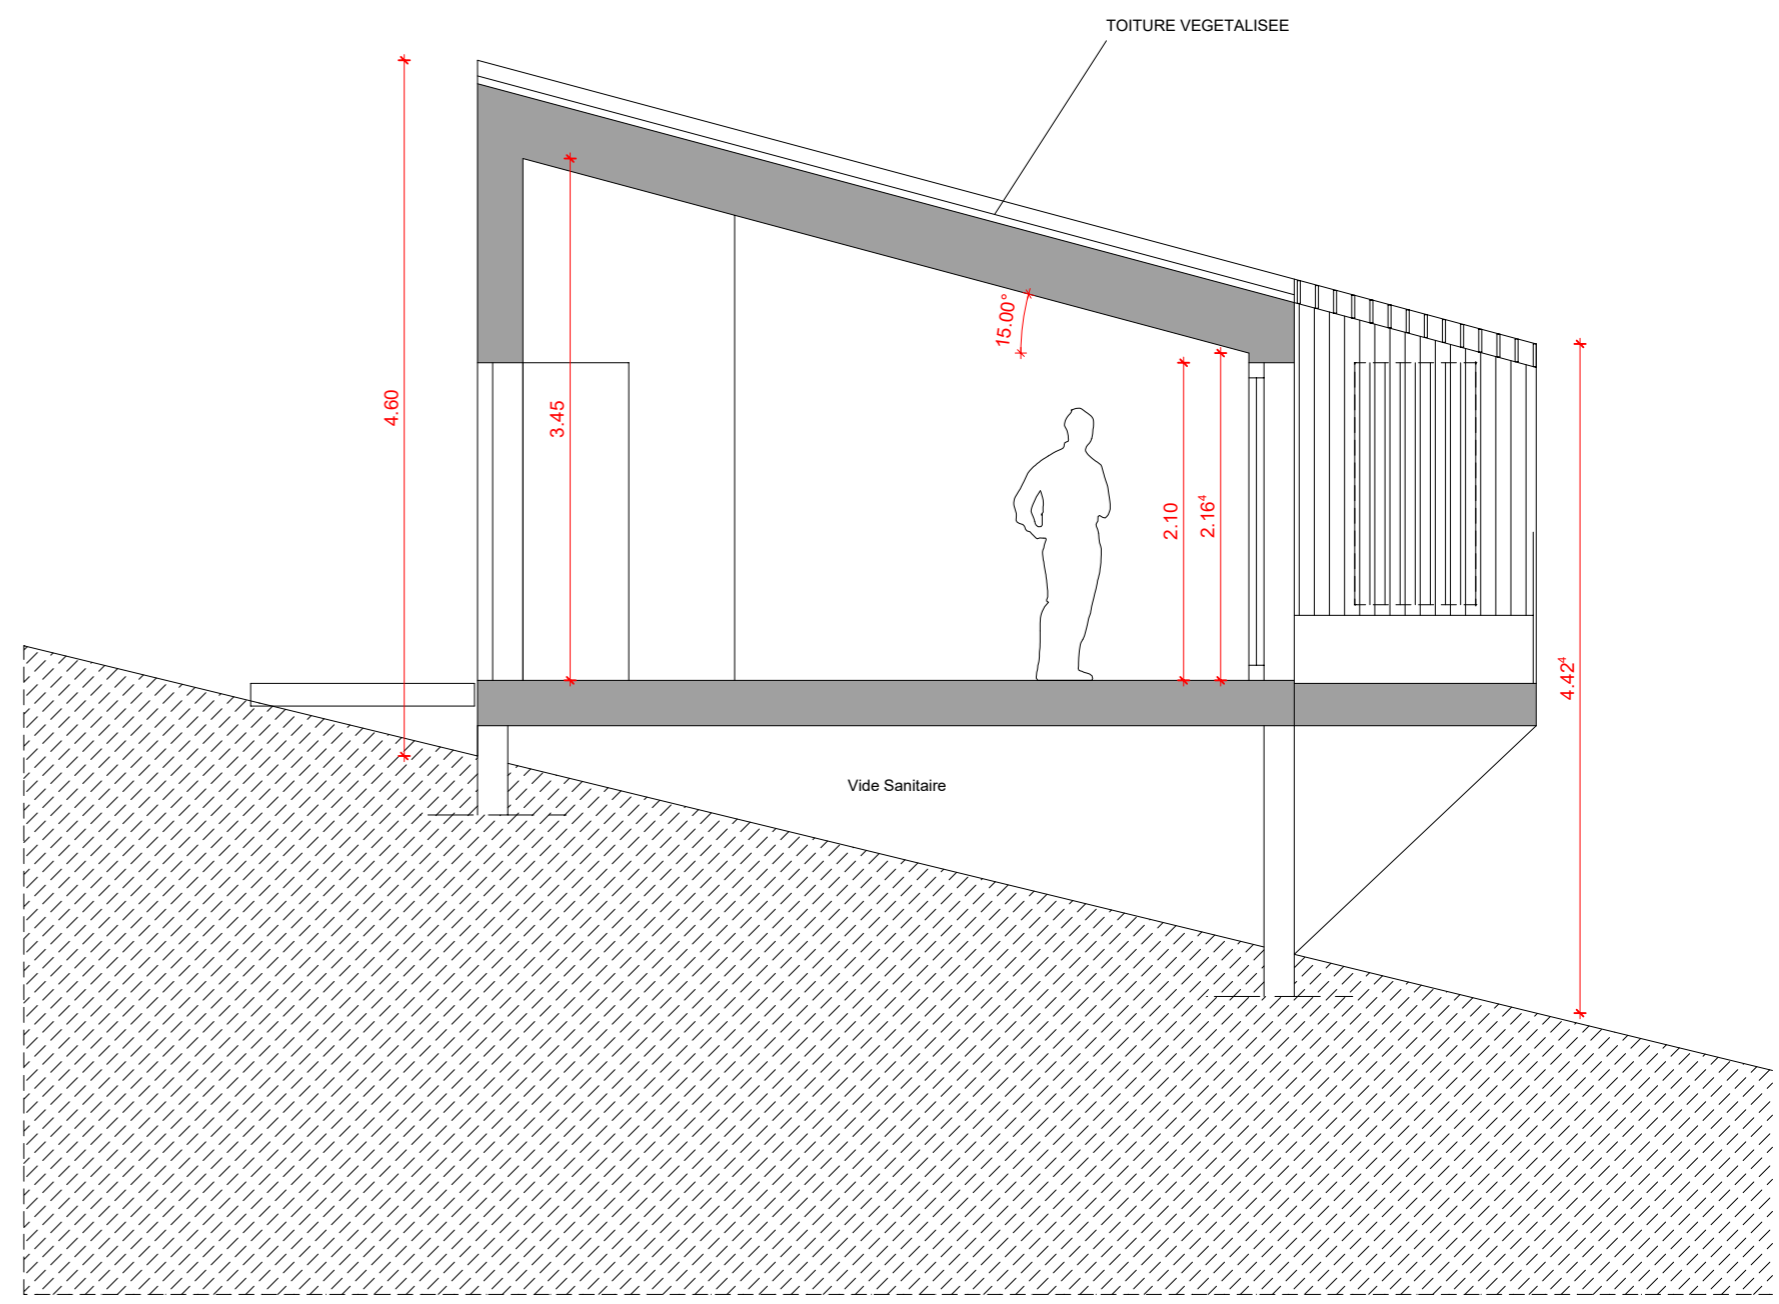
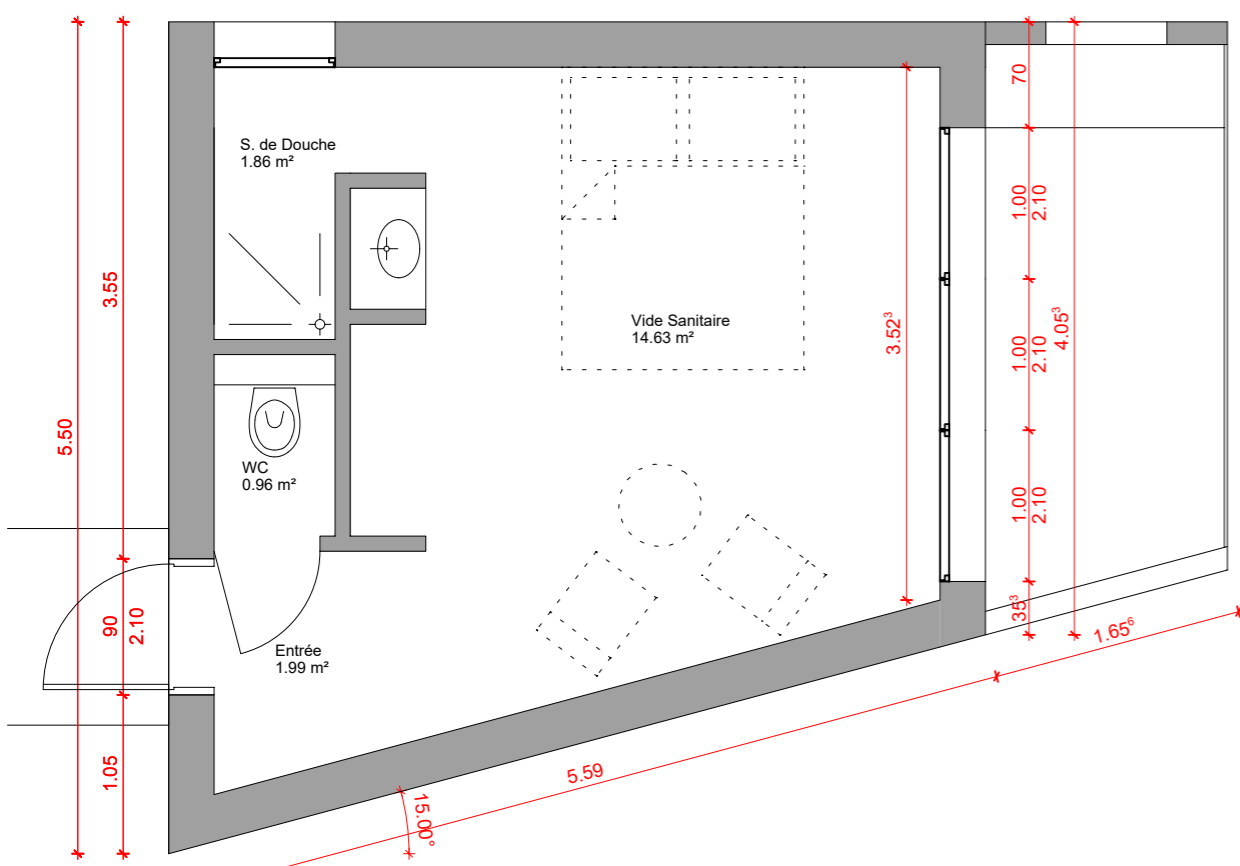
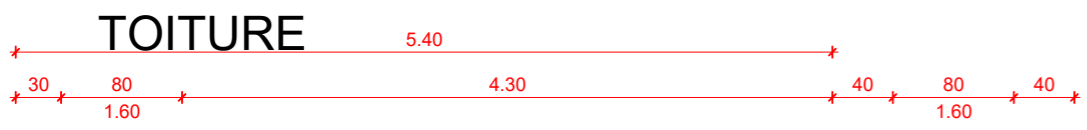
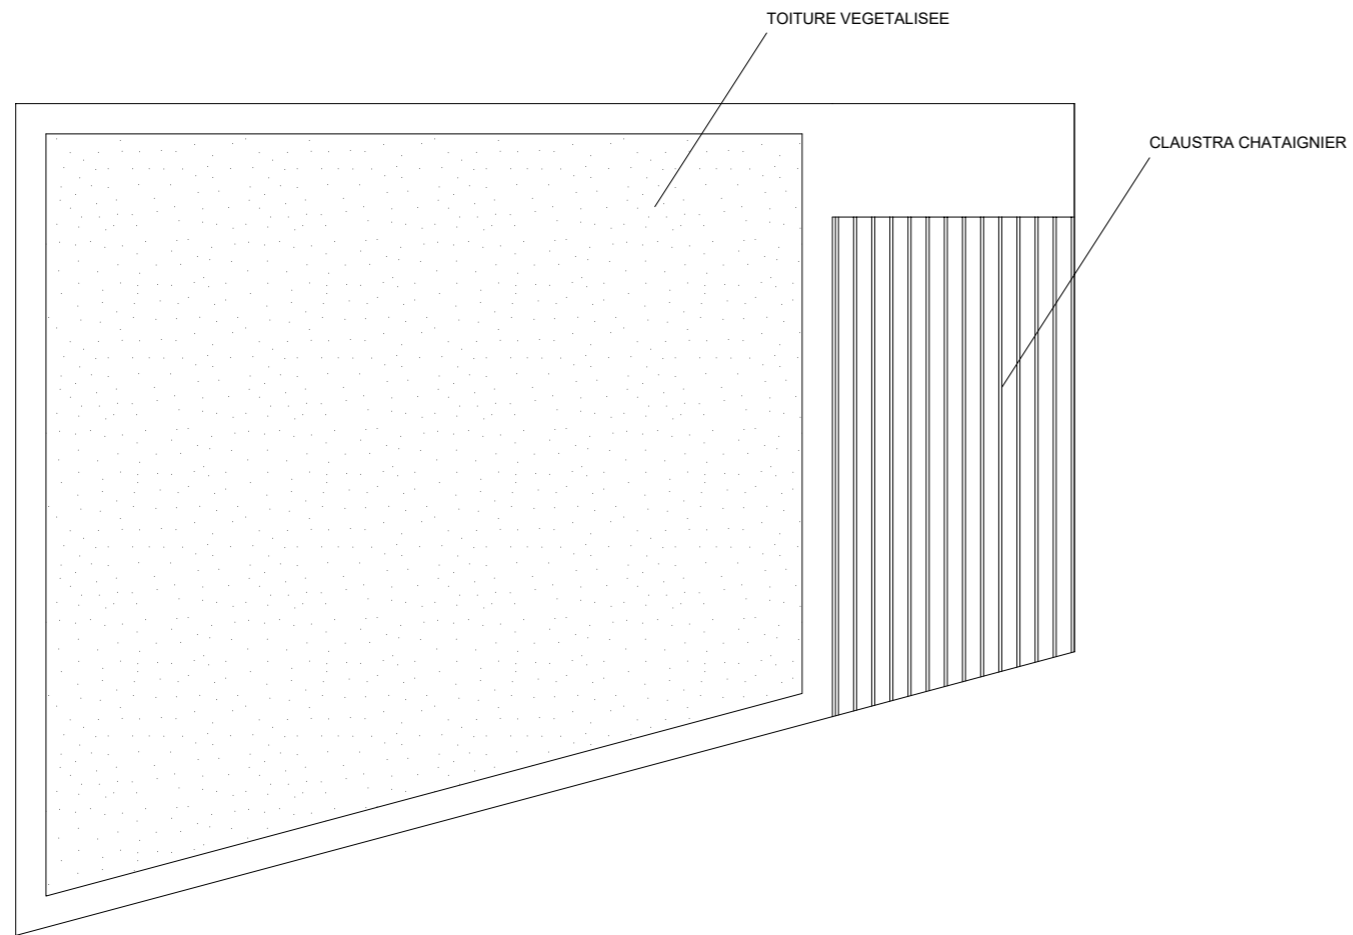



COUPE DE PRINCIPLE

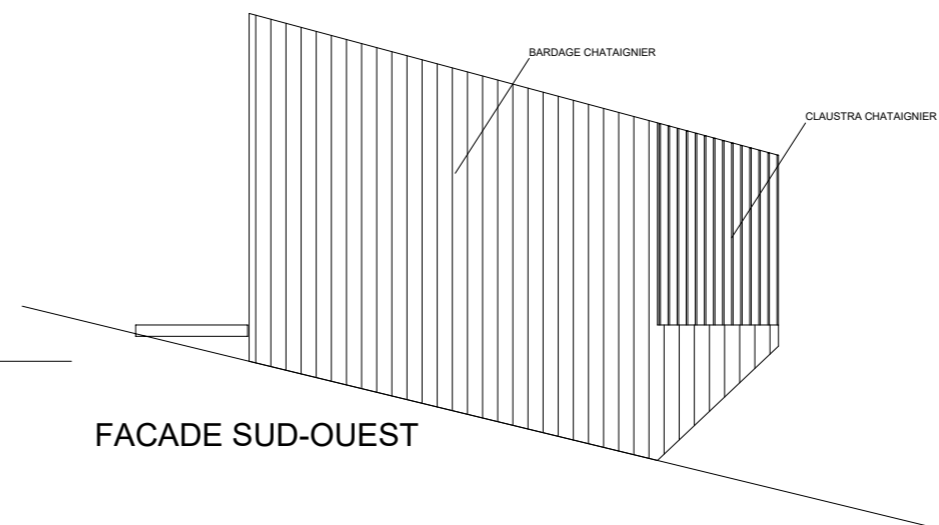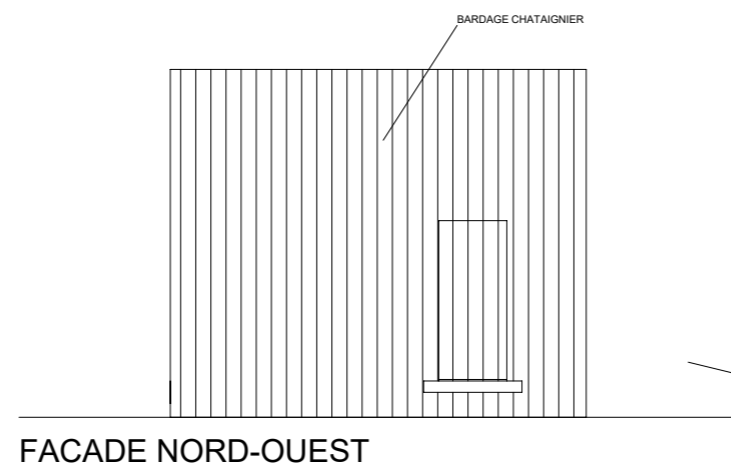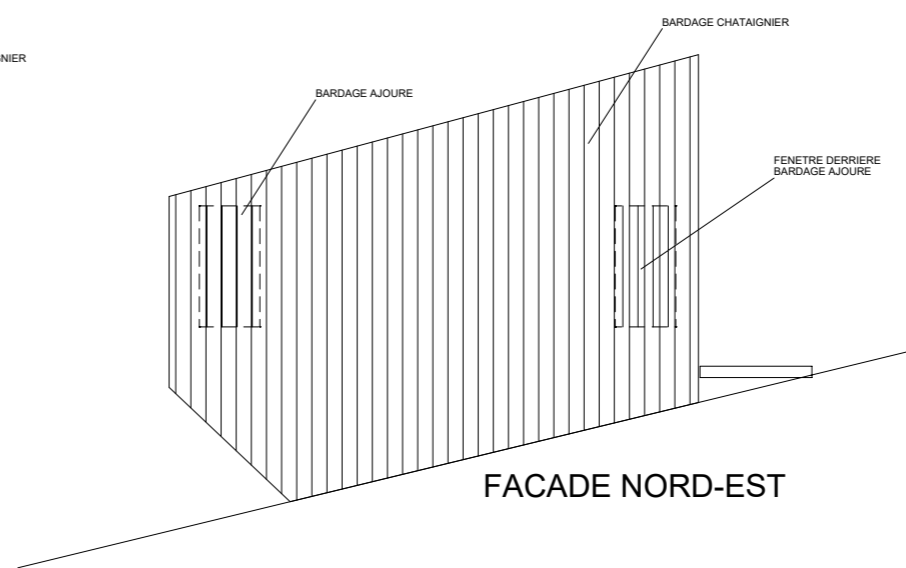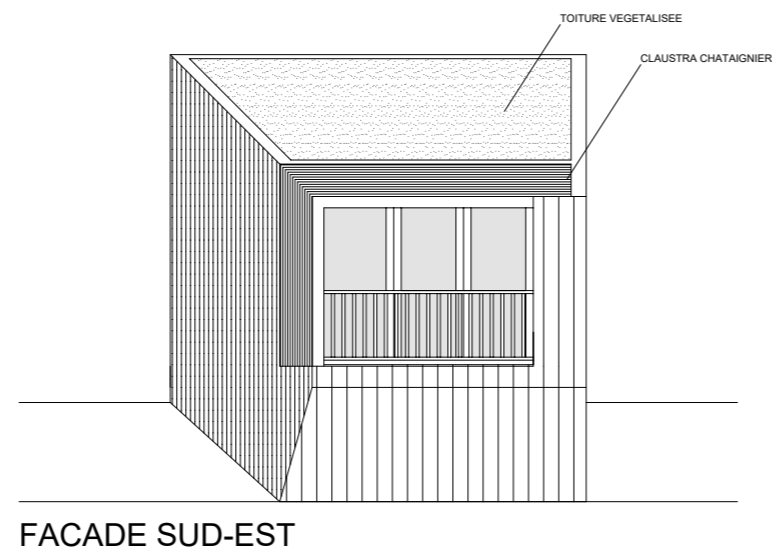





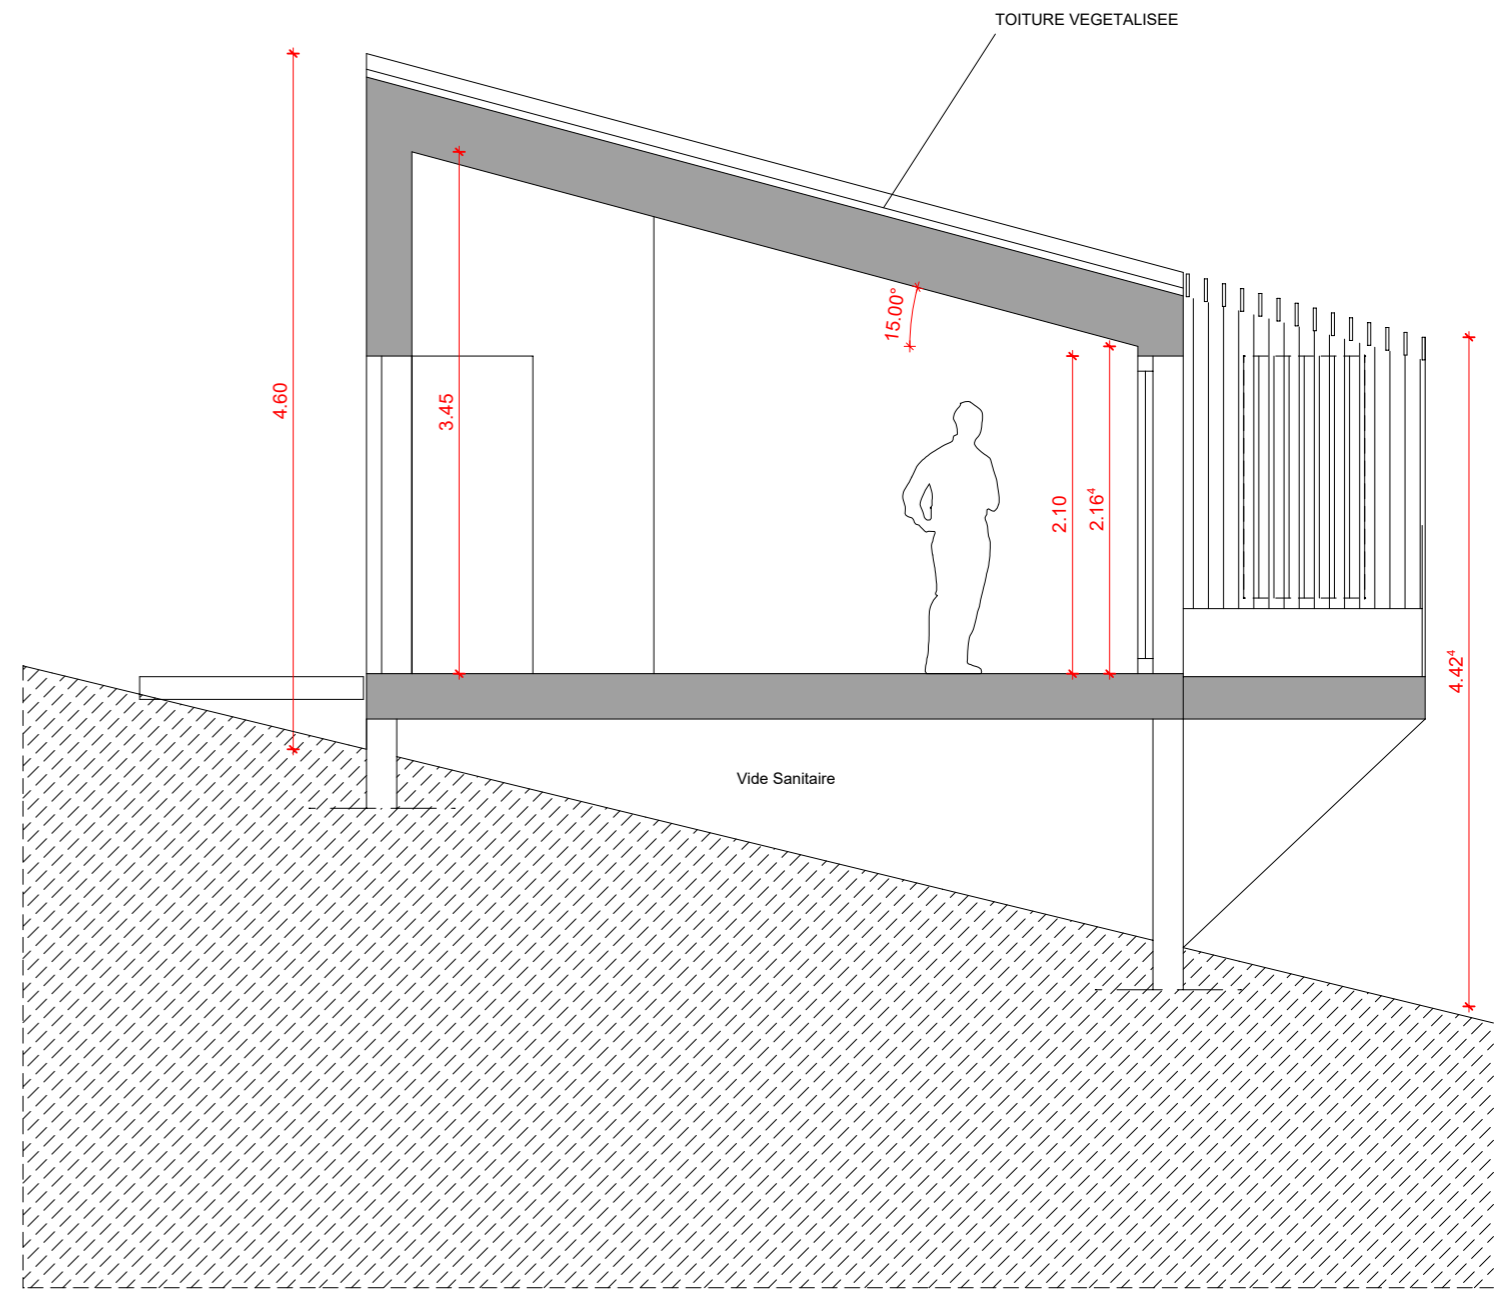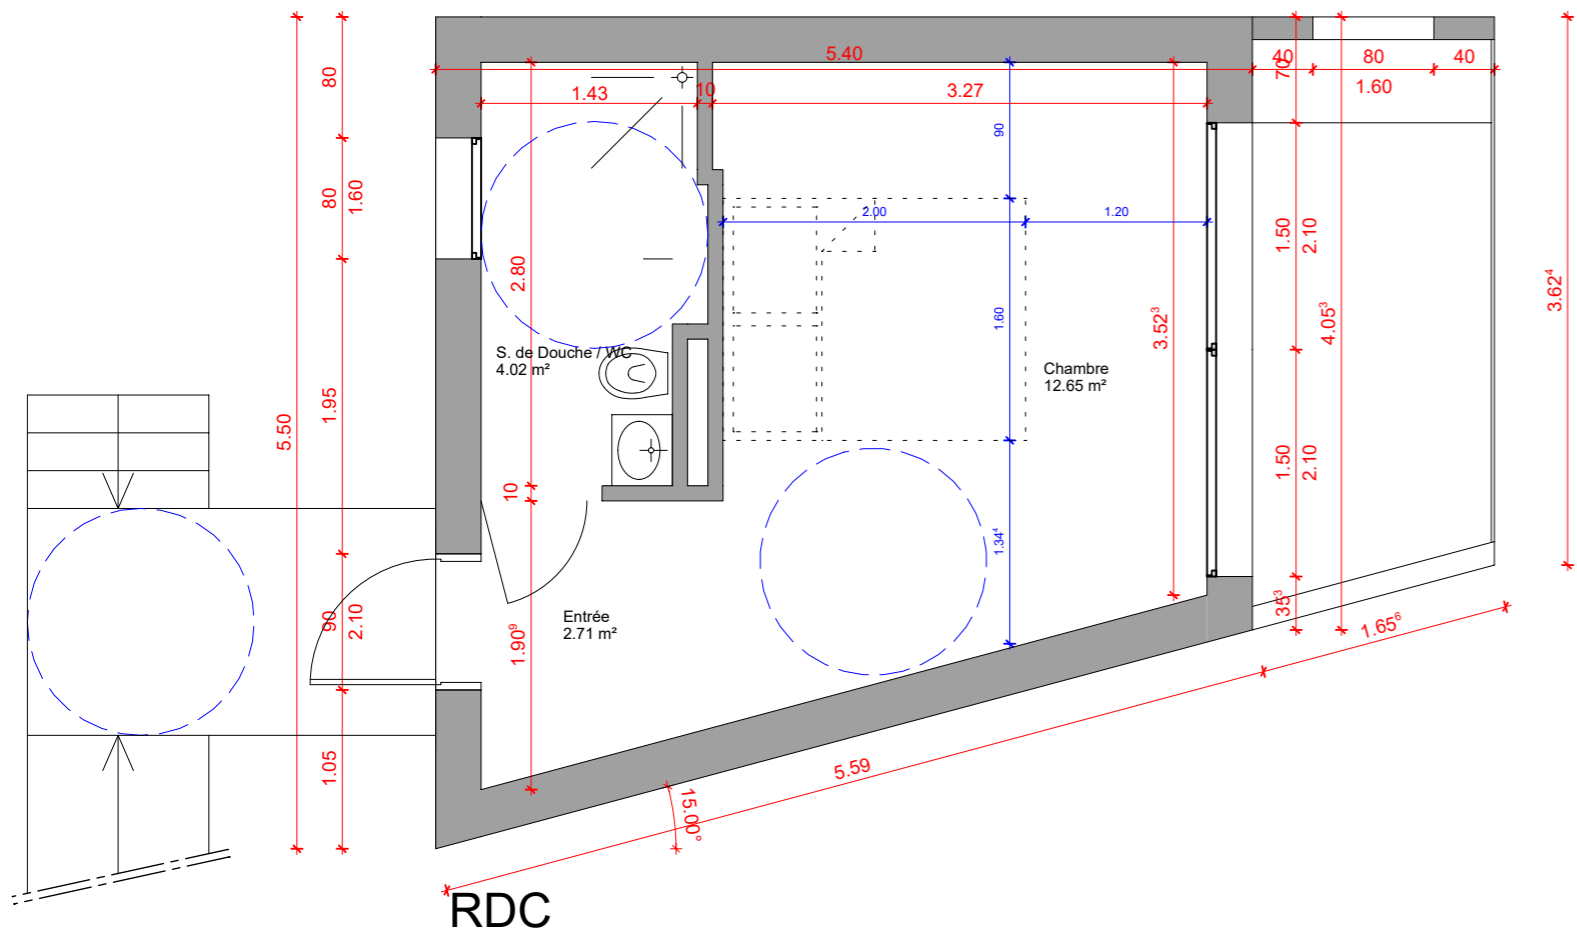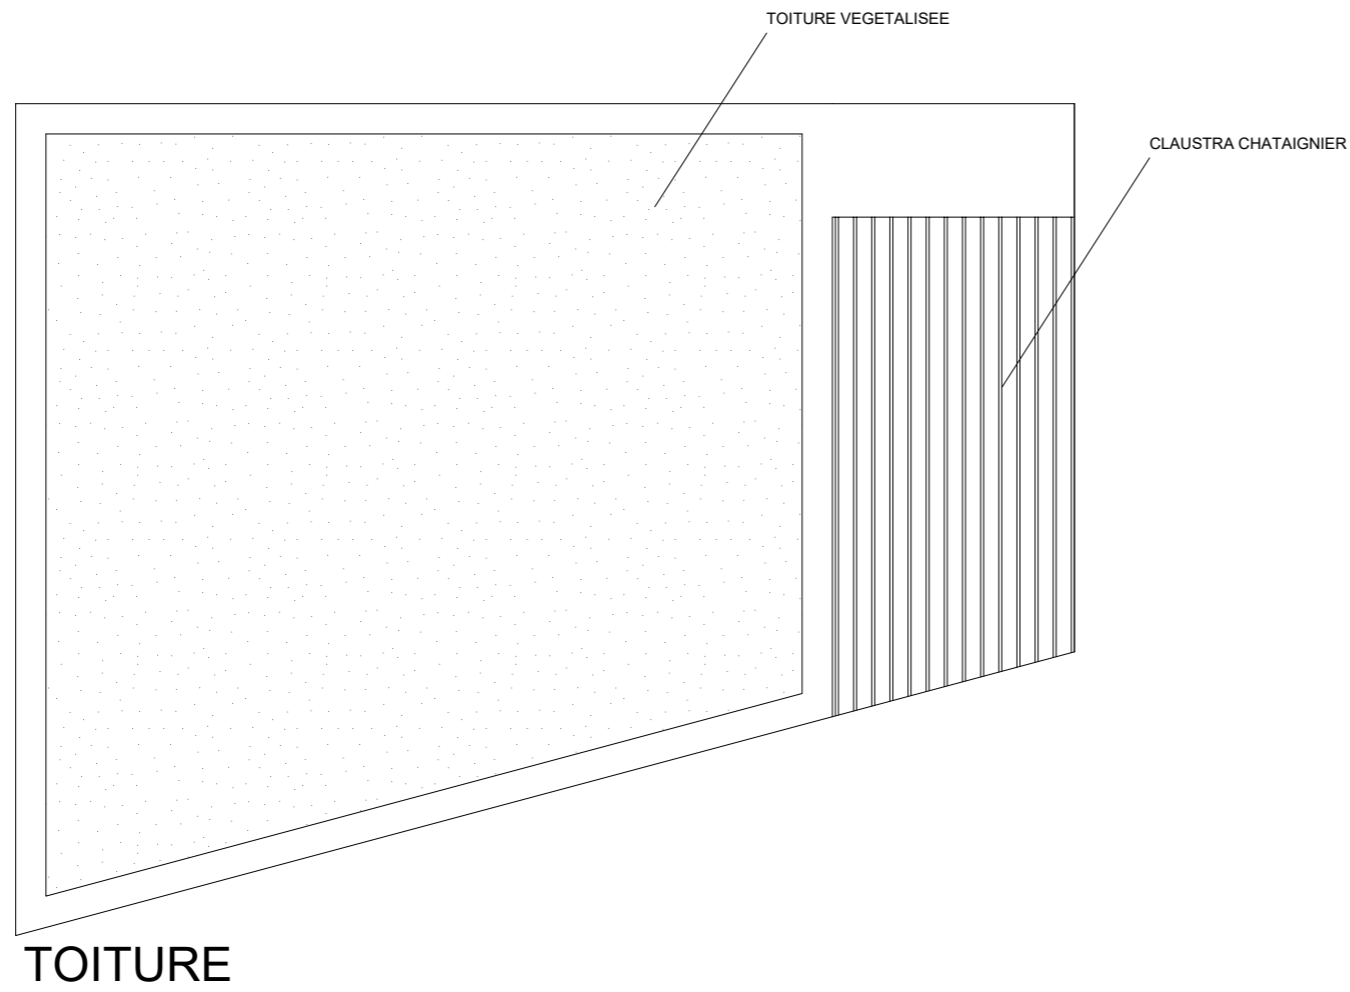


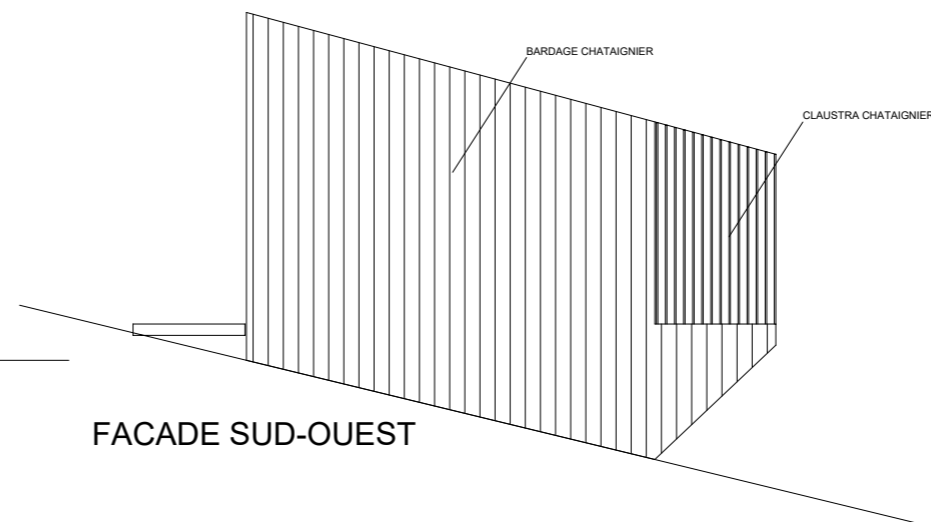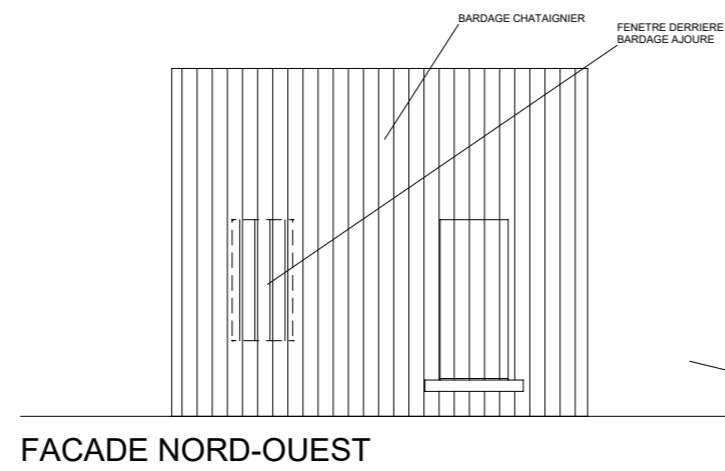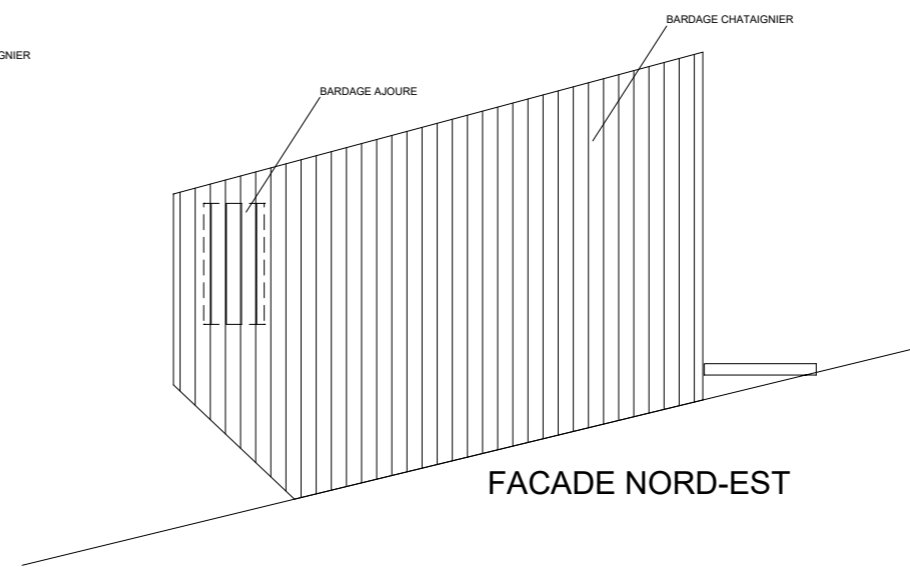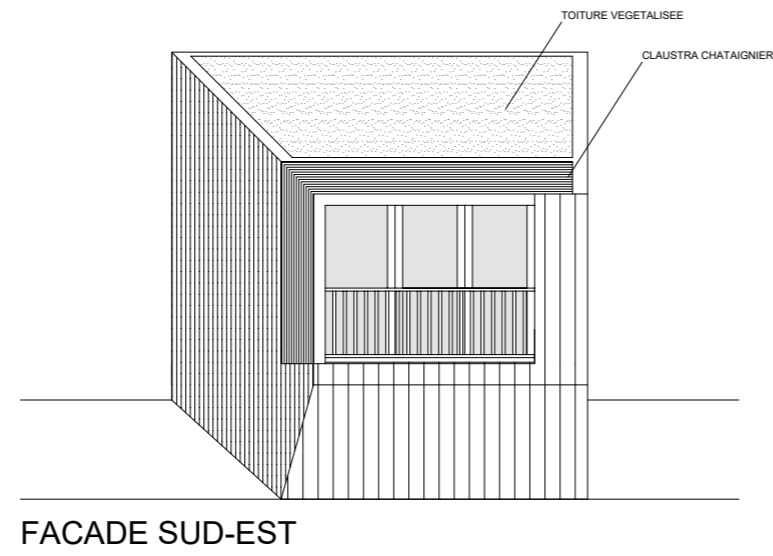

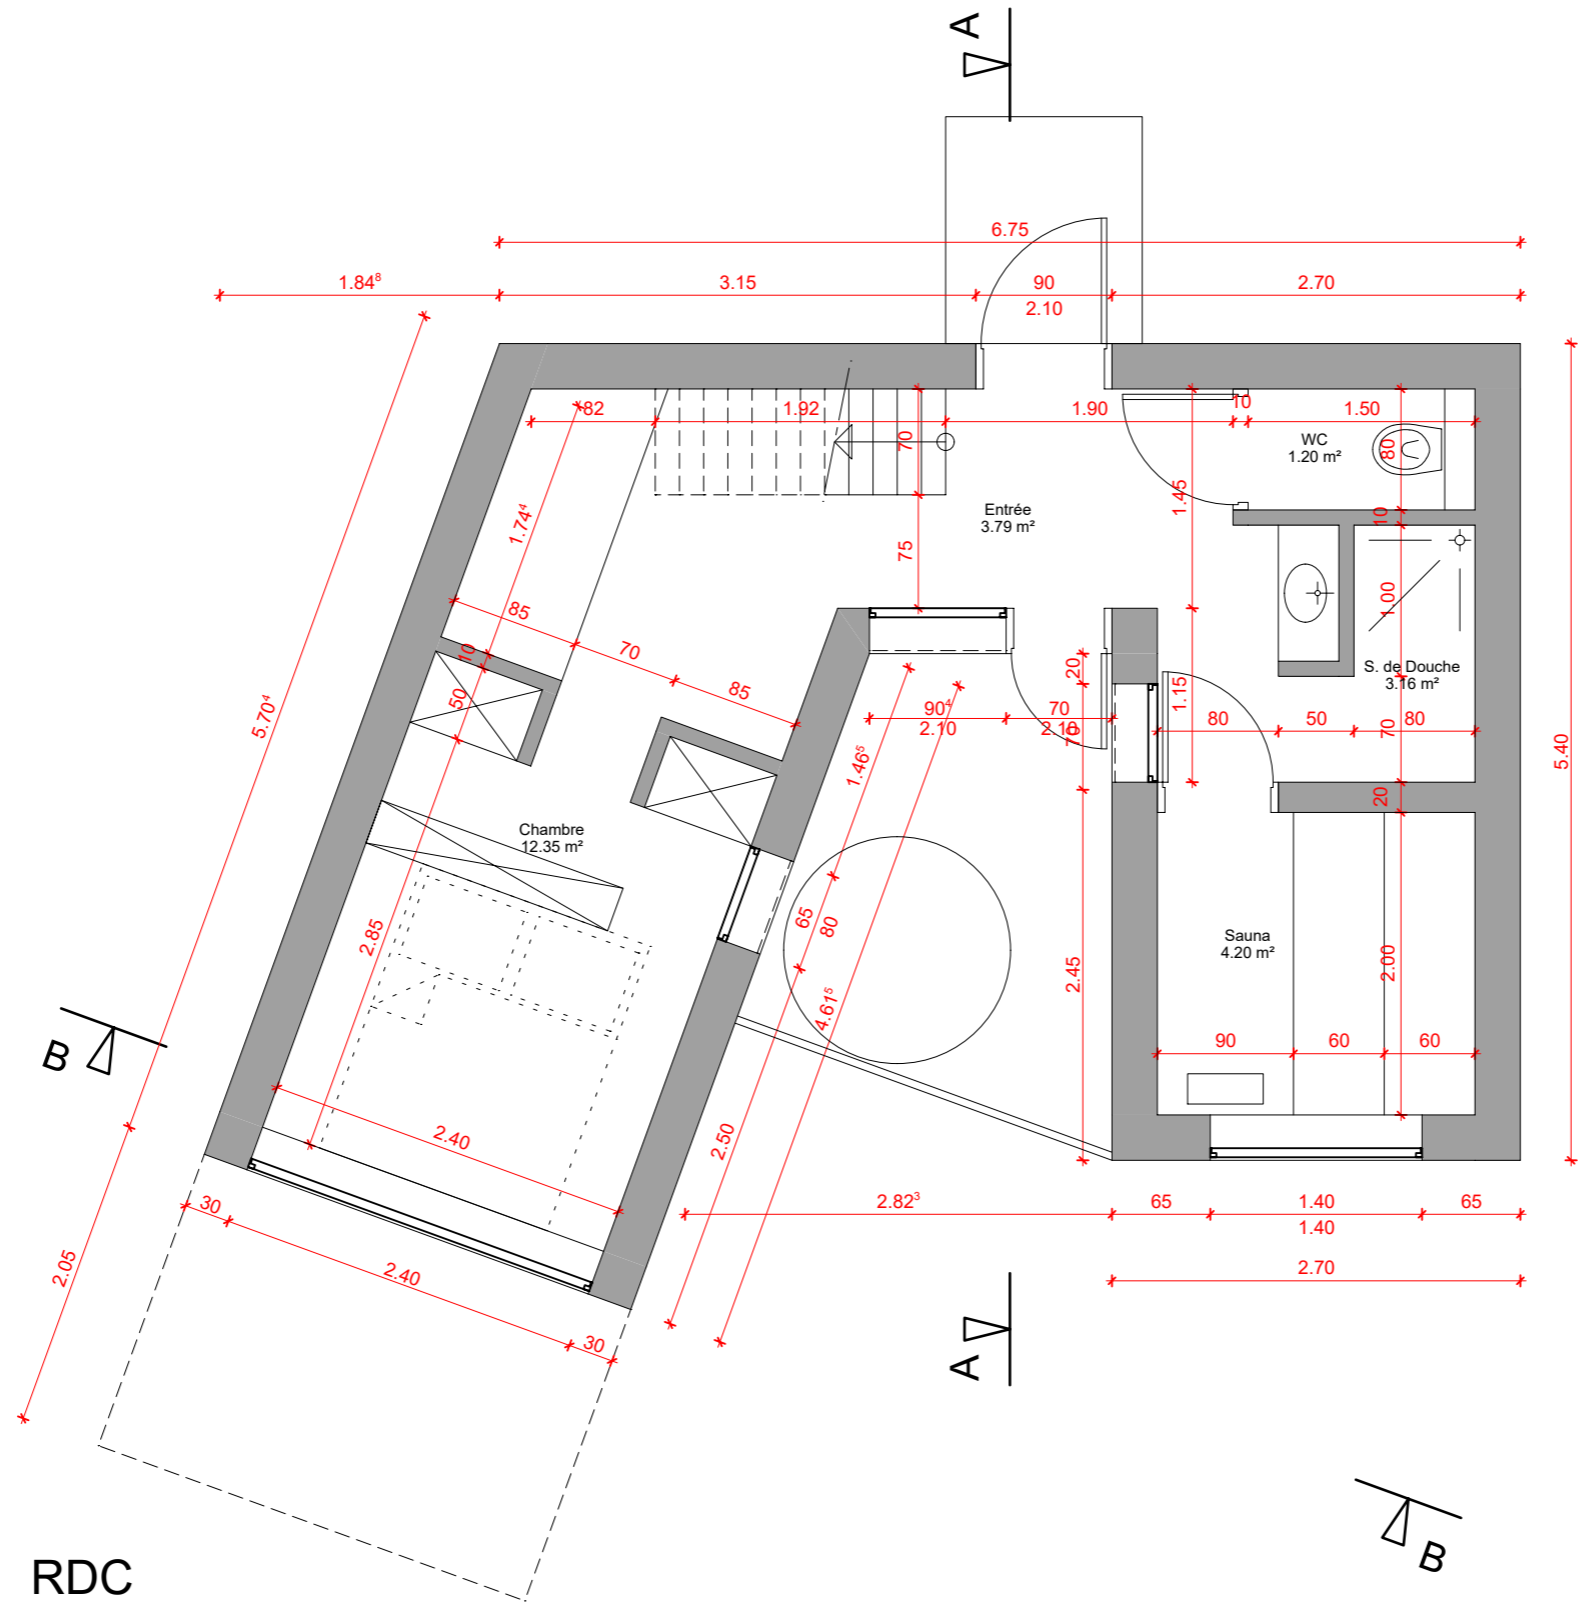


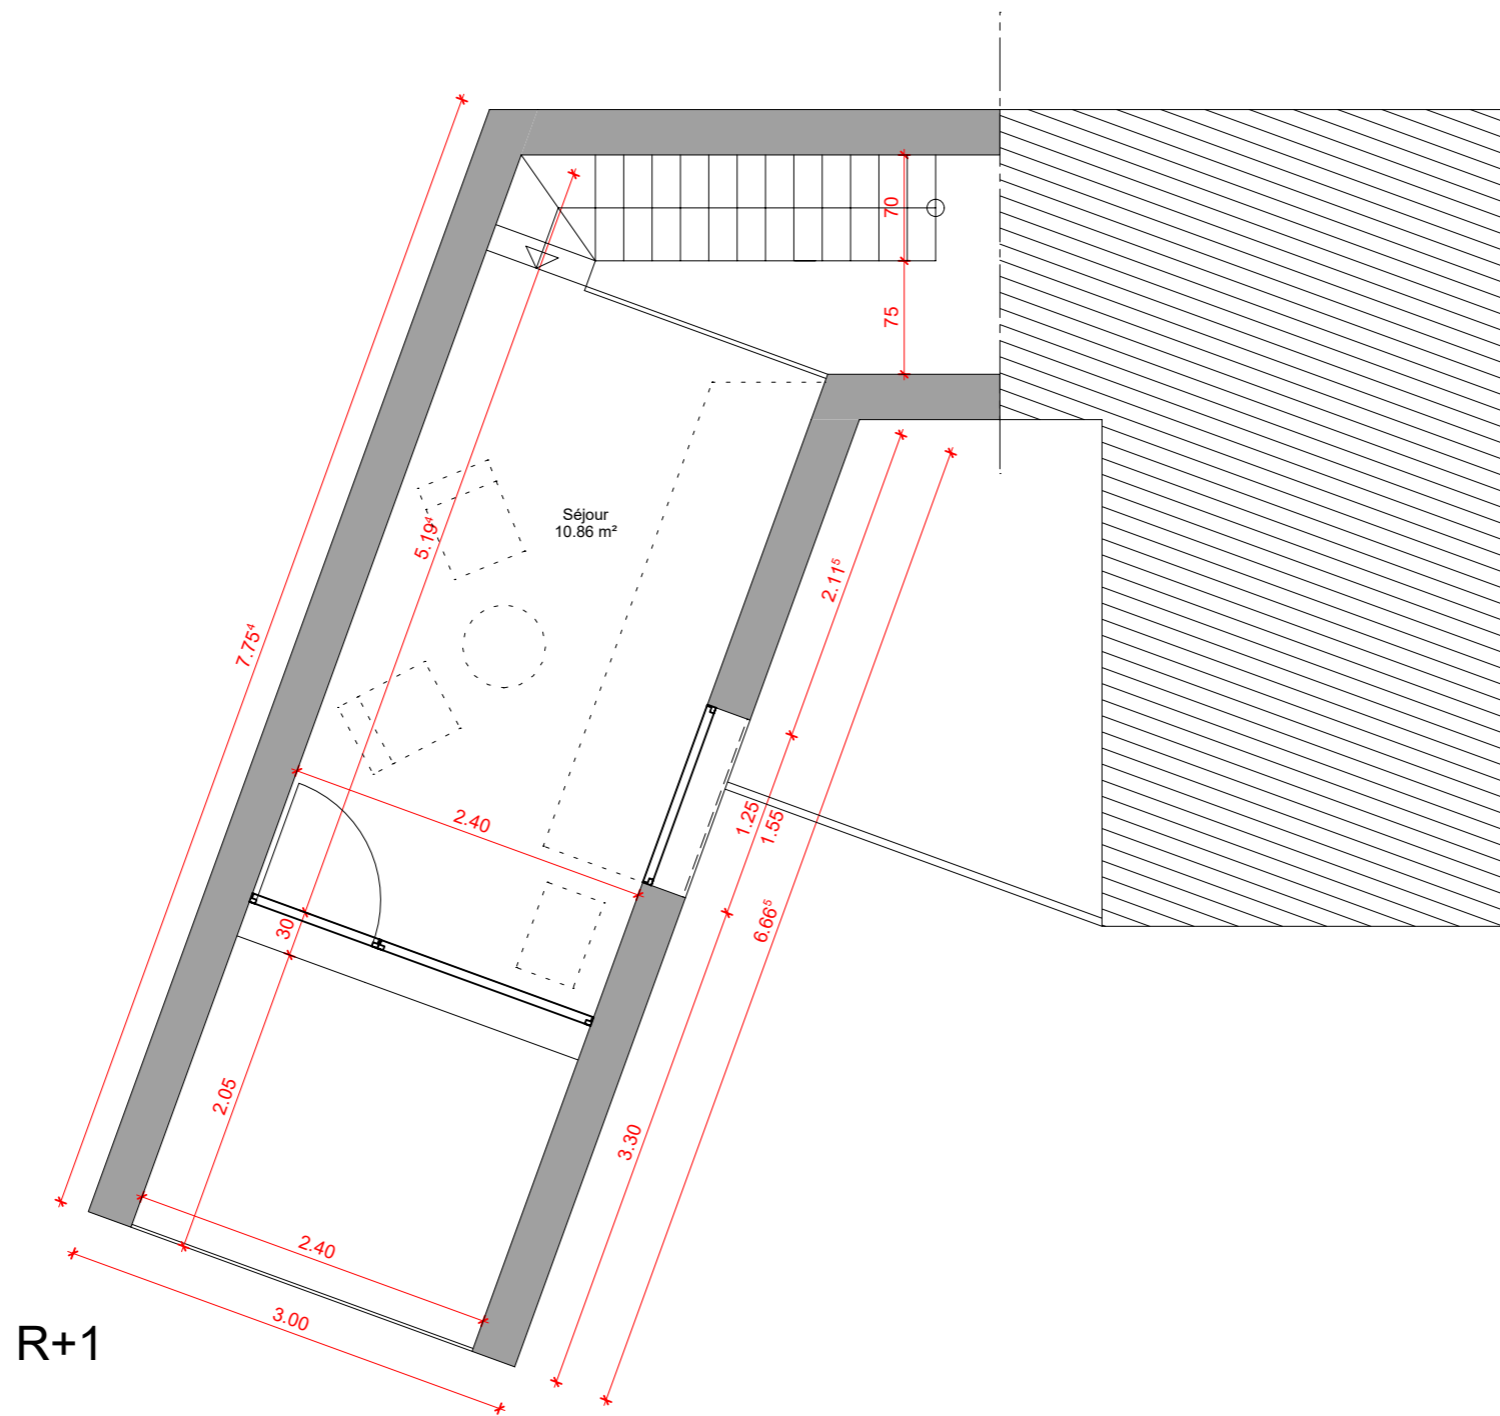




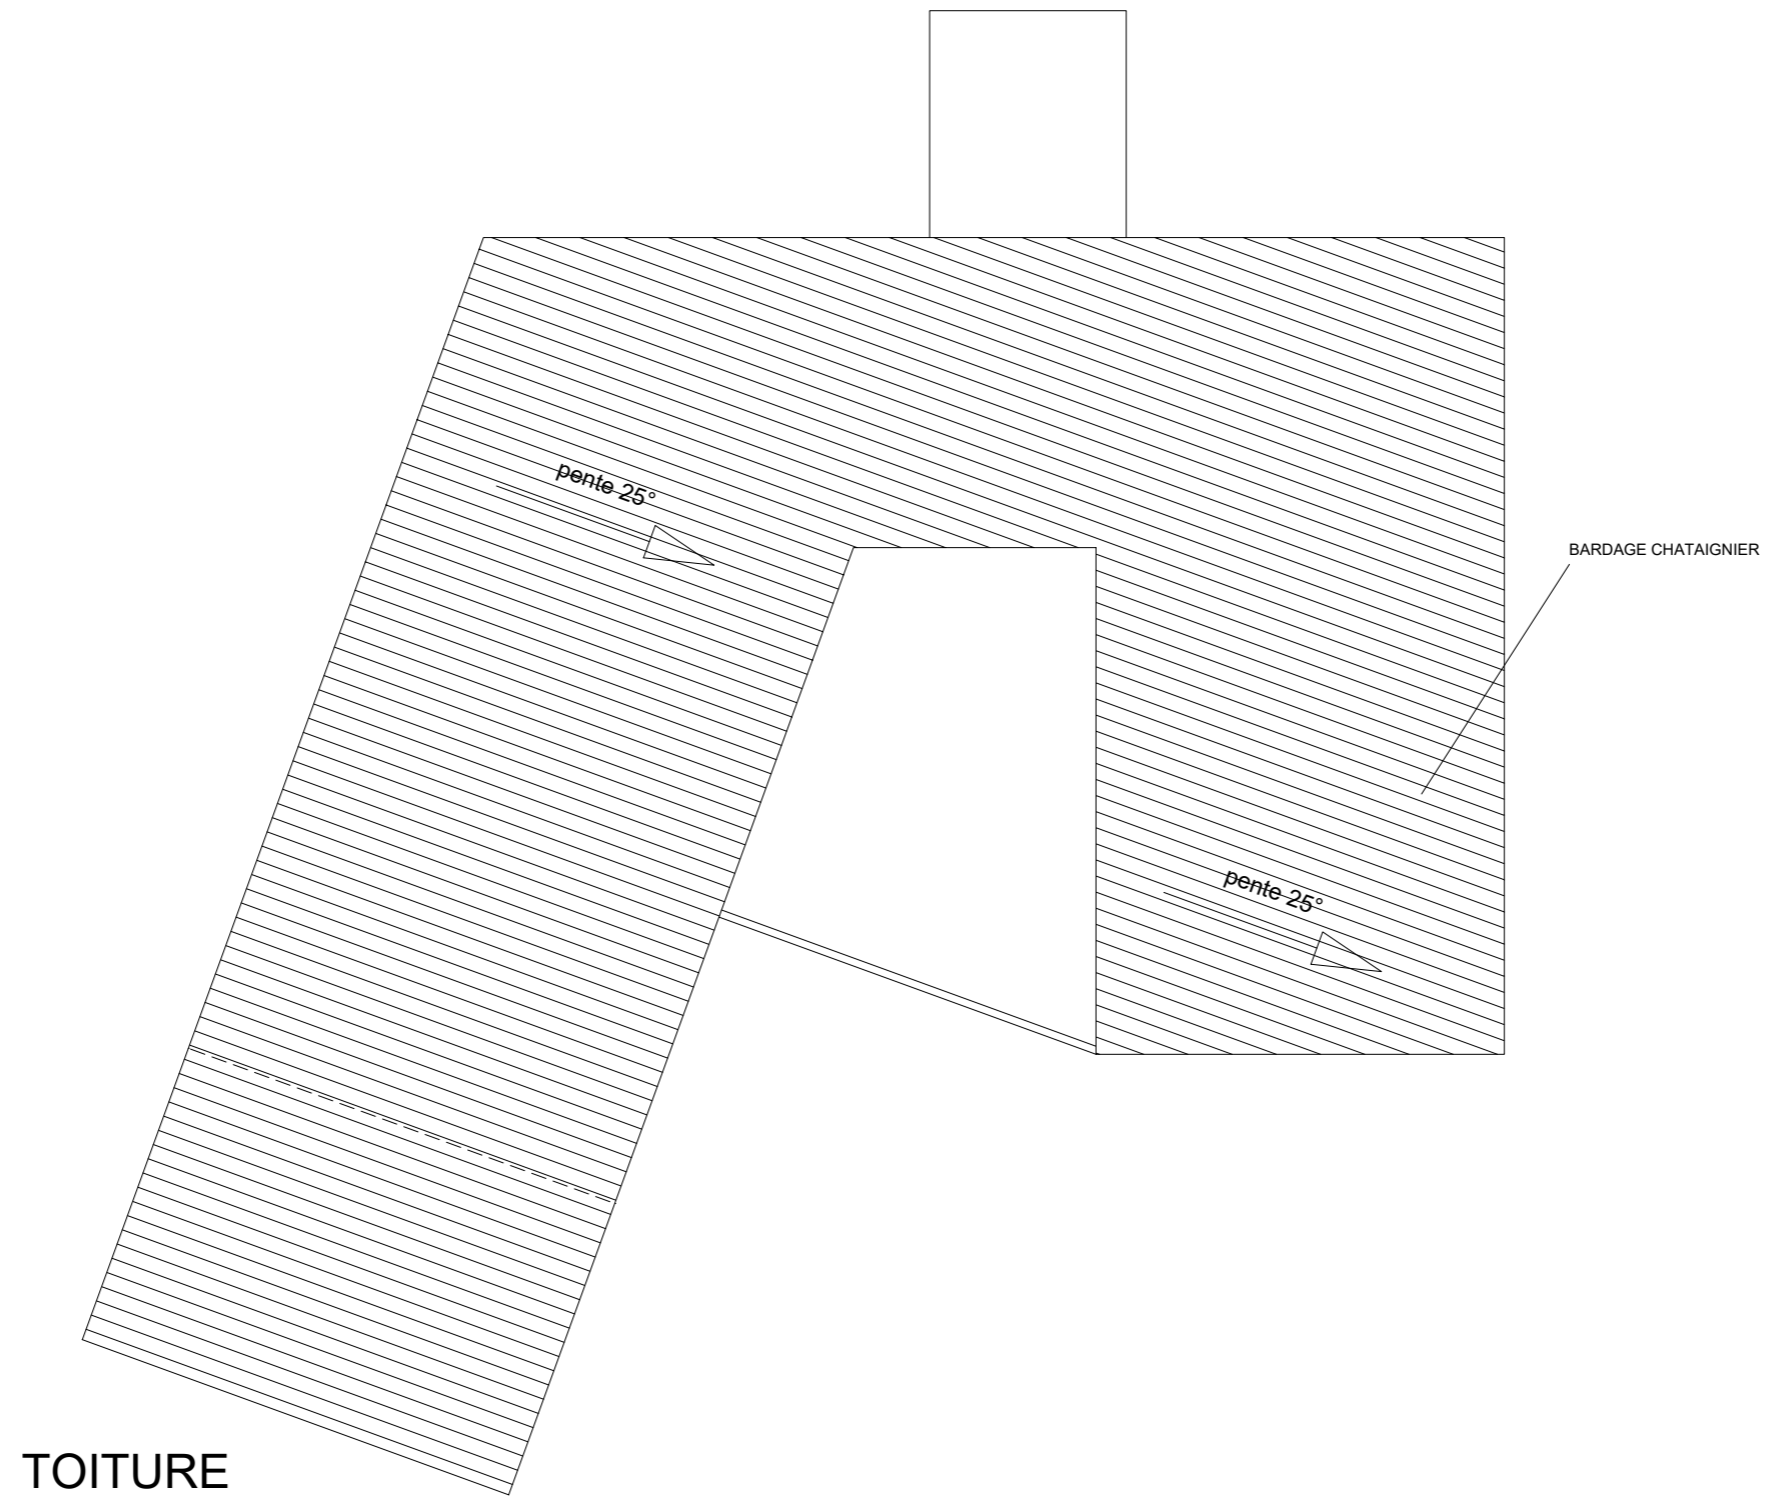


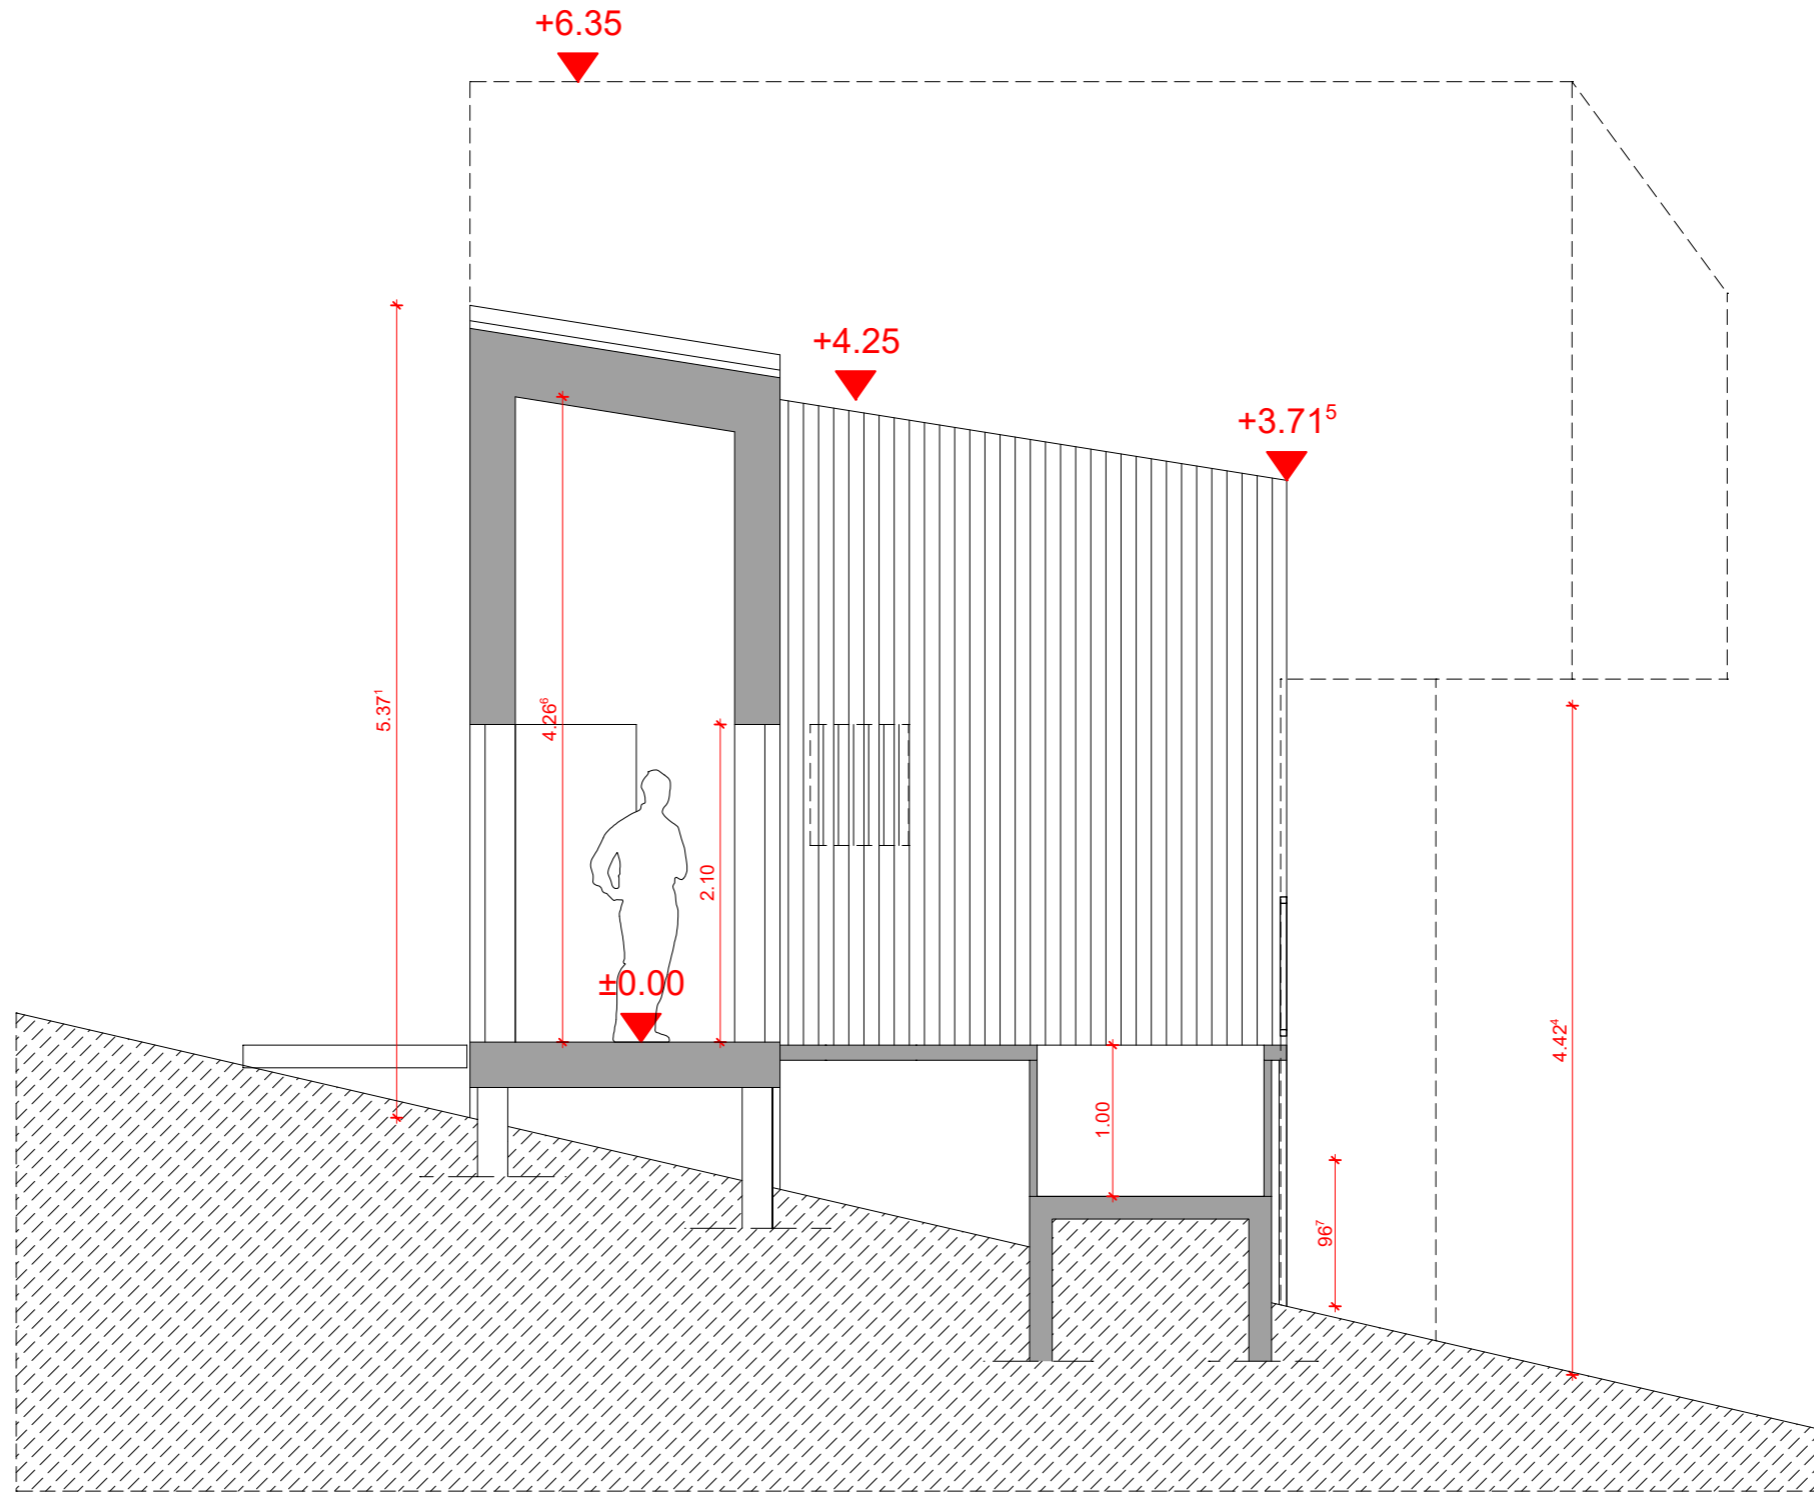


COUPE A DE PRINCIPE

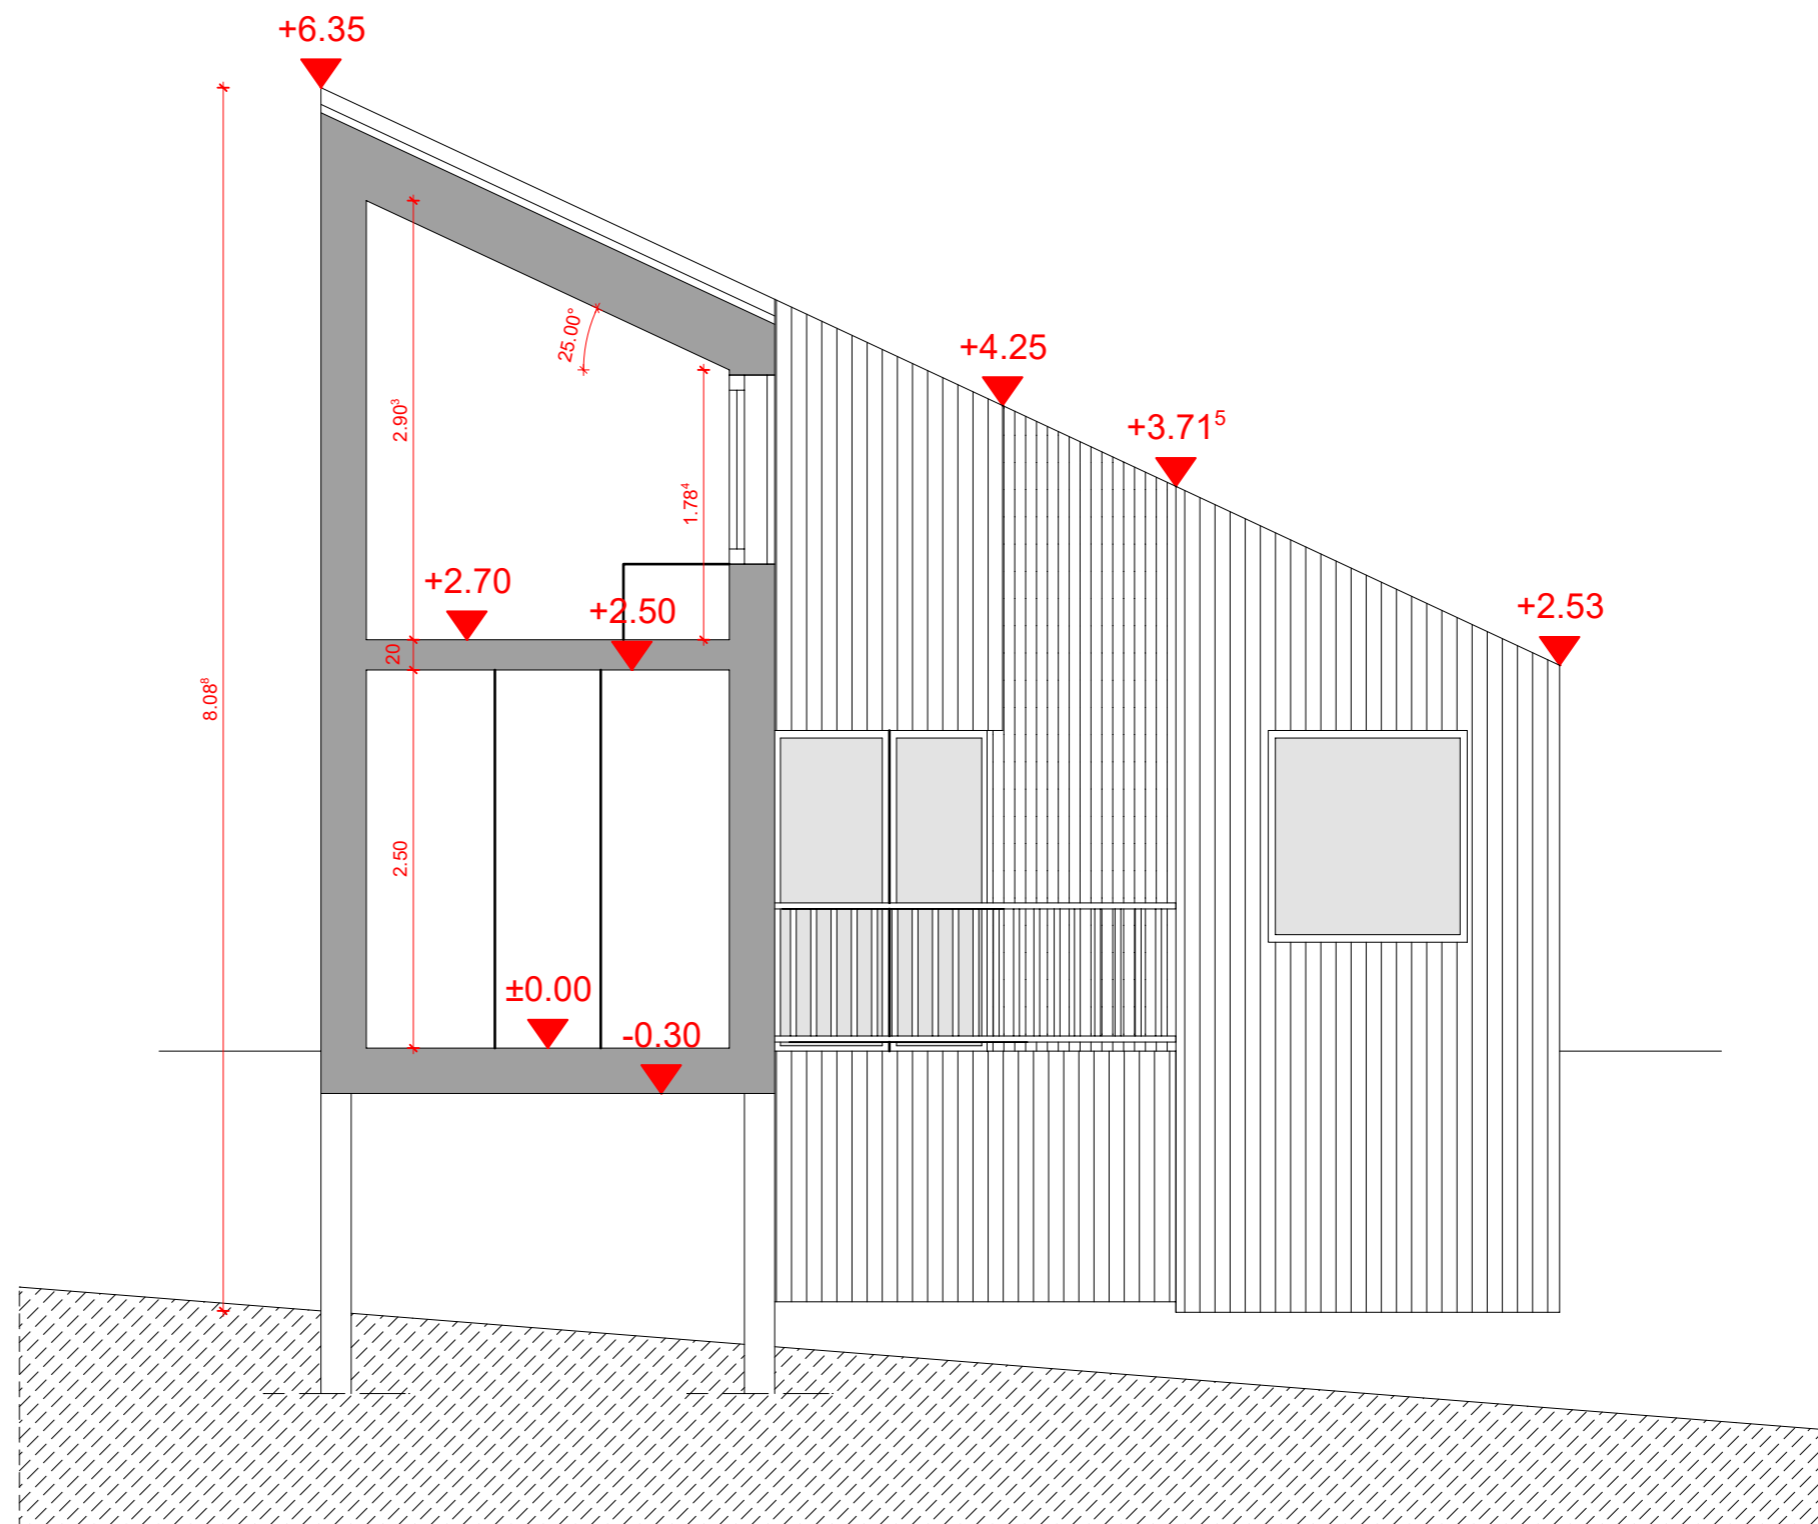


COUPE B DE PRINCIPE

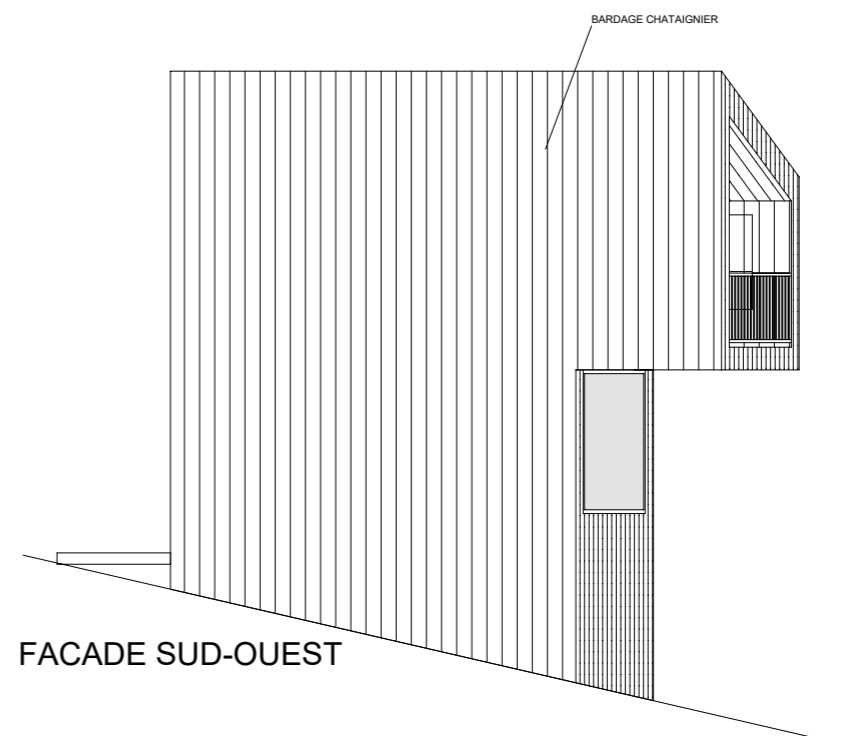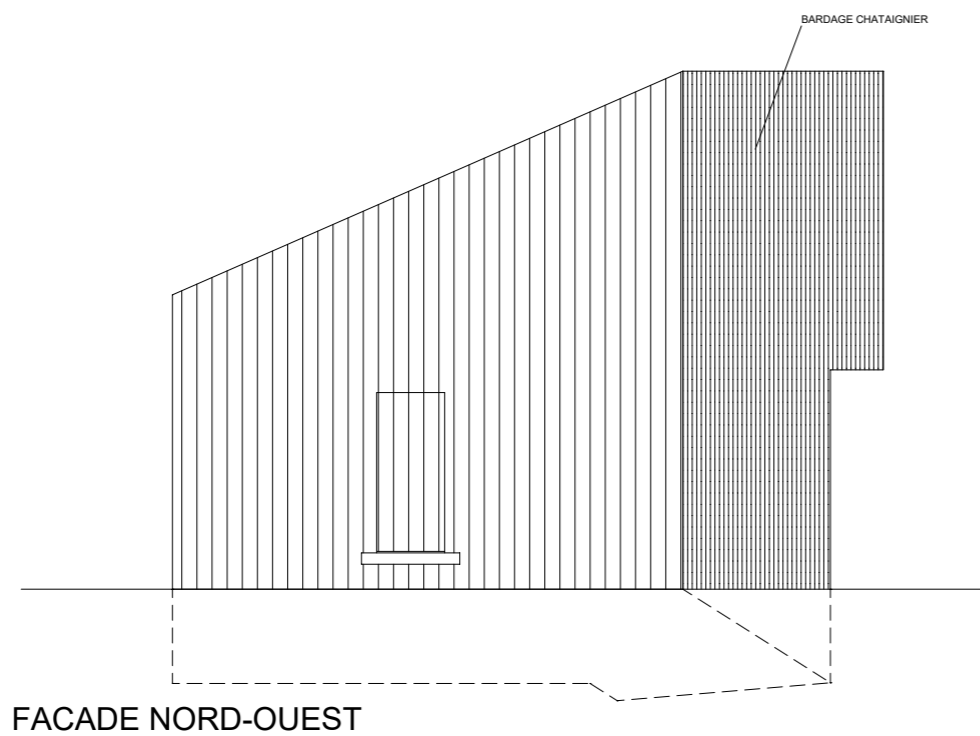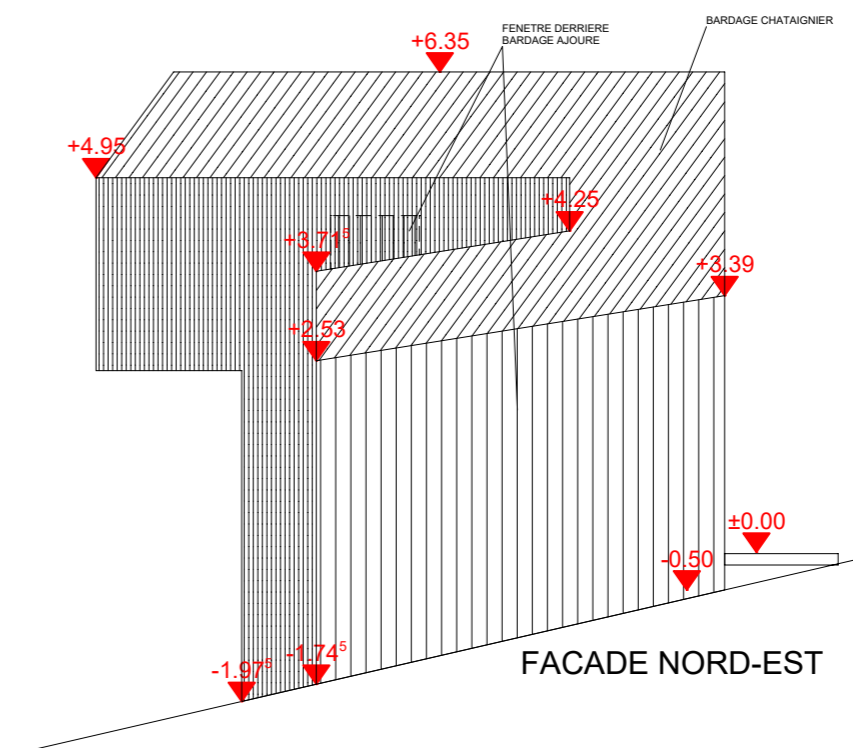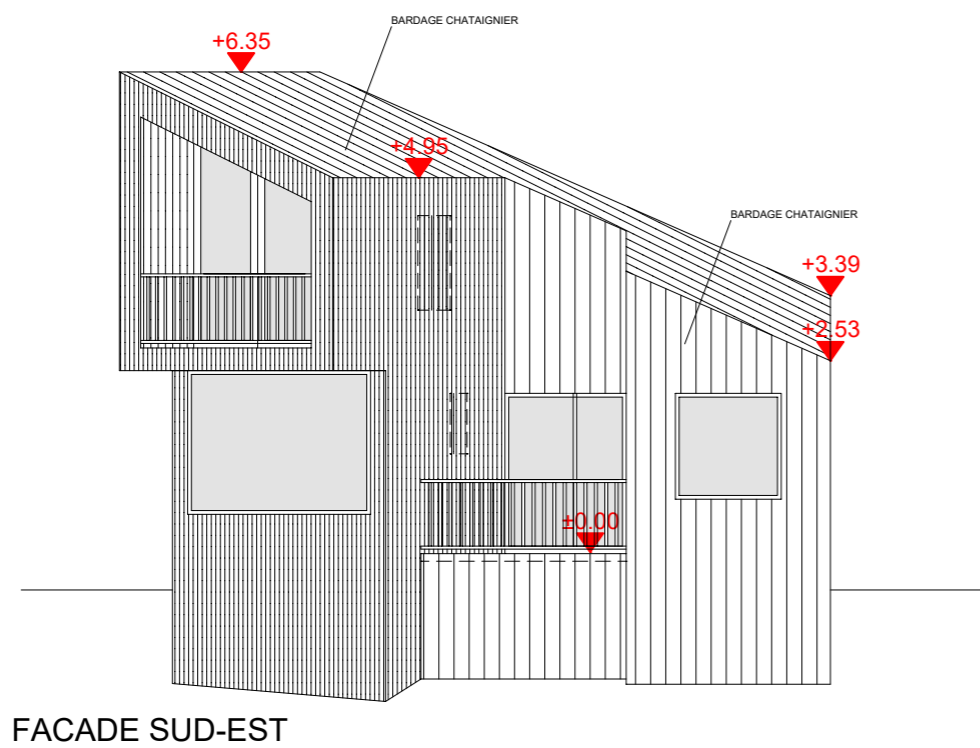



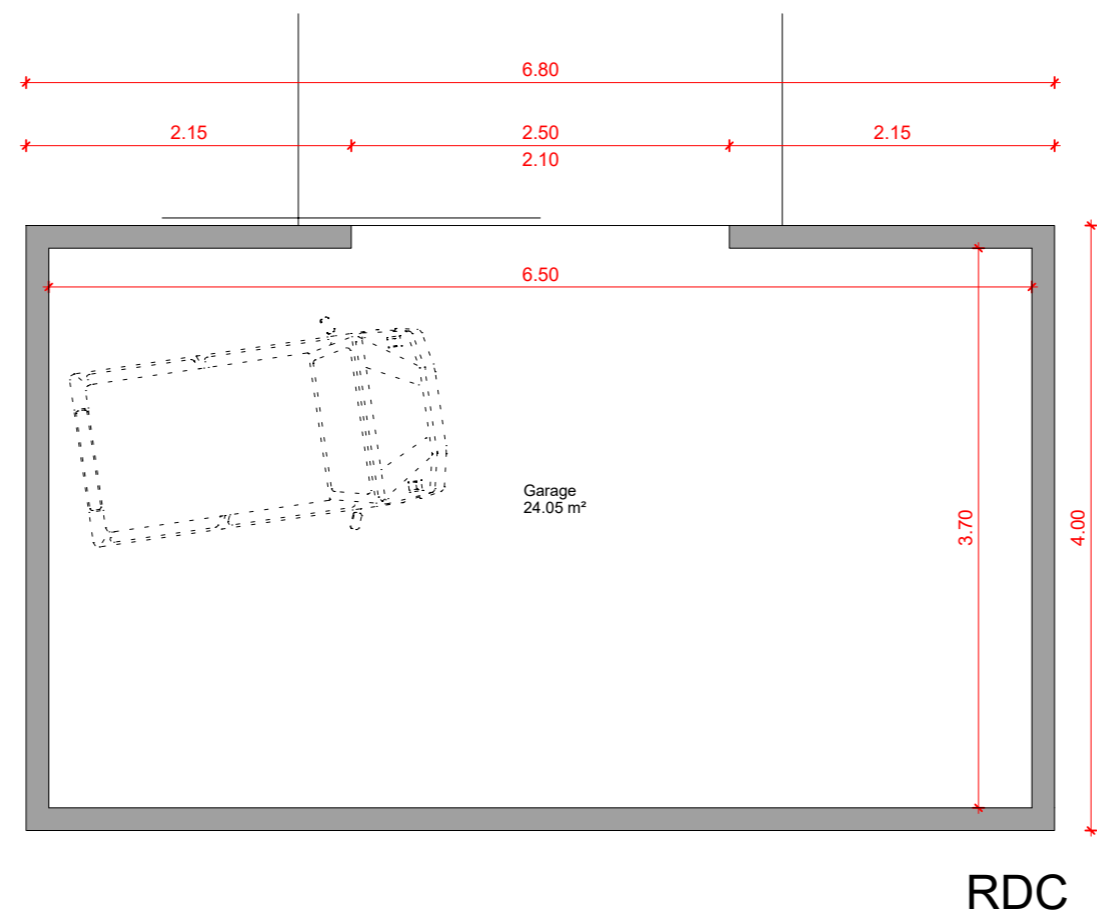

RDC

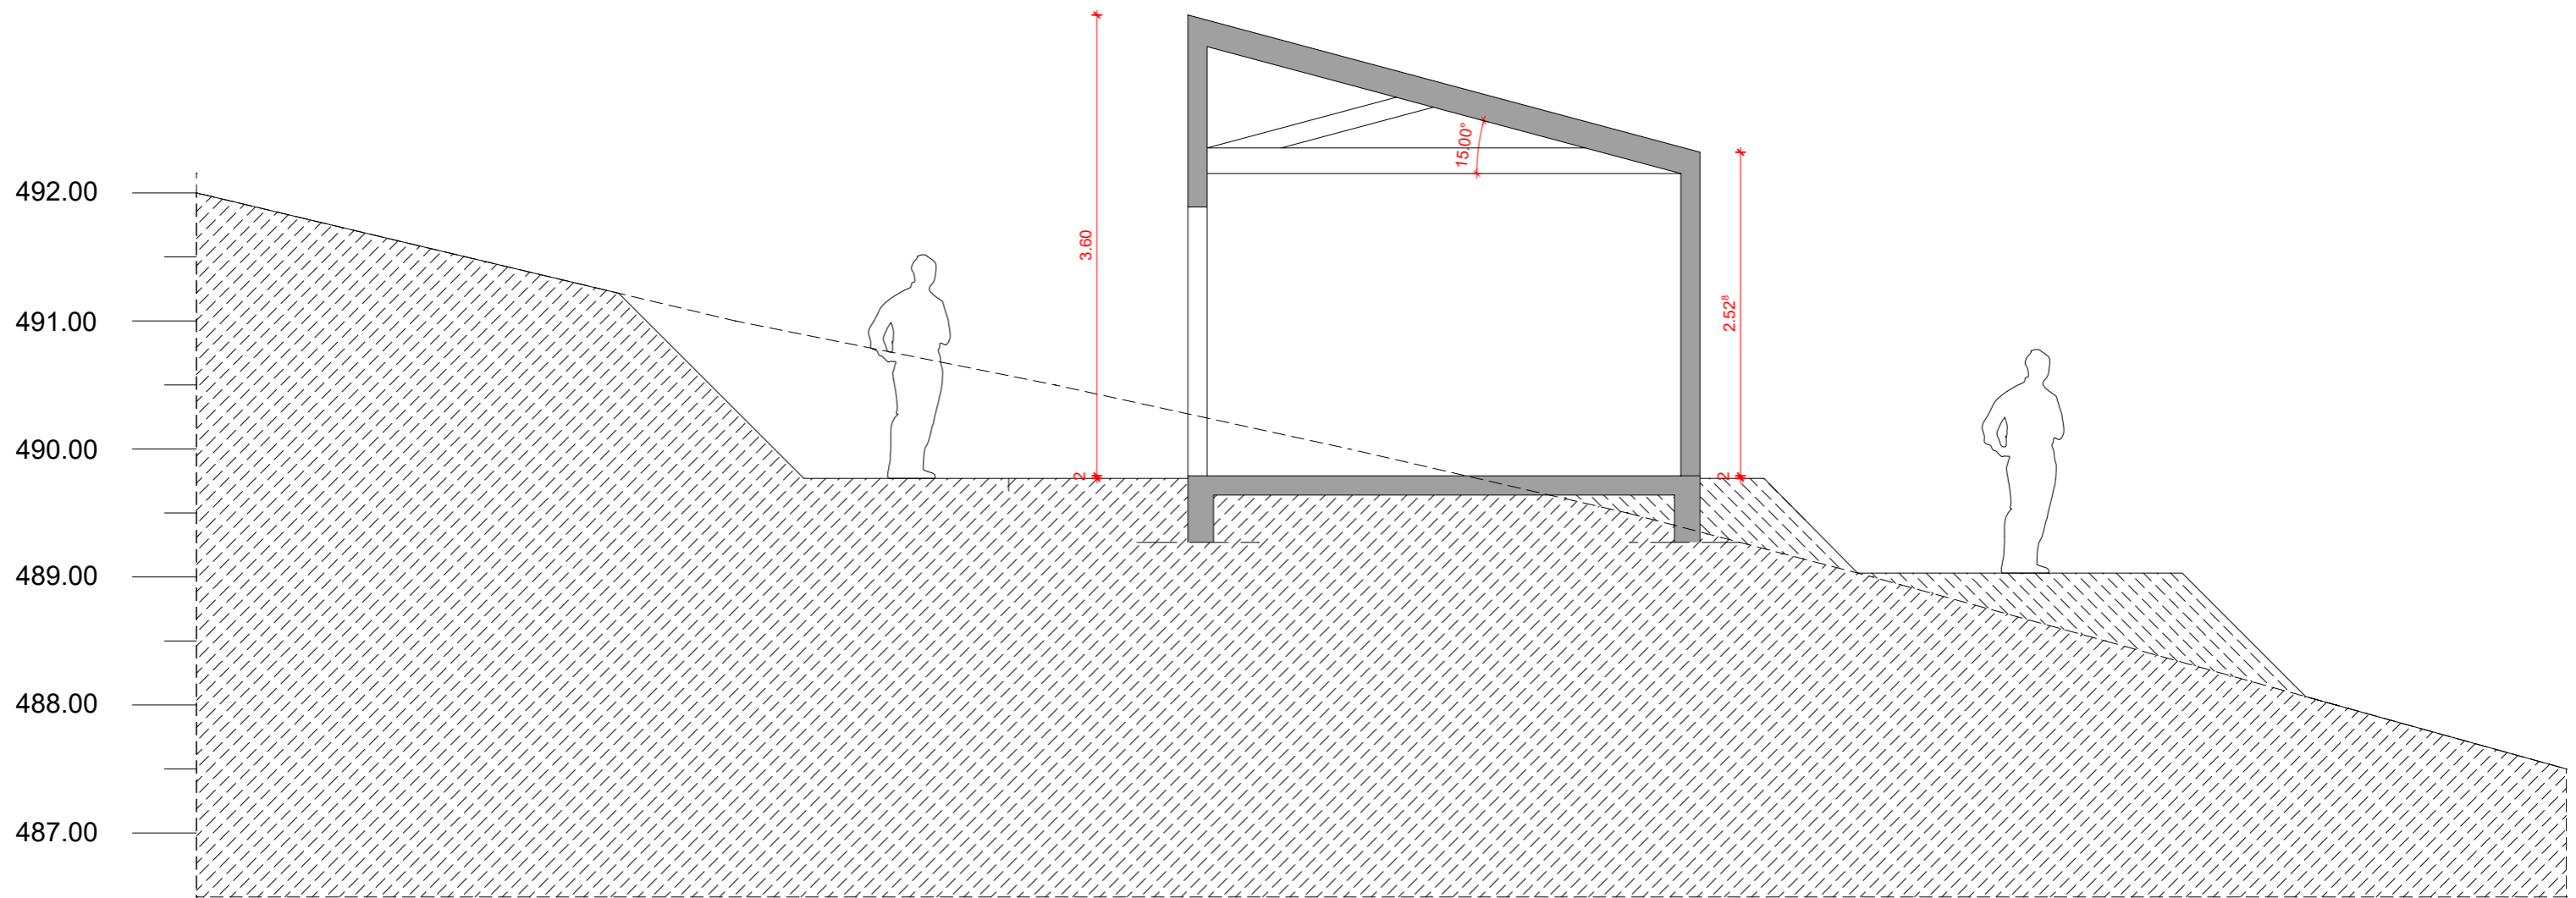

COUPE DE PRINCIPE

