

# SCI BARLEDUC

45 av. de Bellefontaine, 88480 ETIVAL-CLAIREFONTAINE

## CONSTRUCTION D'UN NEGOCE DE MATERIAUX GEDIMAT

Avenue de la Grande Terre, 55 302 LONGEVILLE-EN-BARROIS



ERIC SCHMITT  
Assiste FACNOUX  
Gaël BOURDET  
ARCHITECTES


18 rue A. de Saint Euphy  
88 100 SAINT-DE-DES-VOISGES  
Tél : 03 29 56 86 78  
contact@asiarchitecture.fr

RECOLEMENT  
12/2022

DOCUMENTS :  
PLAN DE MASSE - 1/250  
PROFIL EN LONG - 1/250

PLAN 02

PROFIL EN LONG - 1/250

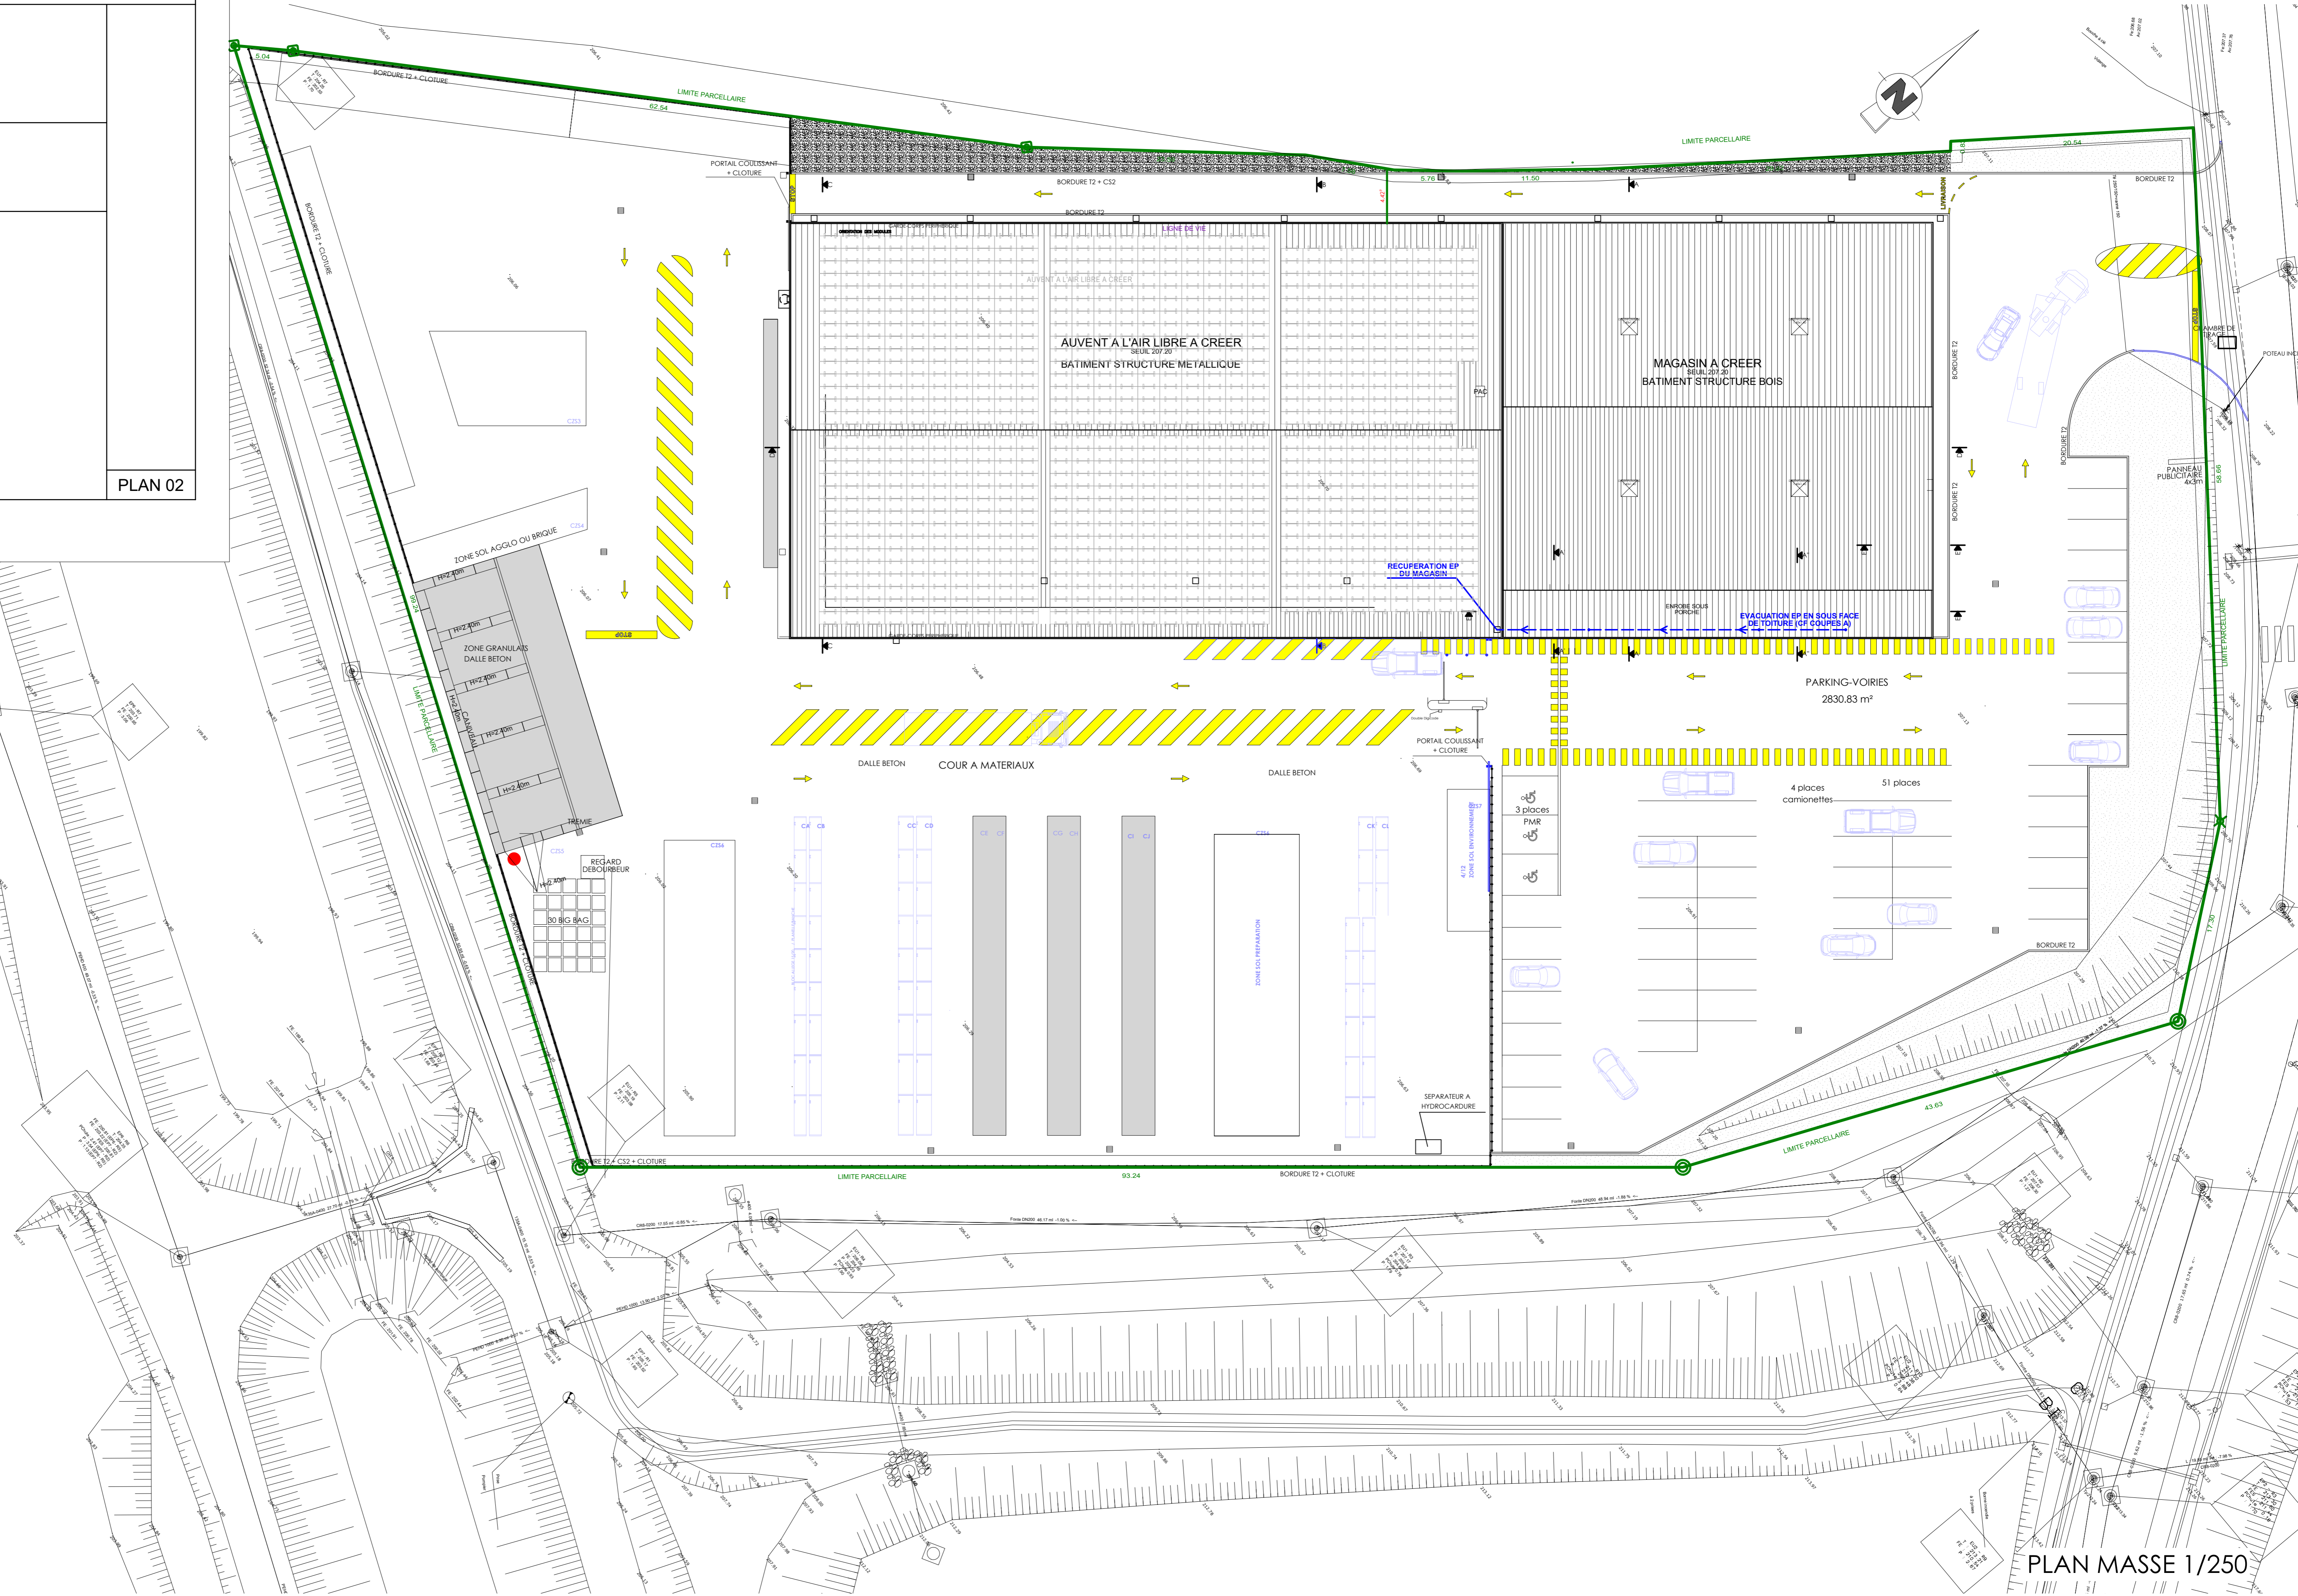

PLAN MASSE 1/250