

SCI BARLEDUC

45 av. de Bellefontaine, 88480 ETIVAL-CLAIRFONTAINE

CONSTRUCTION D'UN NEGOCE DE MATERIAUX GEDIMAT

Avenue de la Grande Terre, 55 302 LONGEVILLE-EN-BARROIS




RECOLEMENT
12/2022

DOCUMENTS :
PLAN - 1/100
FACADES - 1/100
INSERTION DANS LE SITE


MODIFICATIONS :
17/12/2021 - MISE A JOUR AMENAGEMENT INTERIEUR-DEPLACEMENT PORTE ISSUE DE SECOURS
08/02/2022- MISE A JOUR
13/02/2022- MISE A JOUR
PLAN 03




INSERTION DANS LE SITE

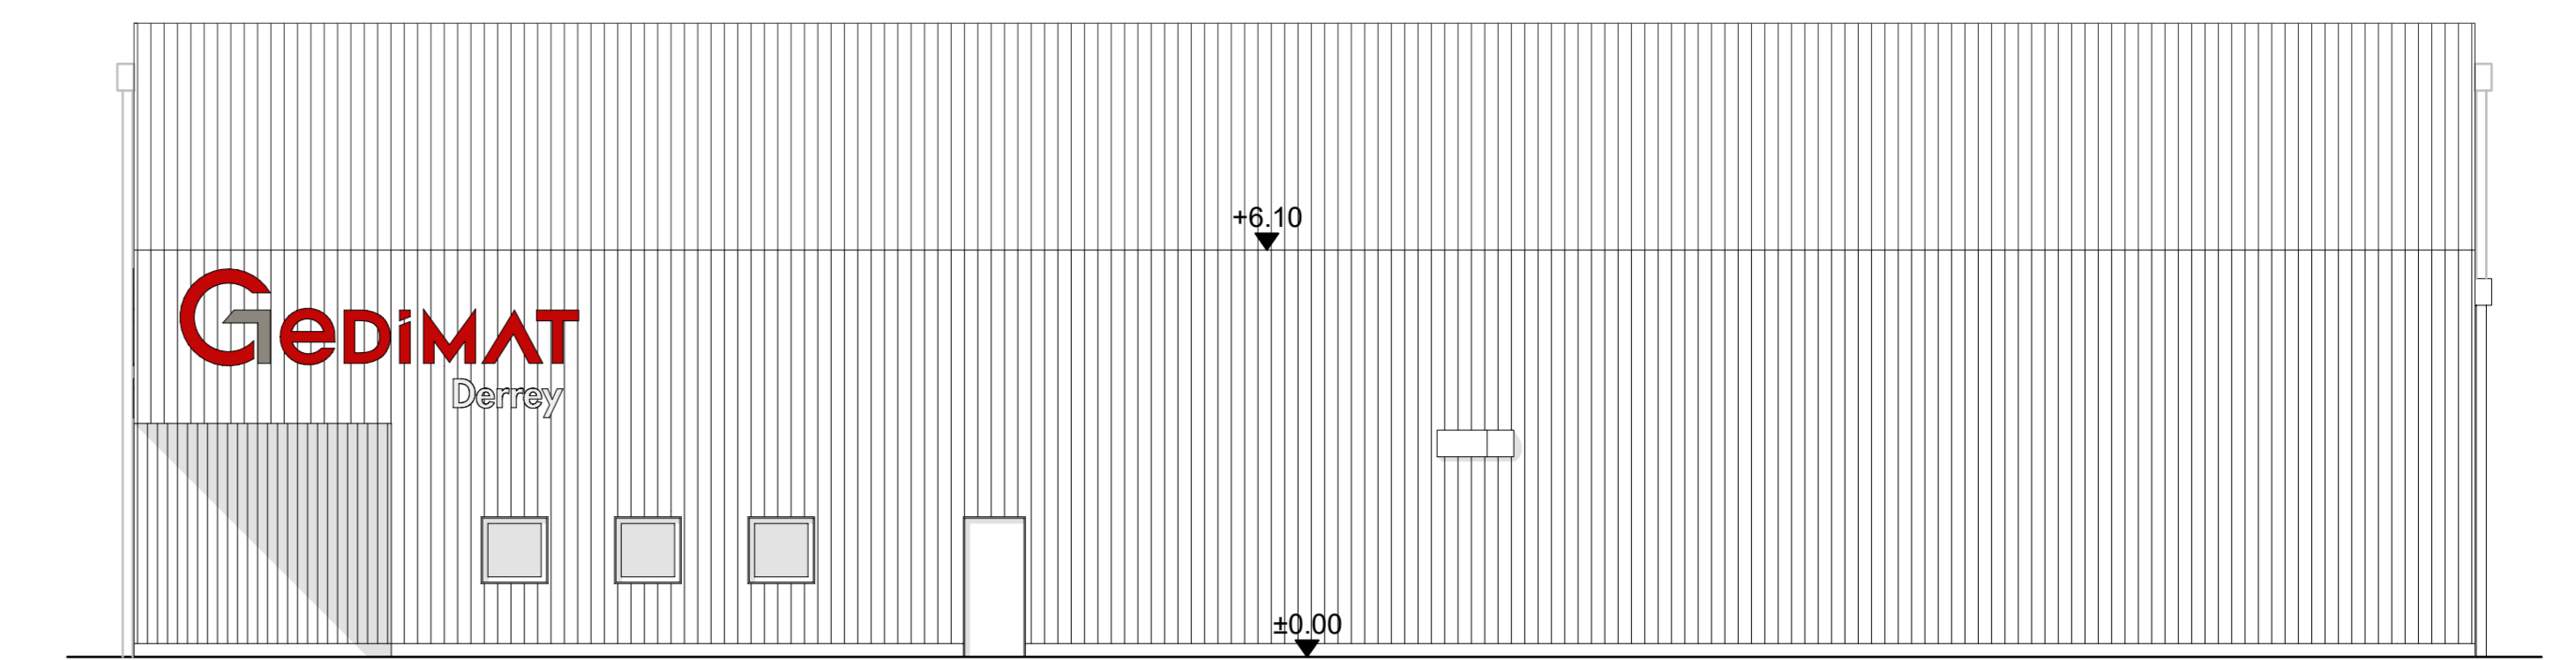


FACADE NORD-EST 1/100

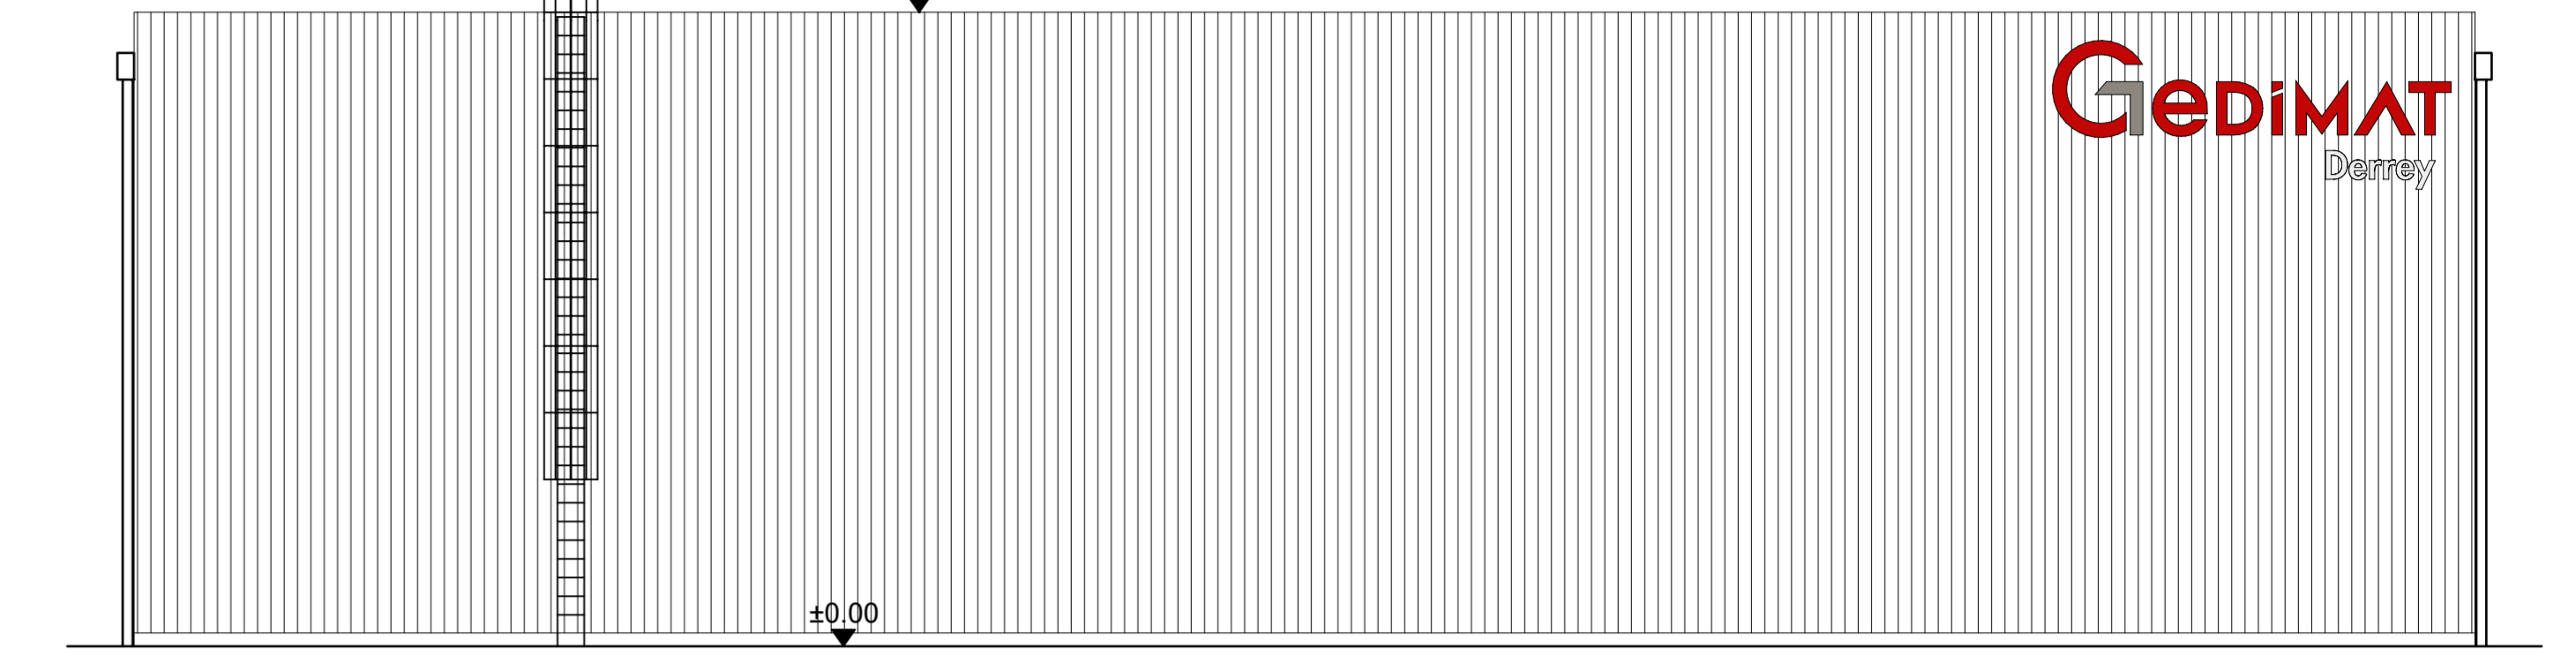

FACADE SUD-OUEST 1/100

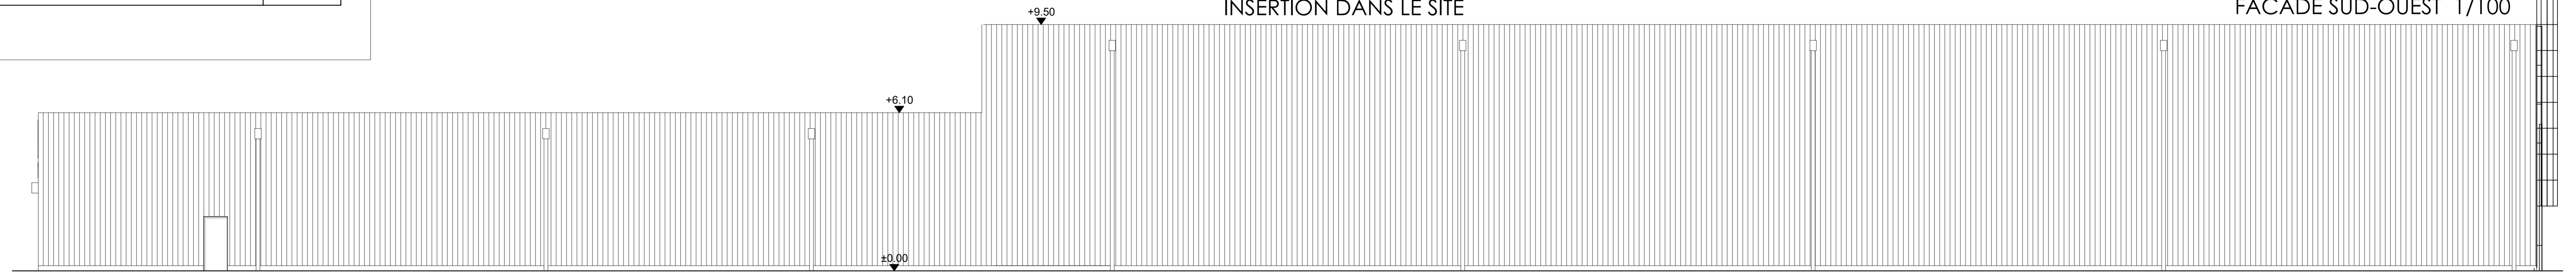

FACADE NORD-OUEST 1/100

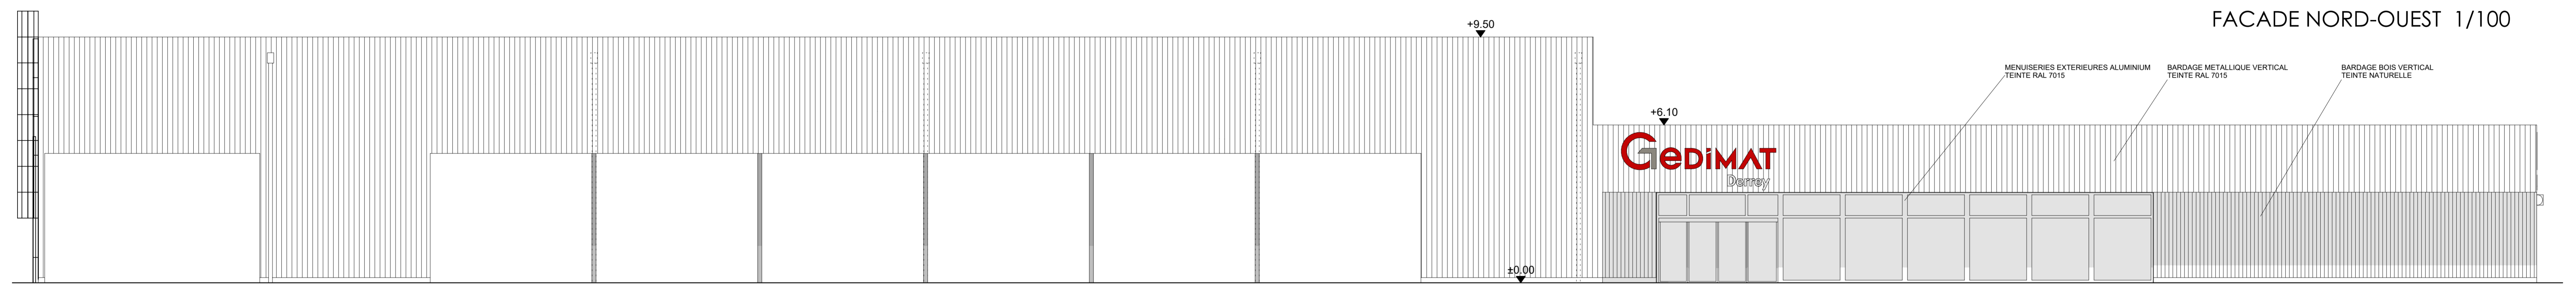

FACADE SUD-EST 1/100

