

SCI BARLEDUC

45 av. de Bellefontaine, 88480 ETIVAL-CLAIREFONTAINE

CONSTRUCTION D'UN NEGOCE DE MATERIAUX GEDIMAT

Avenue de la Grande Terre, 55 302 LONGEVILLE-EN-BARROIS




ES: SCHMITZ  
ARCHITECTES  
18 rue A. de Nohy  
54000 Nancy  
Tél: 03 83 56 86 78  
contact@asoarchitectes.fr


RECOLEMENT  
12/2022

DOCUMENTS:  
COUPES DE PRINCIPE -1/50


MODIFICATIONS:  
PLAN 04

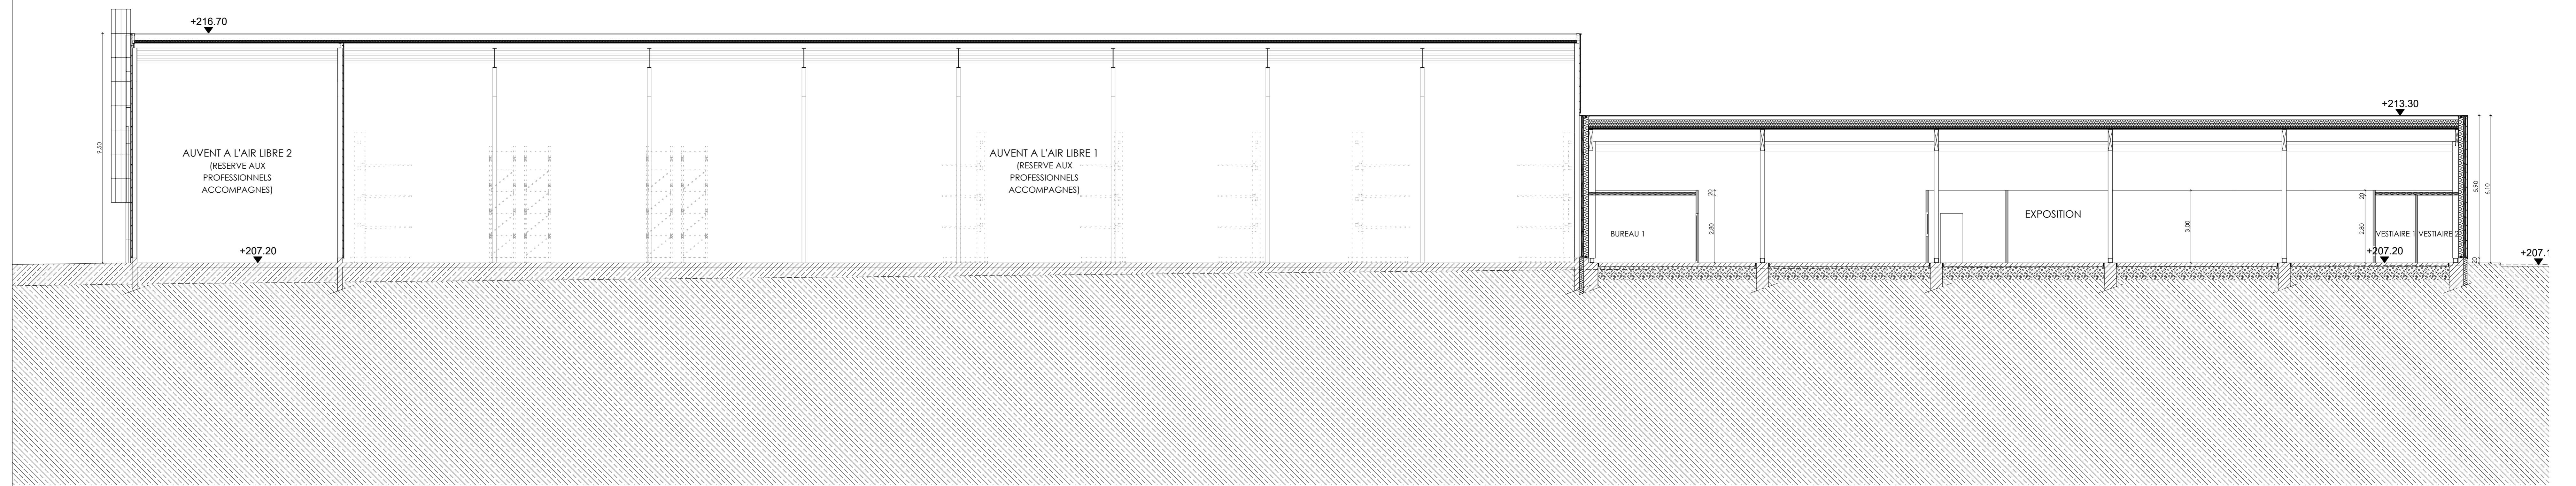


COUPE D 1/100

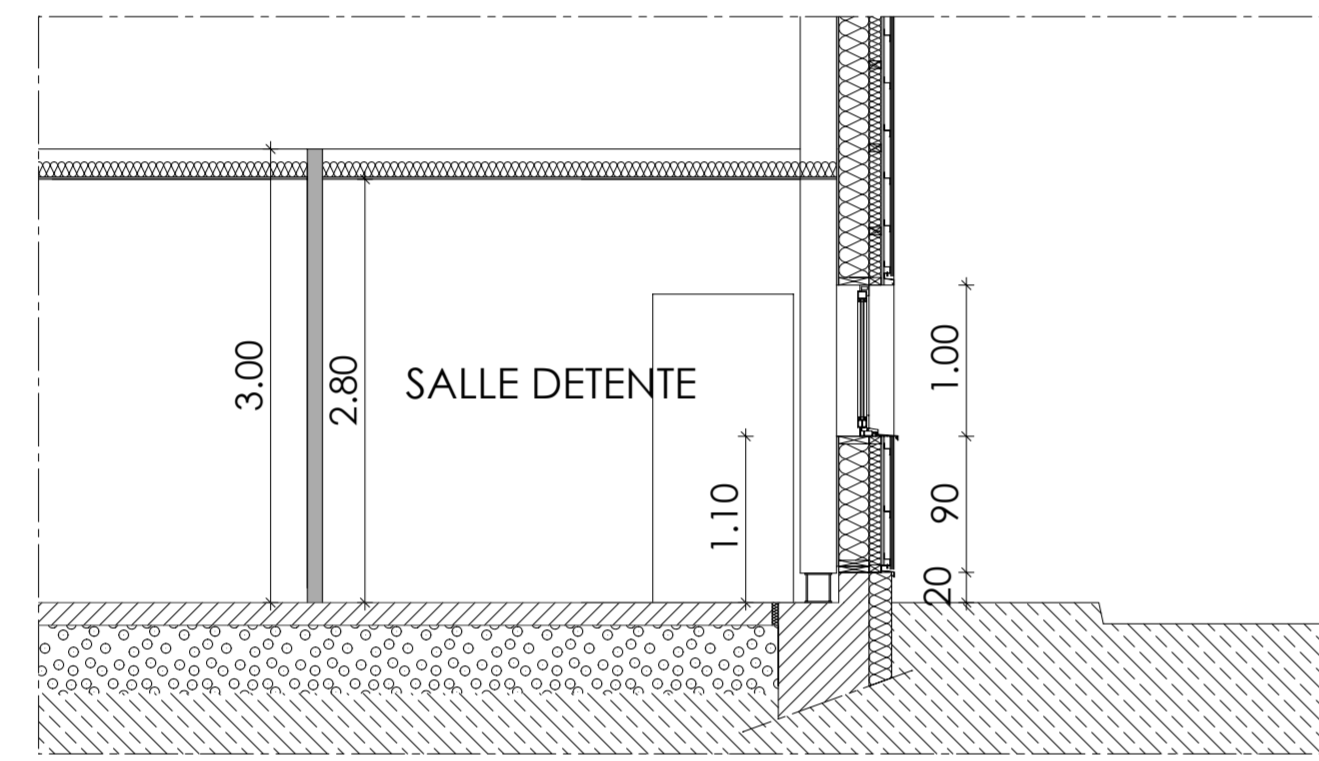


COUPE E 1/50

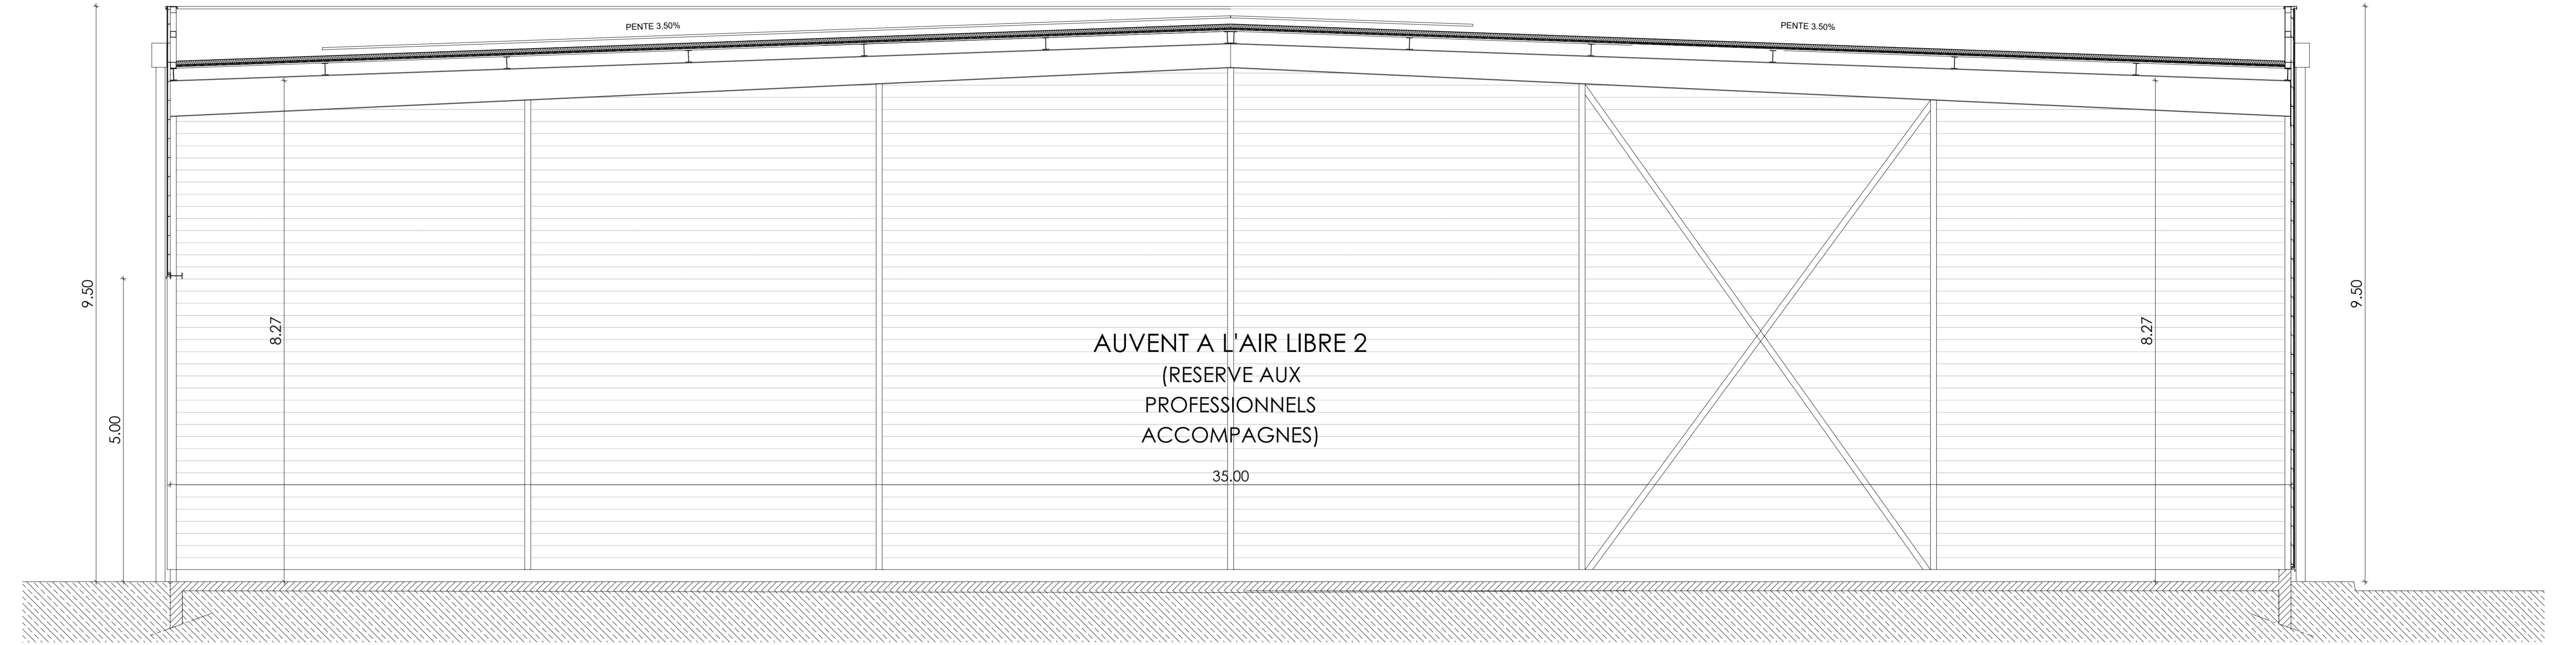


COUPE C 1/50

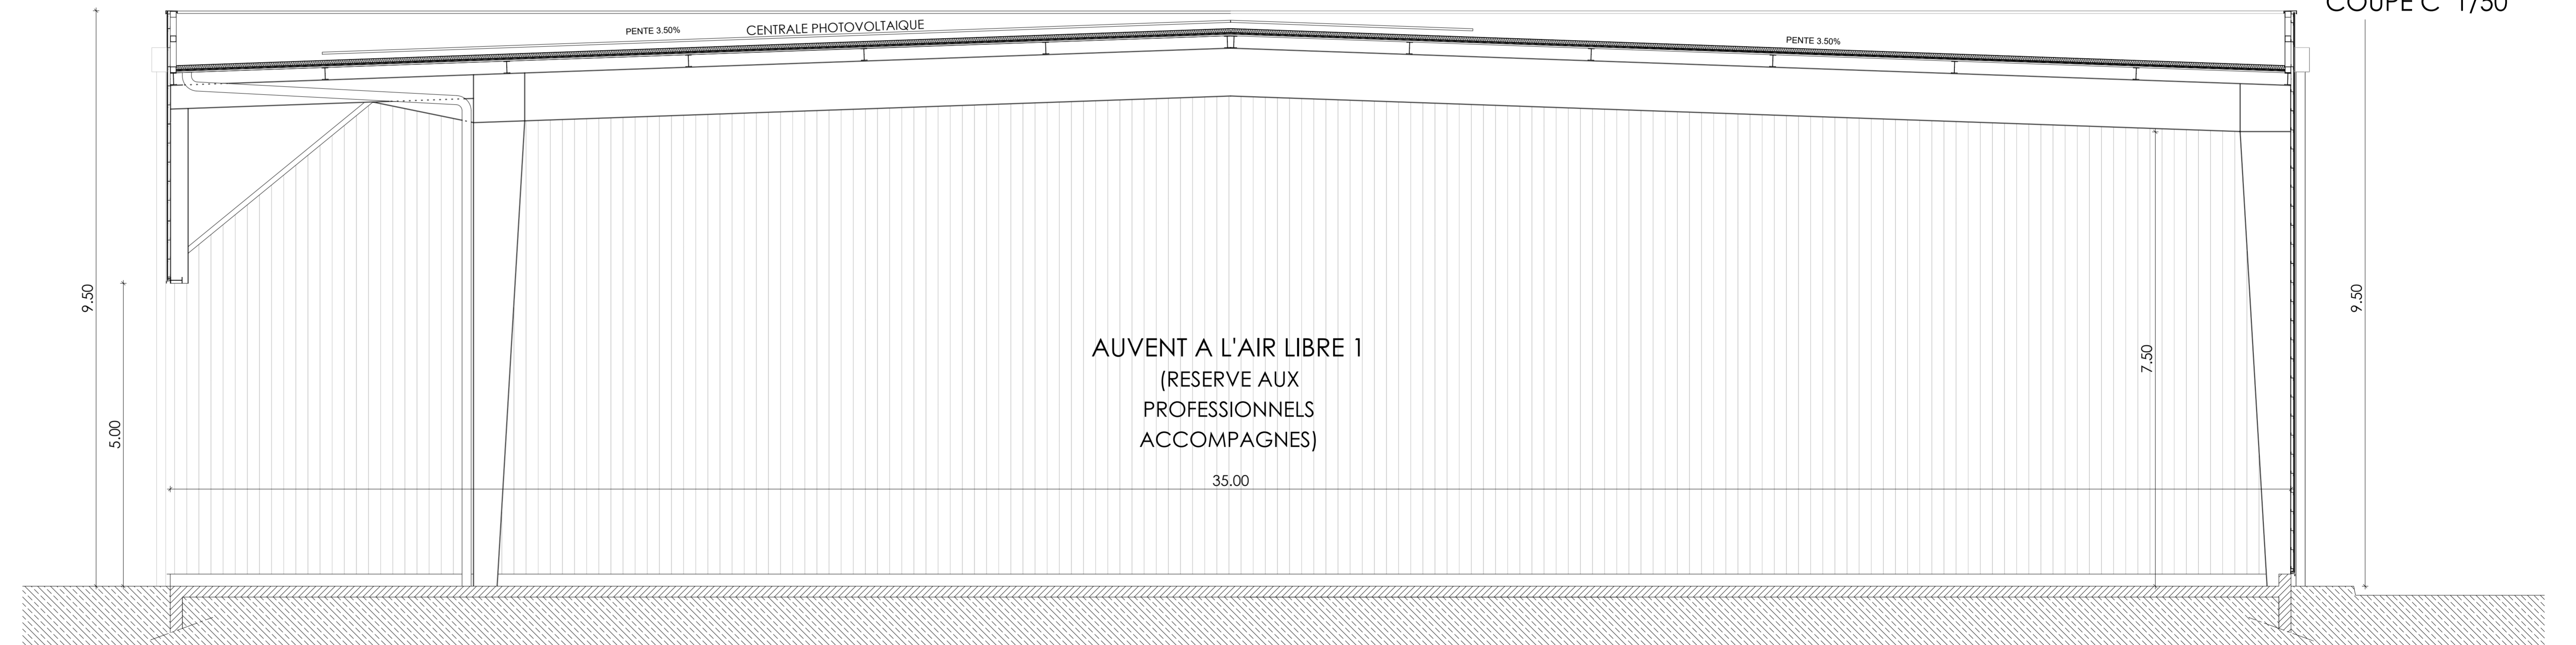


COUPE B 1/50

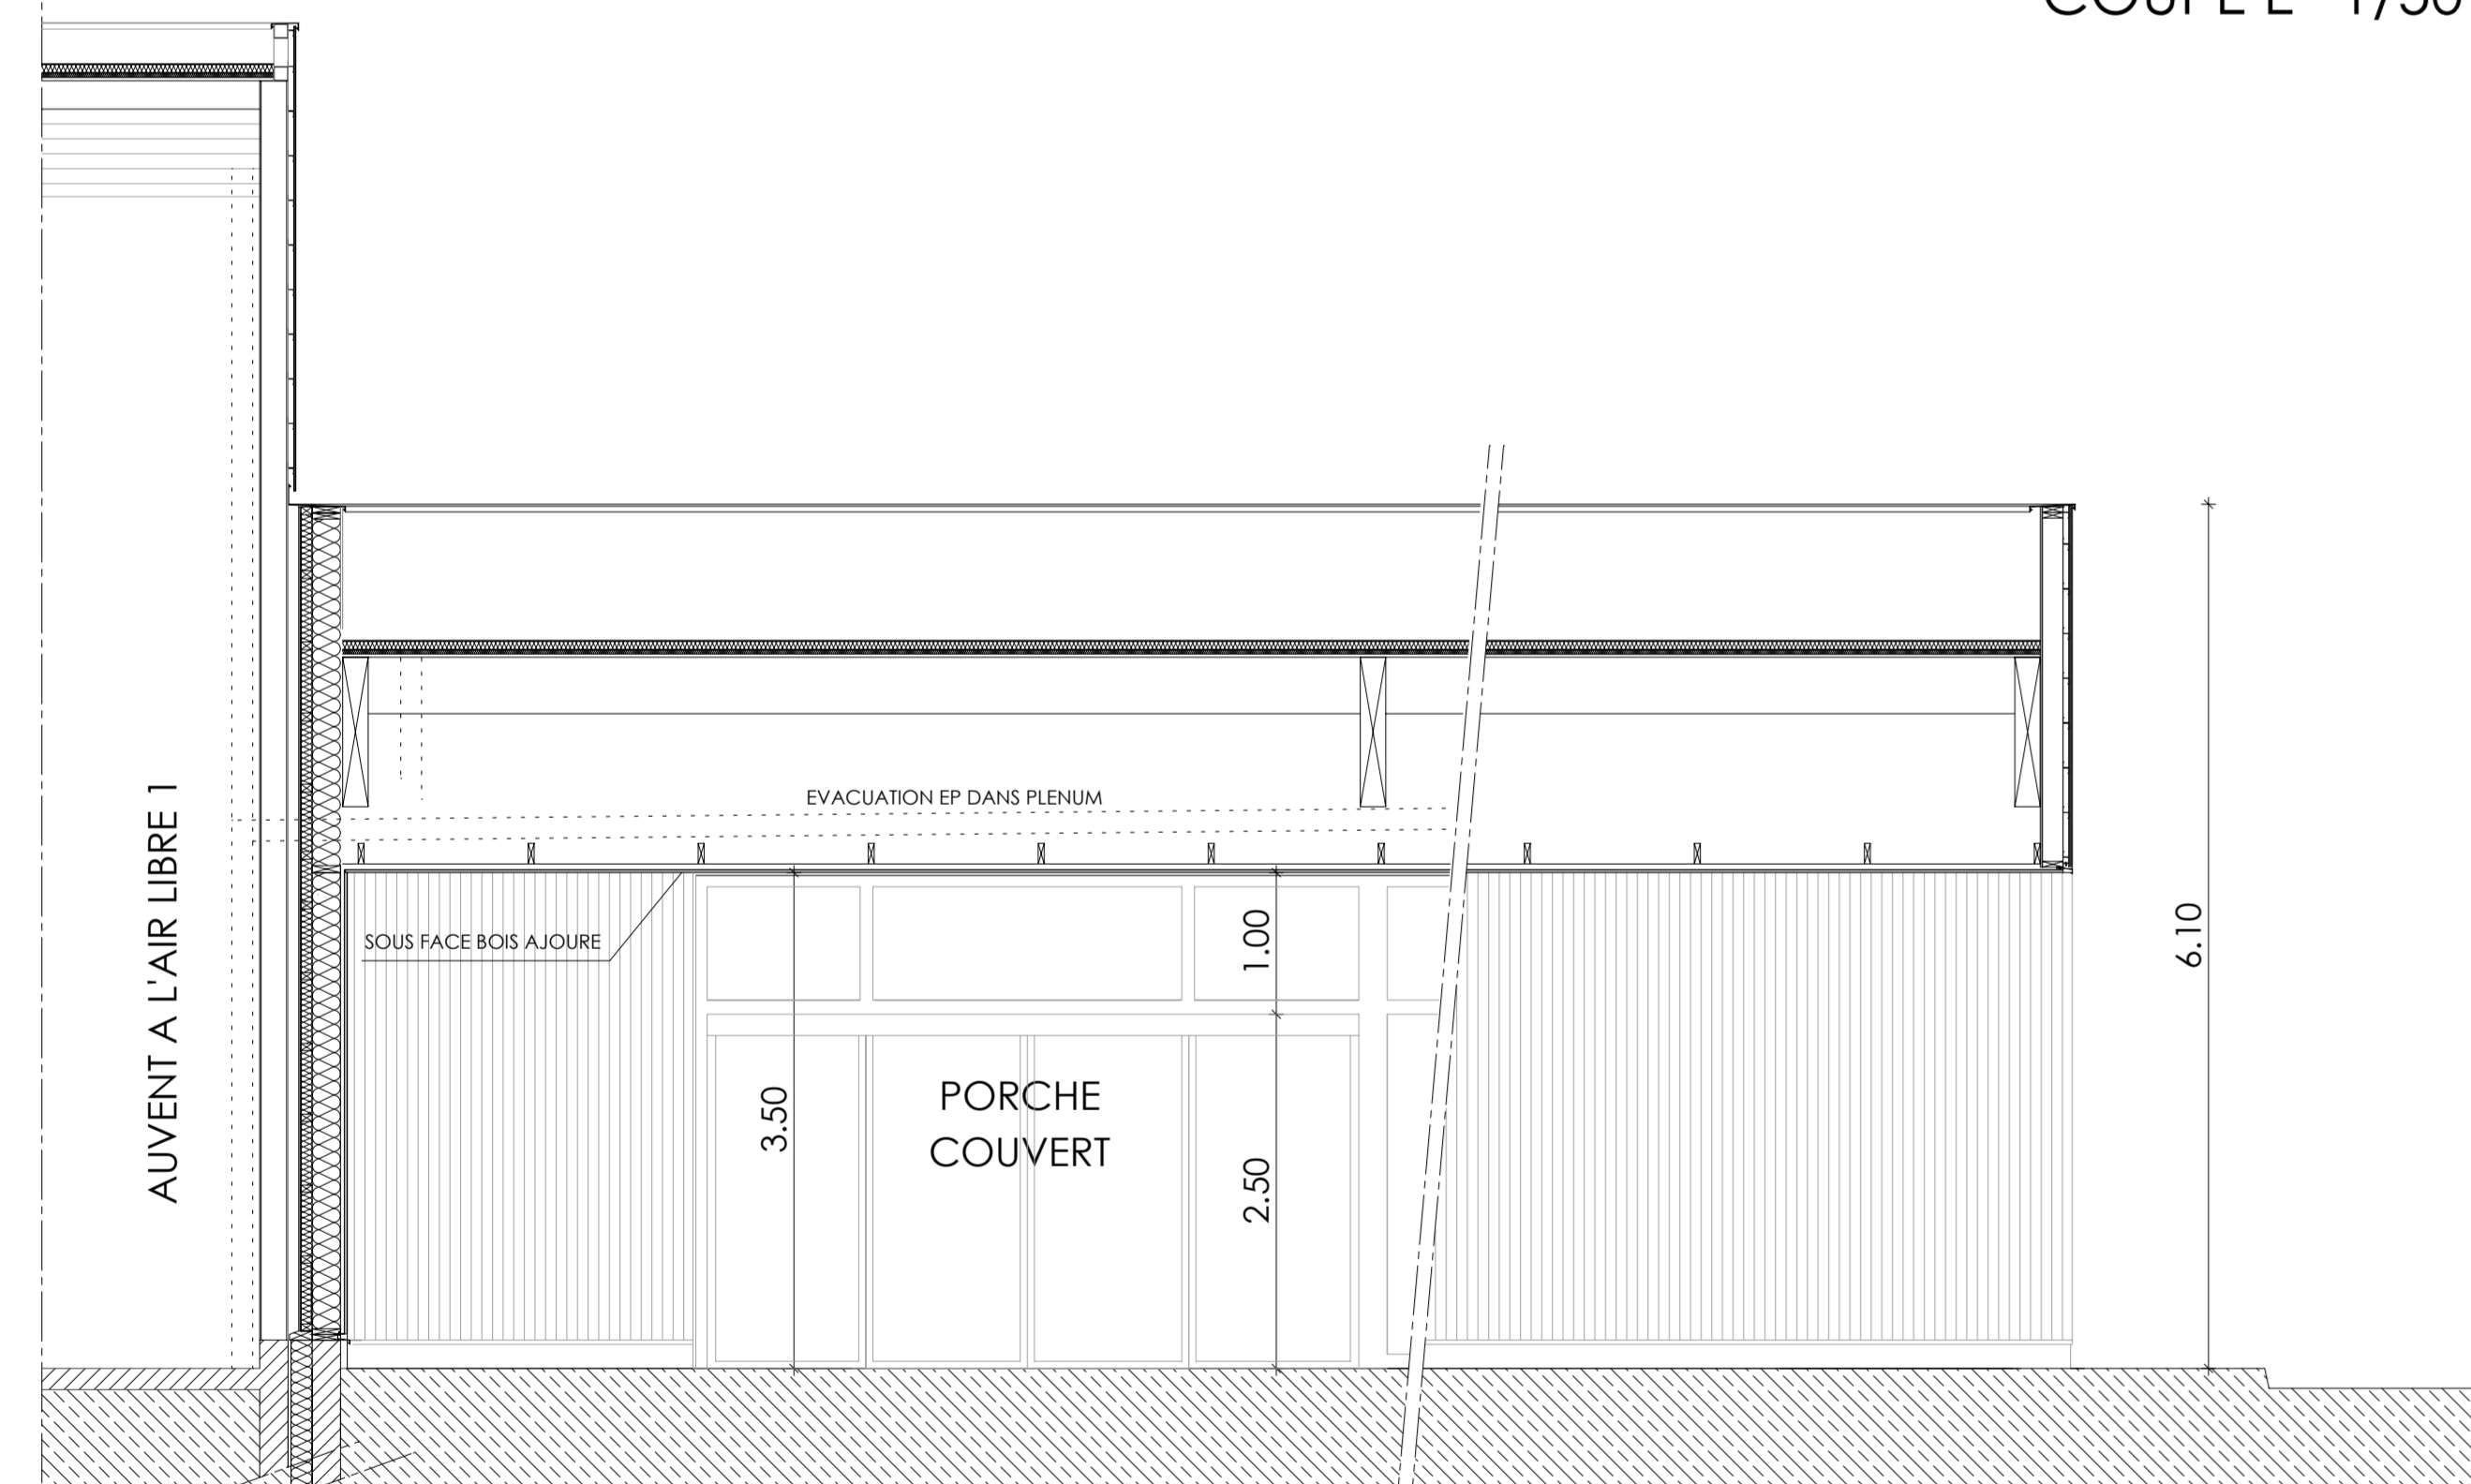


COUPE E 1/50

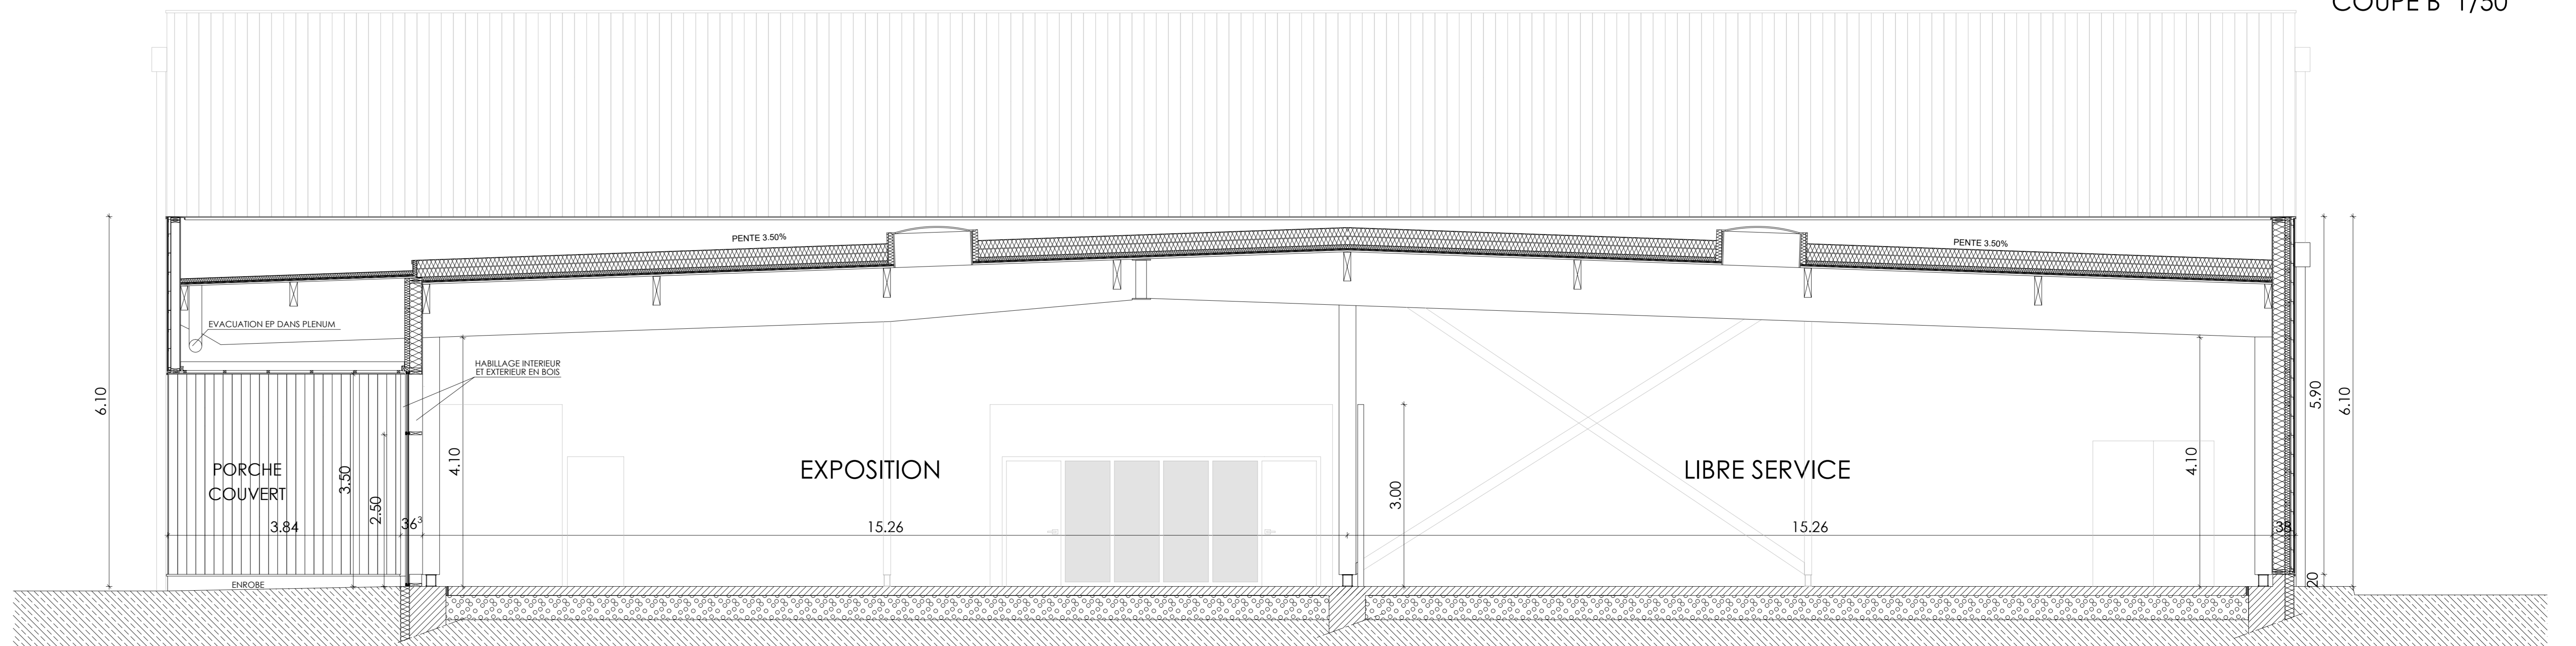

COUPE A 1/50

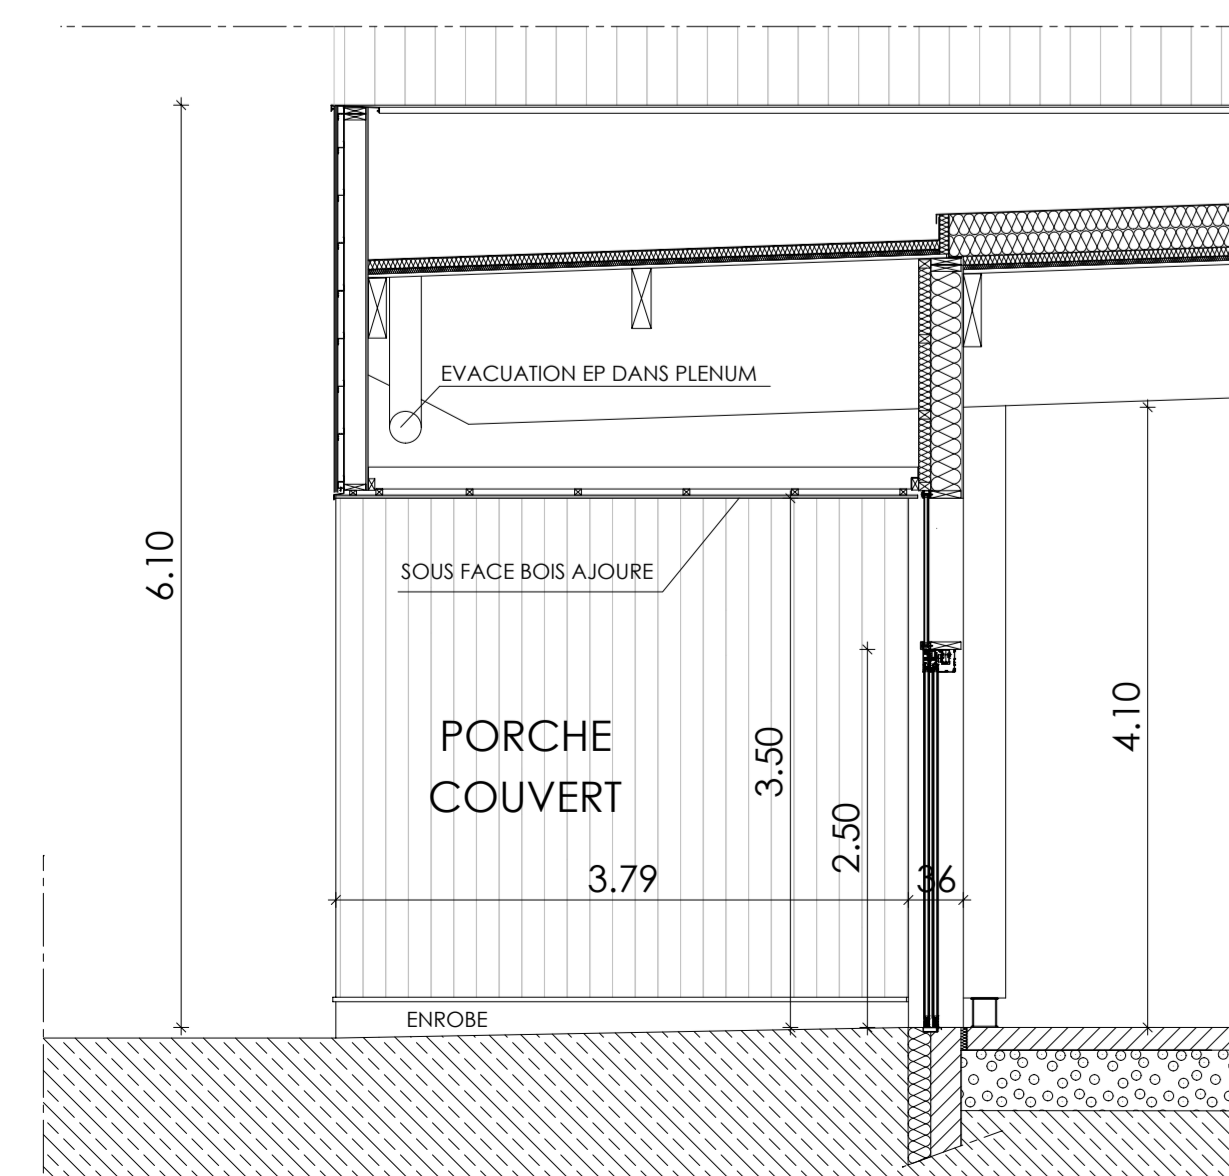

COUPE A' 1/50

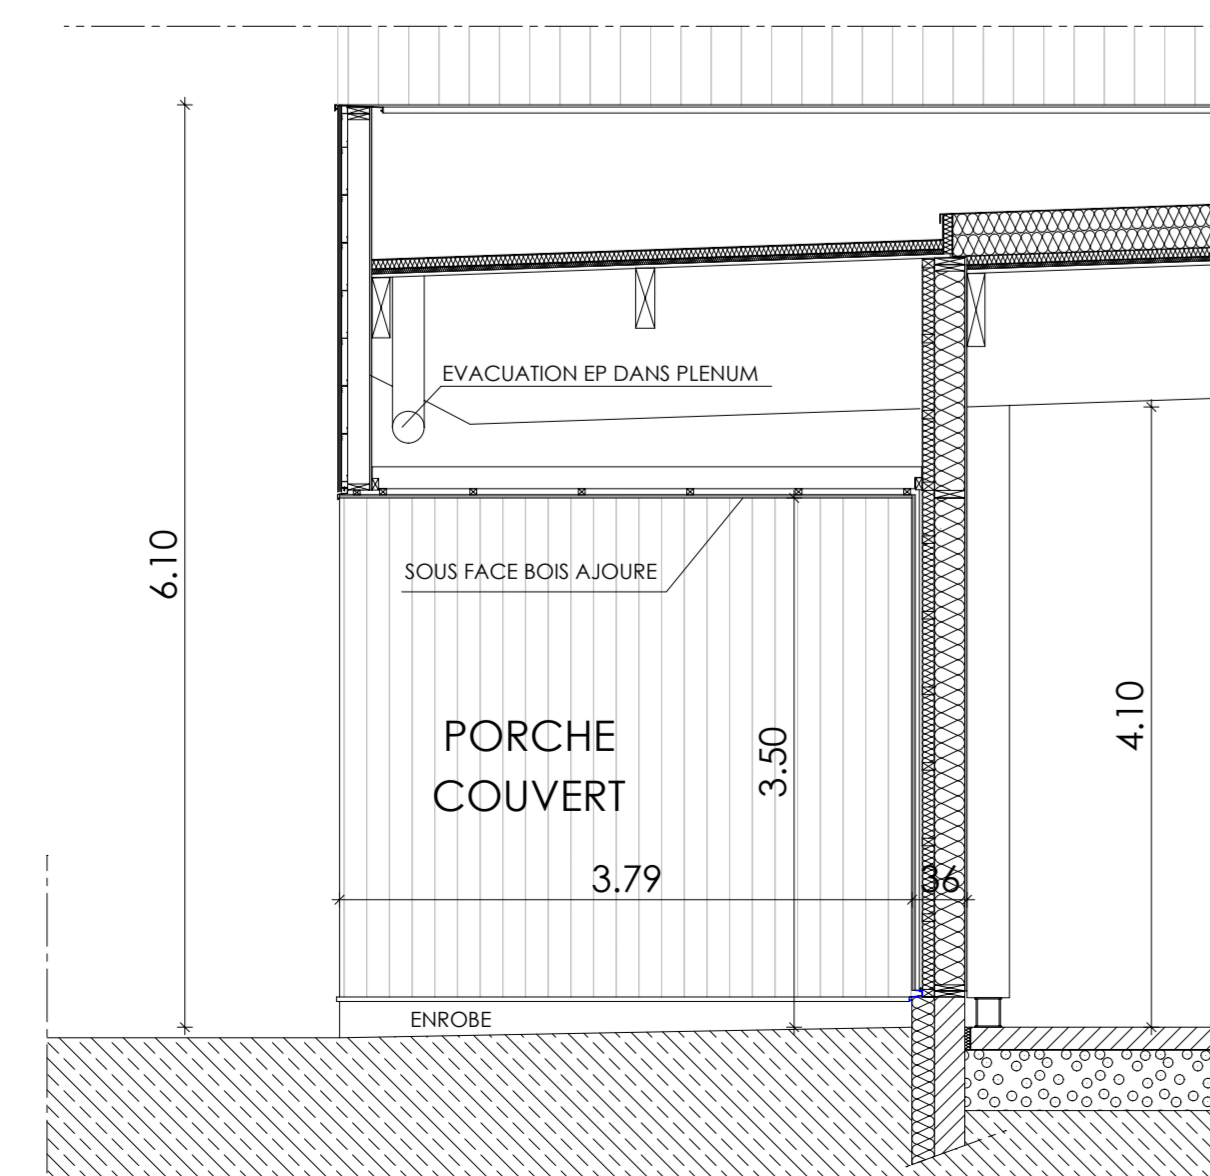

COUPE A'' 1/50