



1, rue Jacques Villiermaux
54000 NANCY

MISE A NIVEAU ENERGETIQUE
D'UN BATIMENT TERTIAIRE

CETAC,
14, rue A. de St-EXUPERY
88100 SAINT-DIE-DES-VOSGES



Eric SCHMITT
Antoine PAGNOUX
Gaël BOURDET
ARCHITECTES


18 rue A. de Saint Exupéry
88100 SAINT-DIE-DES-VOSGES
Tél : 03 29 56 86 78
contact@asparchitecture.fr

RECOLEMENT
19/01/2023

DOCUMENTS :
PLAN MASSE - 1/200
ETAT PROJETE

MODIFICATIONS :

PLAN 01

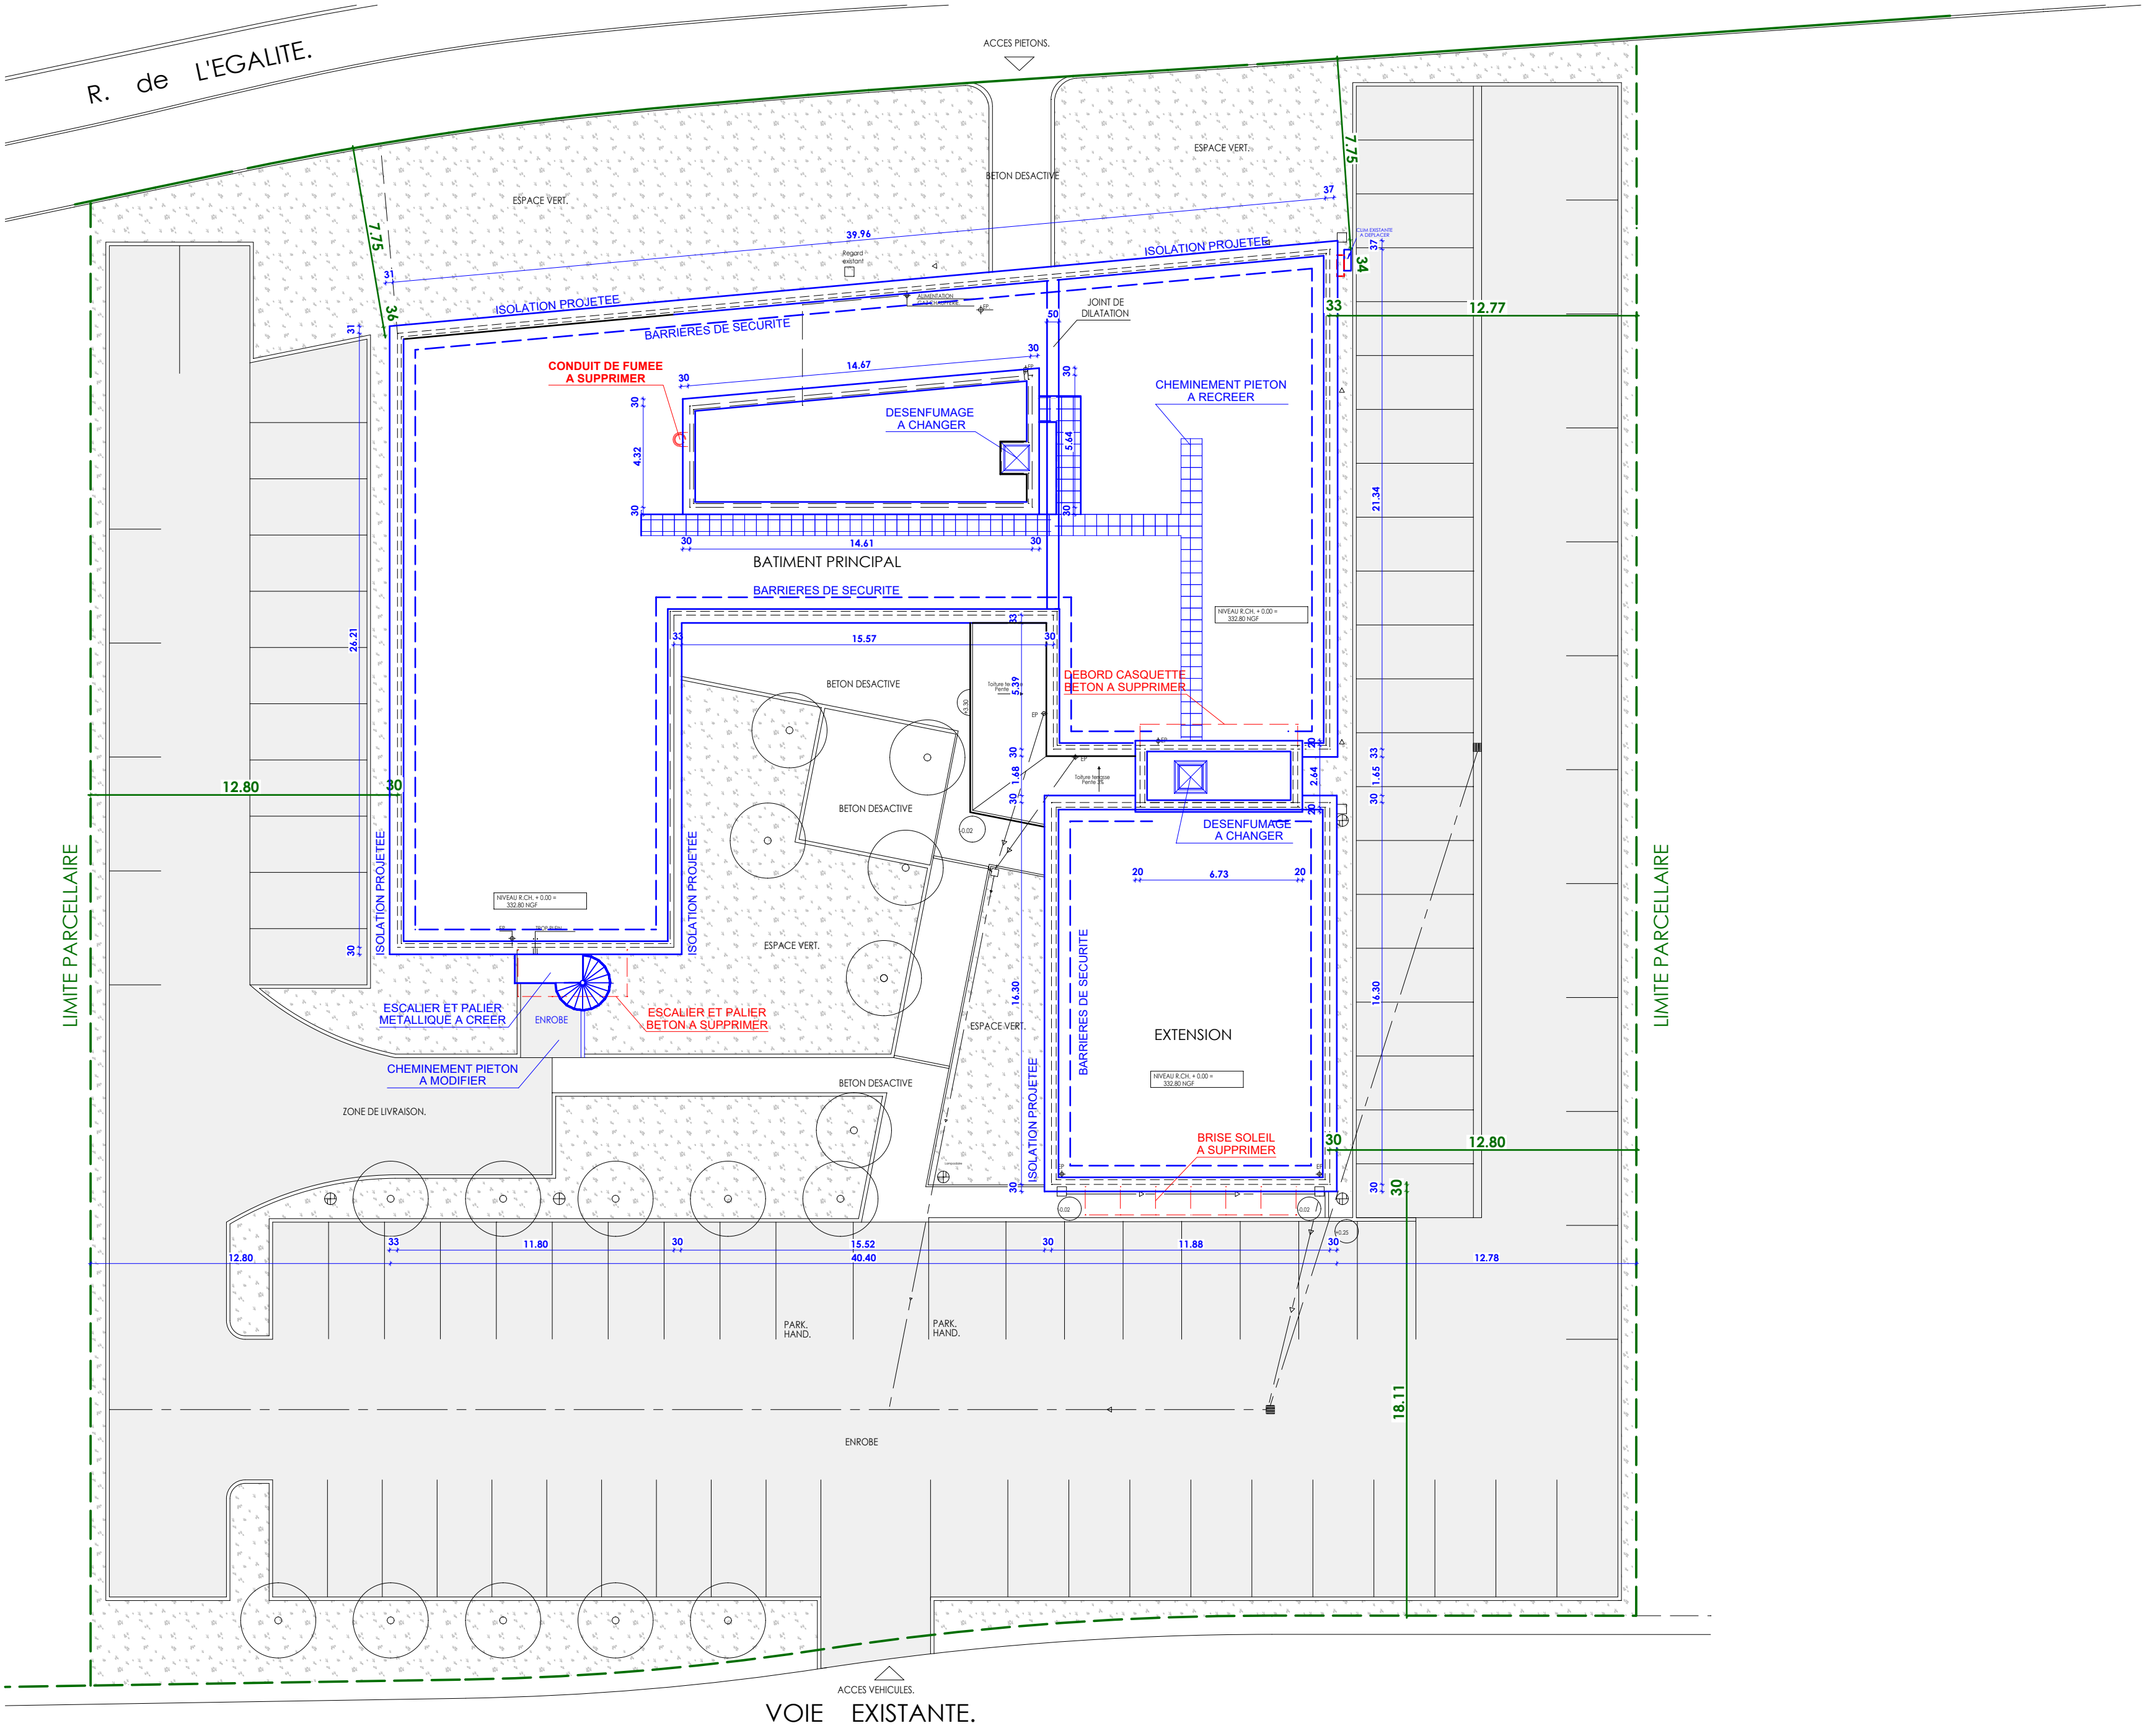

PLAN MASSE - 1/200
ETAT PROJETE