



1, rue Jacques Villermaux
54000 NANCY

MISE A NIVEAU ENERGETIQUE D'UN BATIMENT TERTIAIRE

CETAC,
14, rue A. de St-EXUPERY
88100 SAINT-DIE-DES-VOSGES




Eric SCHMITT
Ariane PAGNOUX
Gaël BOURDET
ARCHITECTES
18, rue A. de Saint Exupéry
88100 SAINT-DIE-DES-VOSGES
Tél : 03 29 56 86 78
contact@asoparchitecture.fr

RECOLEMENT
19/01/2023

DOCUMENTS :
PLAN RDC - 1/100
ETAT PROJETE

MODIFICATIONS :

PLAN 02

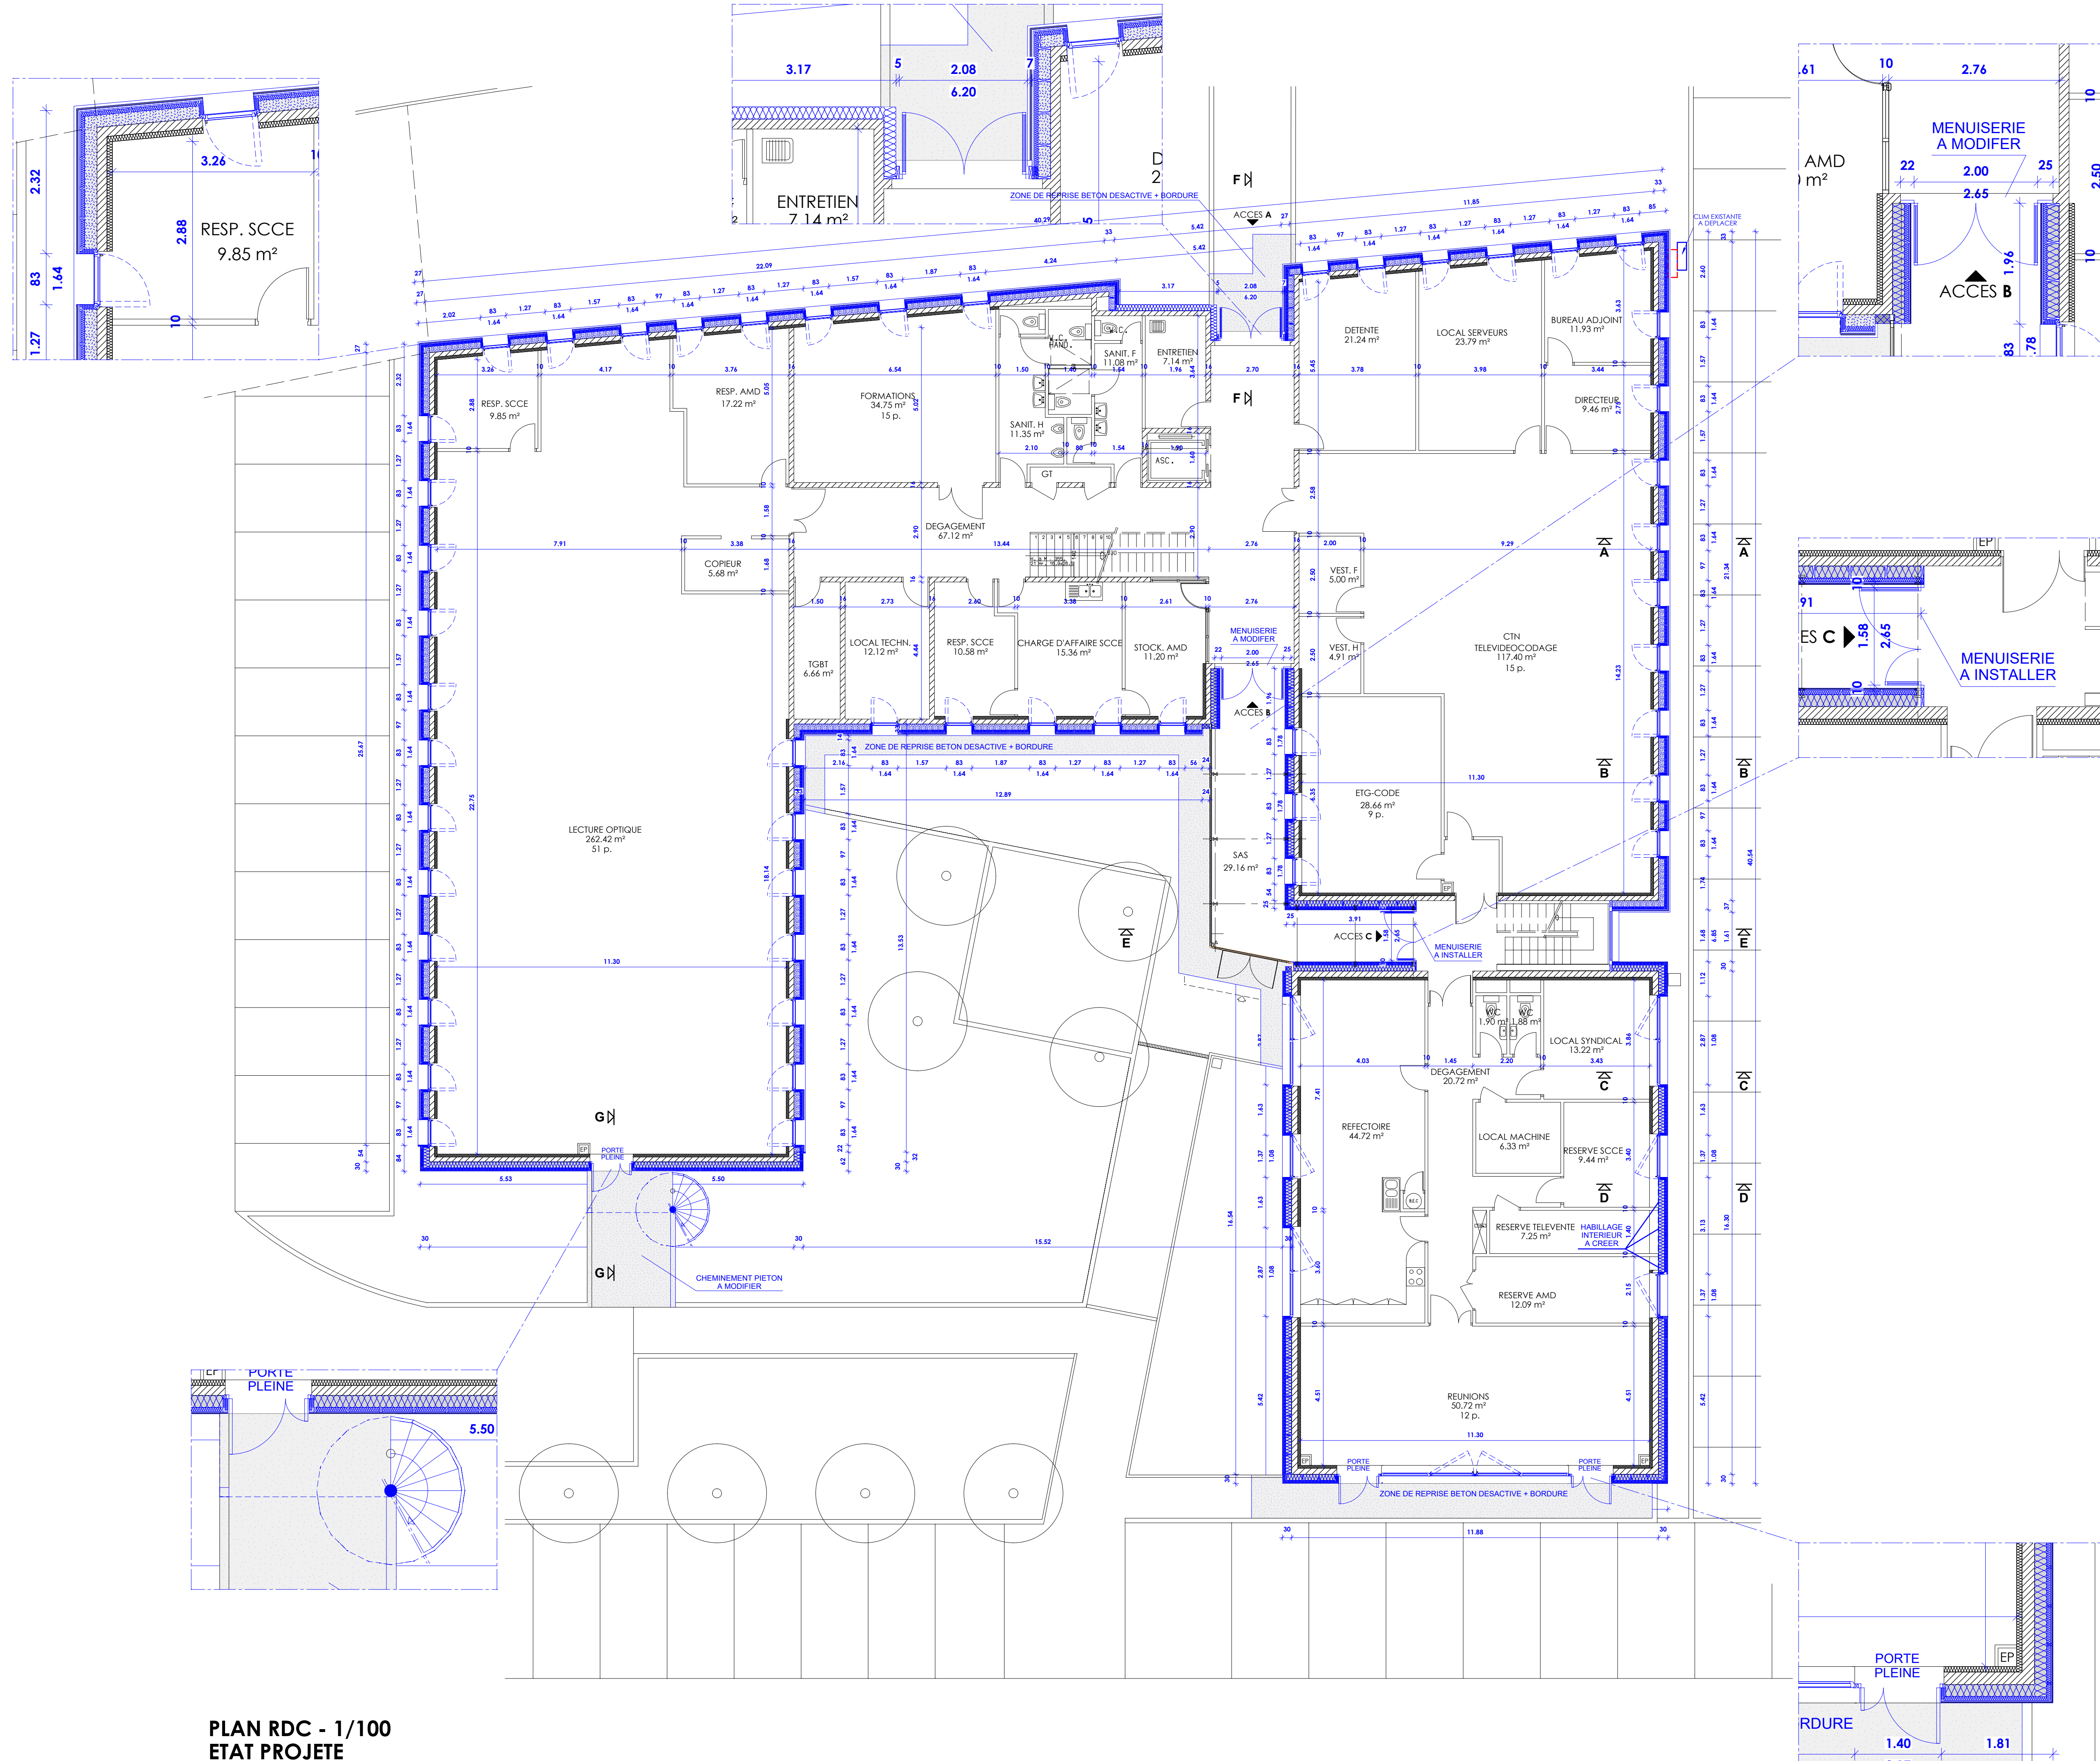

PLAN RDC - 1/100
ETAT PROJETE