



1, rue Jacques Villermay  
54000 NANCY

**MISE A NIVEAU ENERGETIQUE  
D'UN BATIMENT TERTIAIRE**

CETAC,  
14, rue A. de St-EXUPERY  
88100 SAINT-DIE-DES-VOSGES



Eric SCHMITT  
Antoine FAGNOUX  
Gaël BOURDET  
ARCHITECTES


18 rue A. de Saint Exupéry  
88100 SAINT-DIE-DES-VOSGES  
Tél : 03 29 56 86 78  
contact@asparchitecture.fr

**RECOLEMENT**  
**19/01/2023**


DOCUMENTS :  
**FACADES 5 - 6 - 7 & 8-1/100**  
**ETAT PROJETE**

MODIFICATIONS :

**PLAN 07**

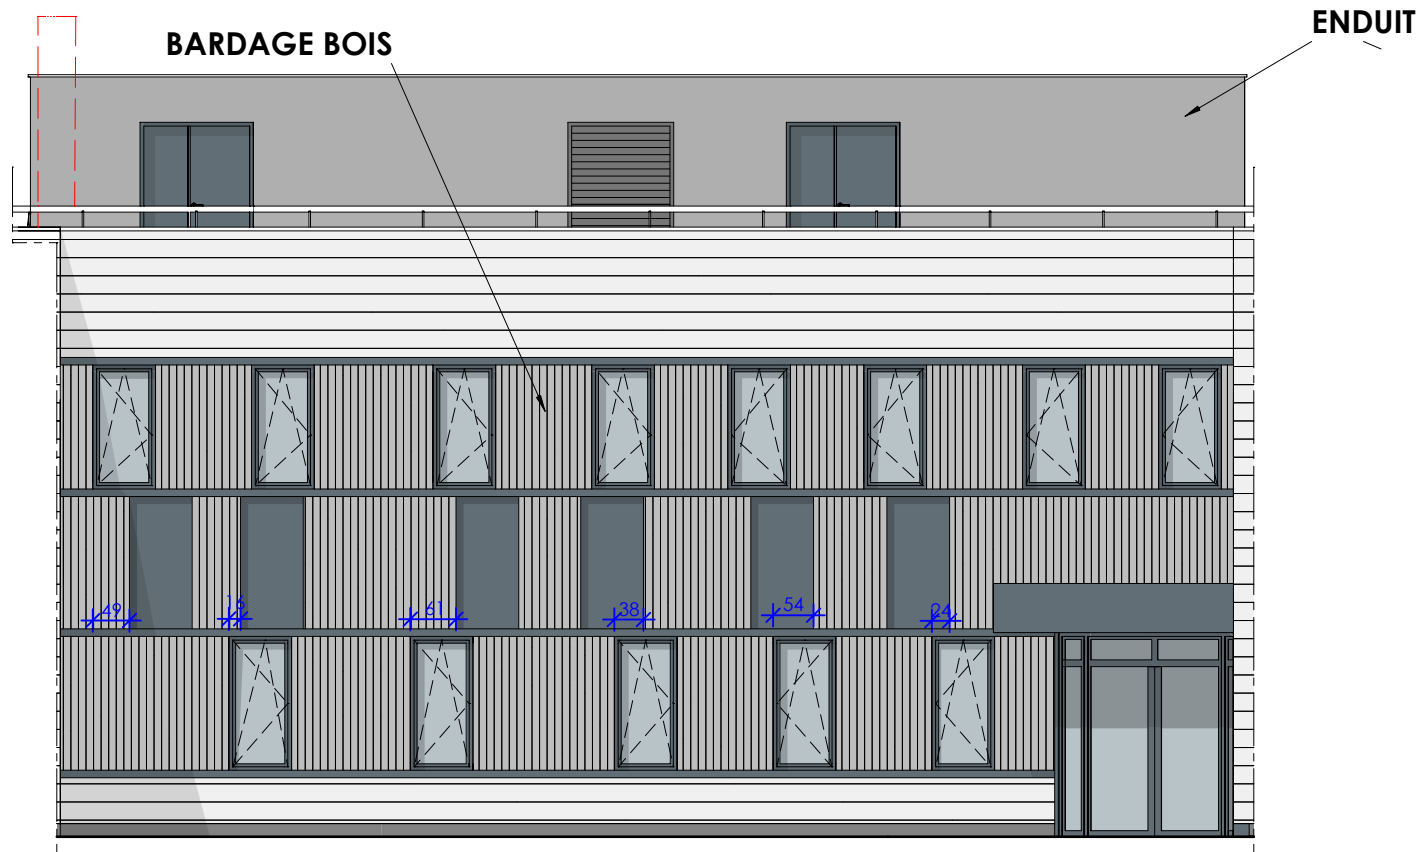


FACADE 5 (SUD)

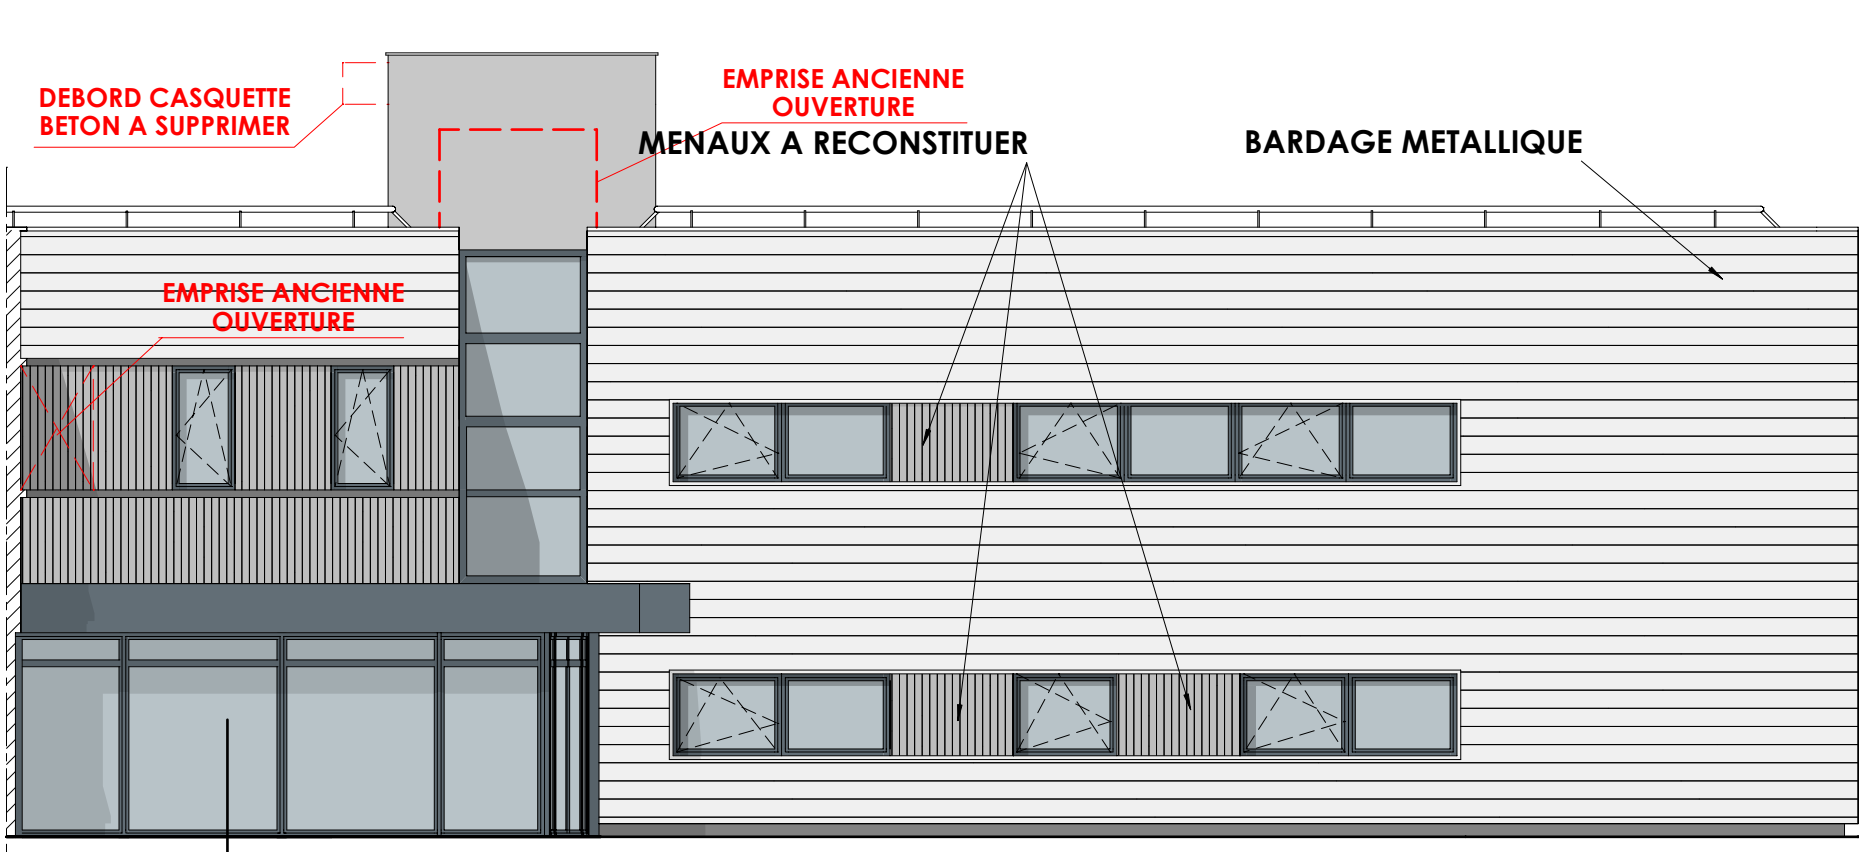


FACADE 6 (OUEST)




FACADE INTERIEUR SAS

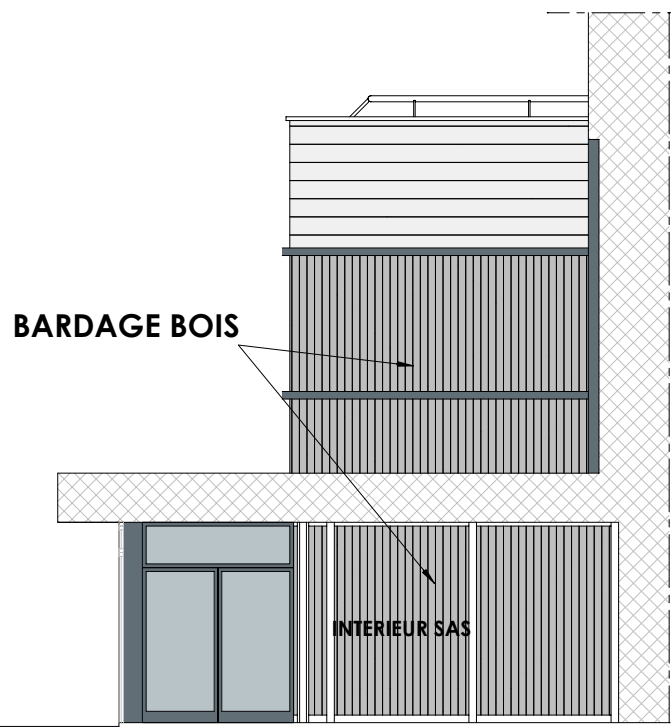


FACADE 6 prime

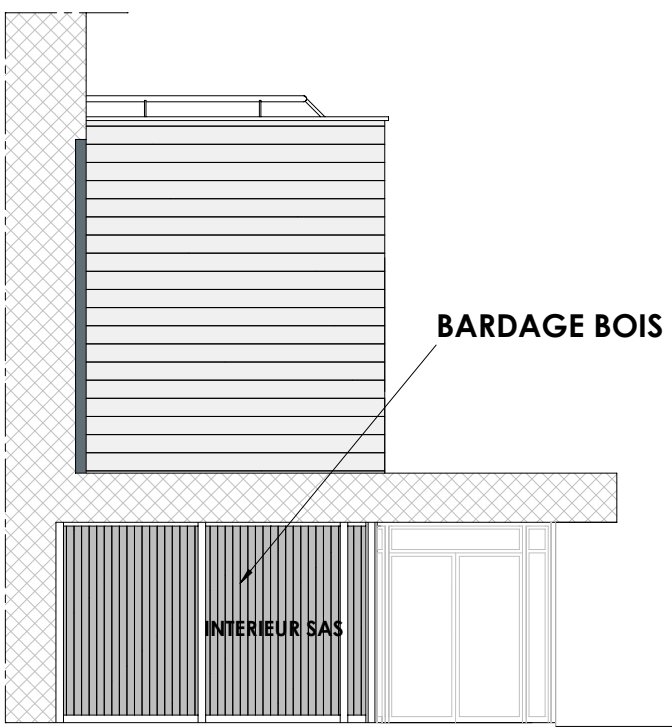


FACADE 6 bis

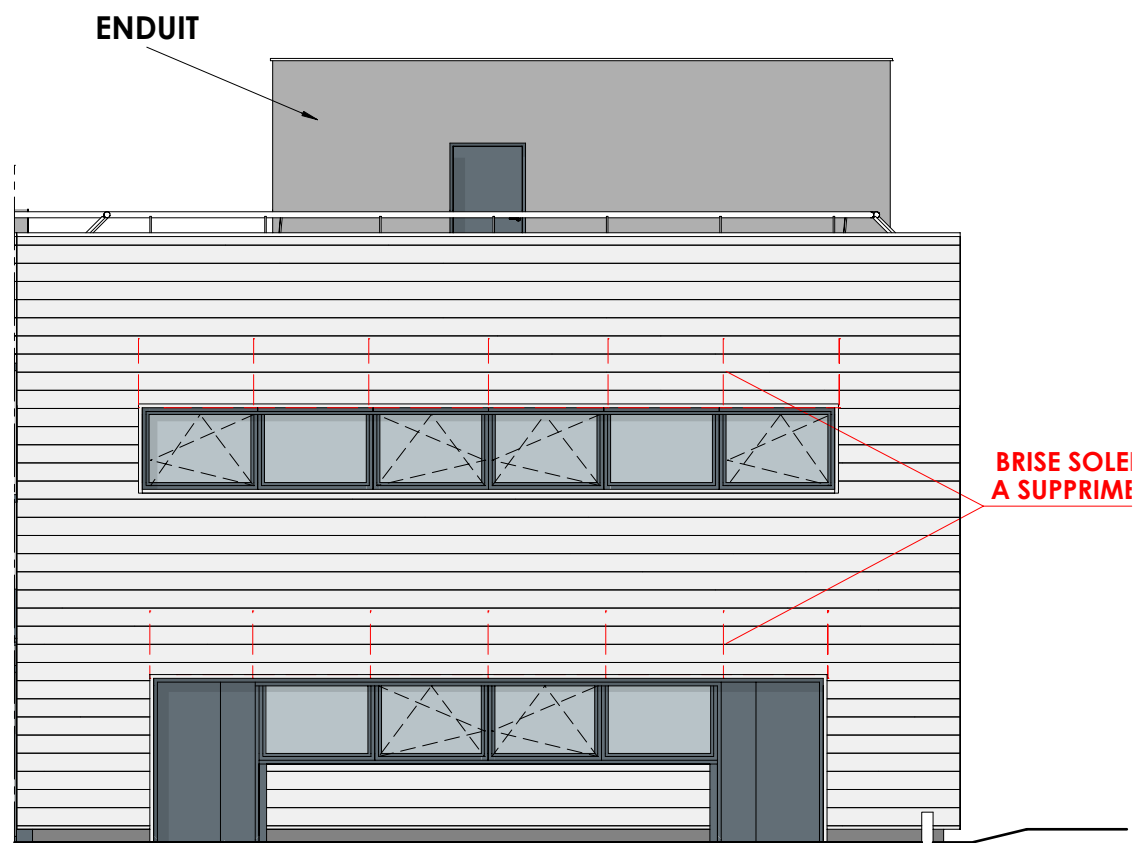


FACADE 7 (SUD)

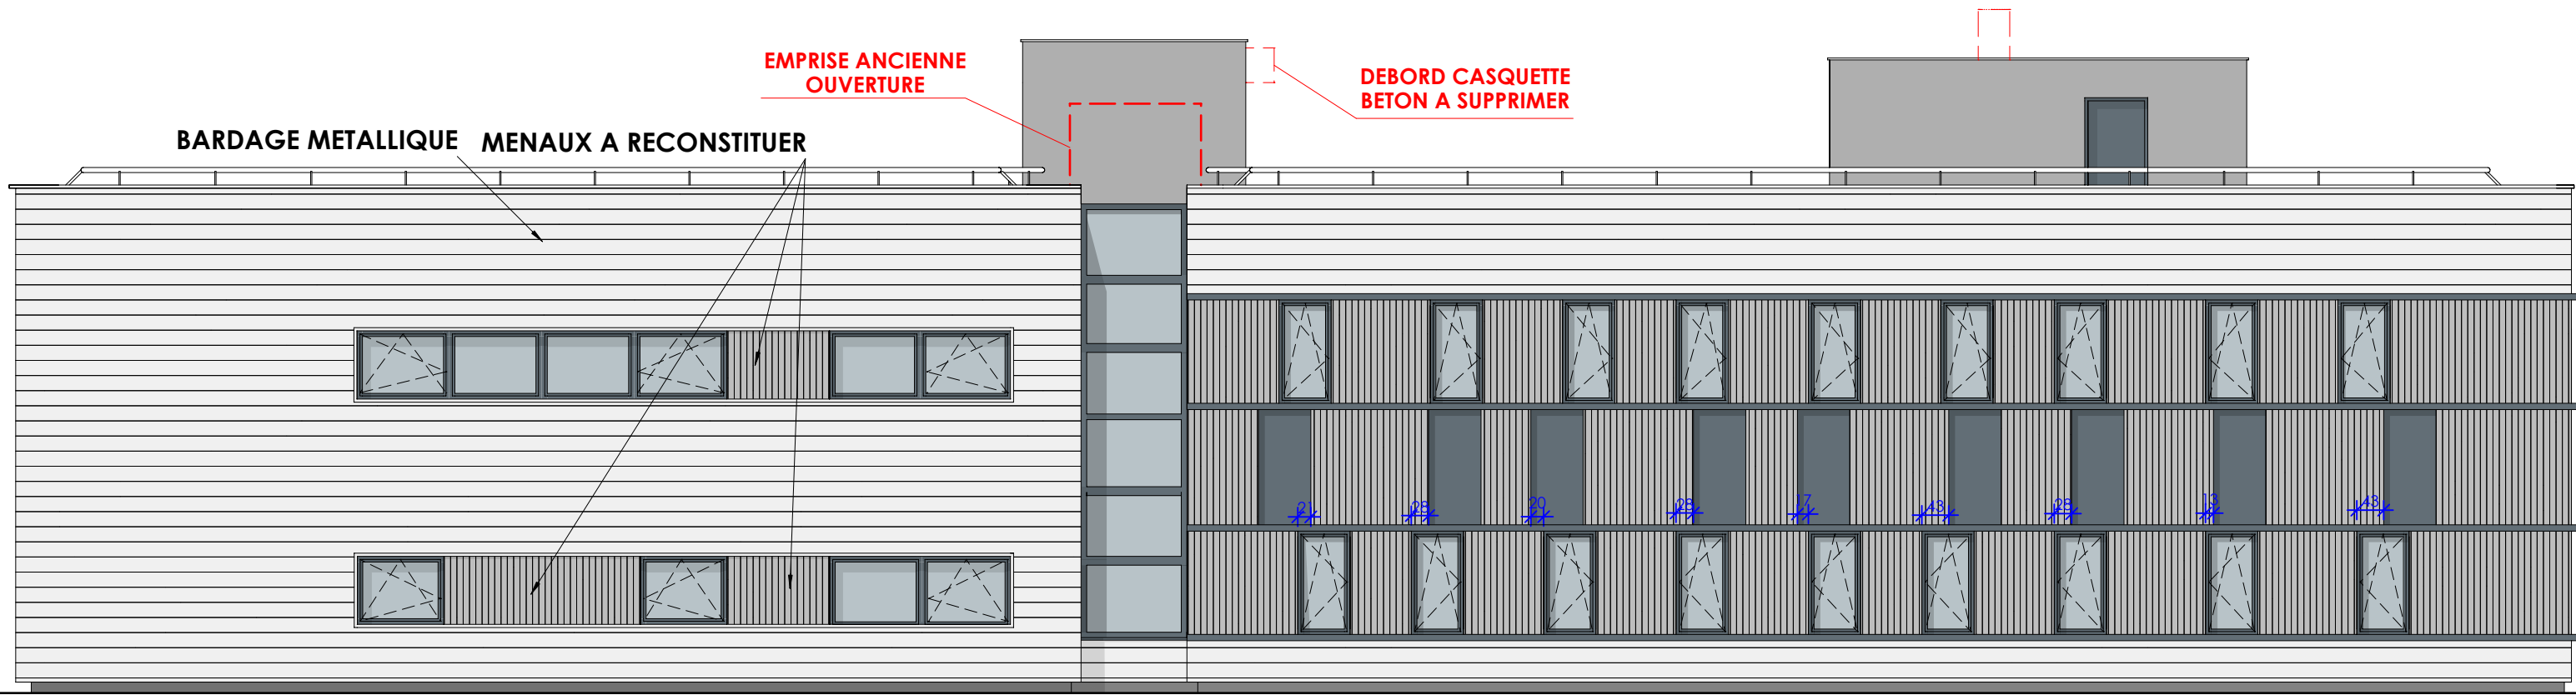


FACADE 8 (EST)

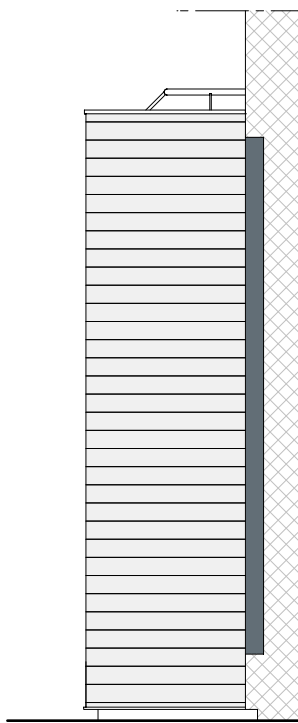


FACADE 8 prime

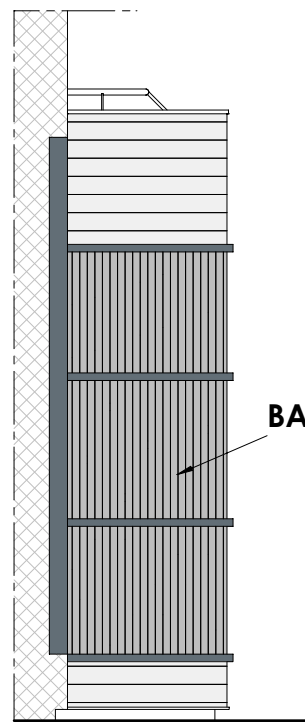

FACADE 8 bis

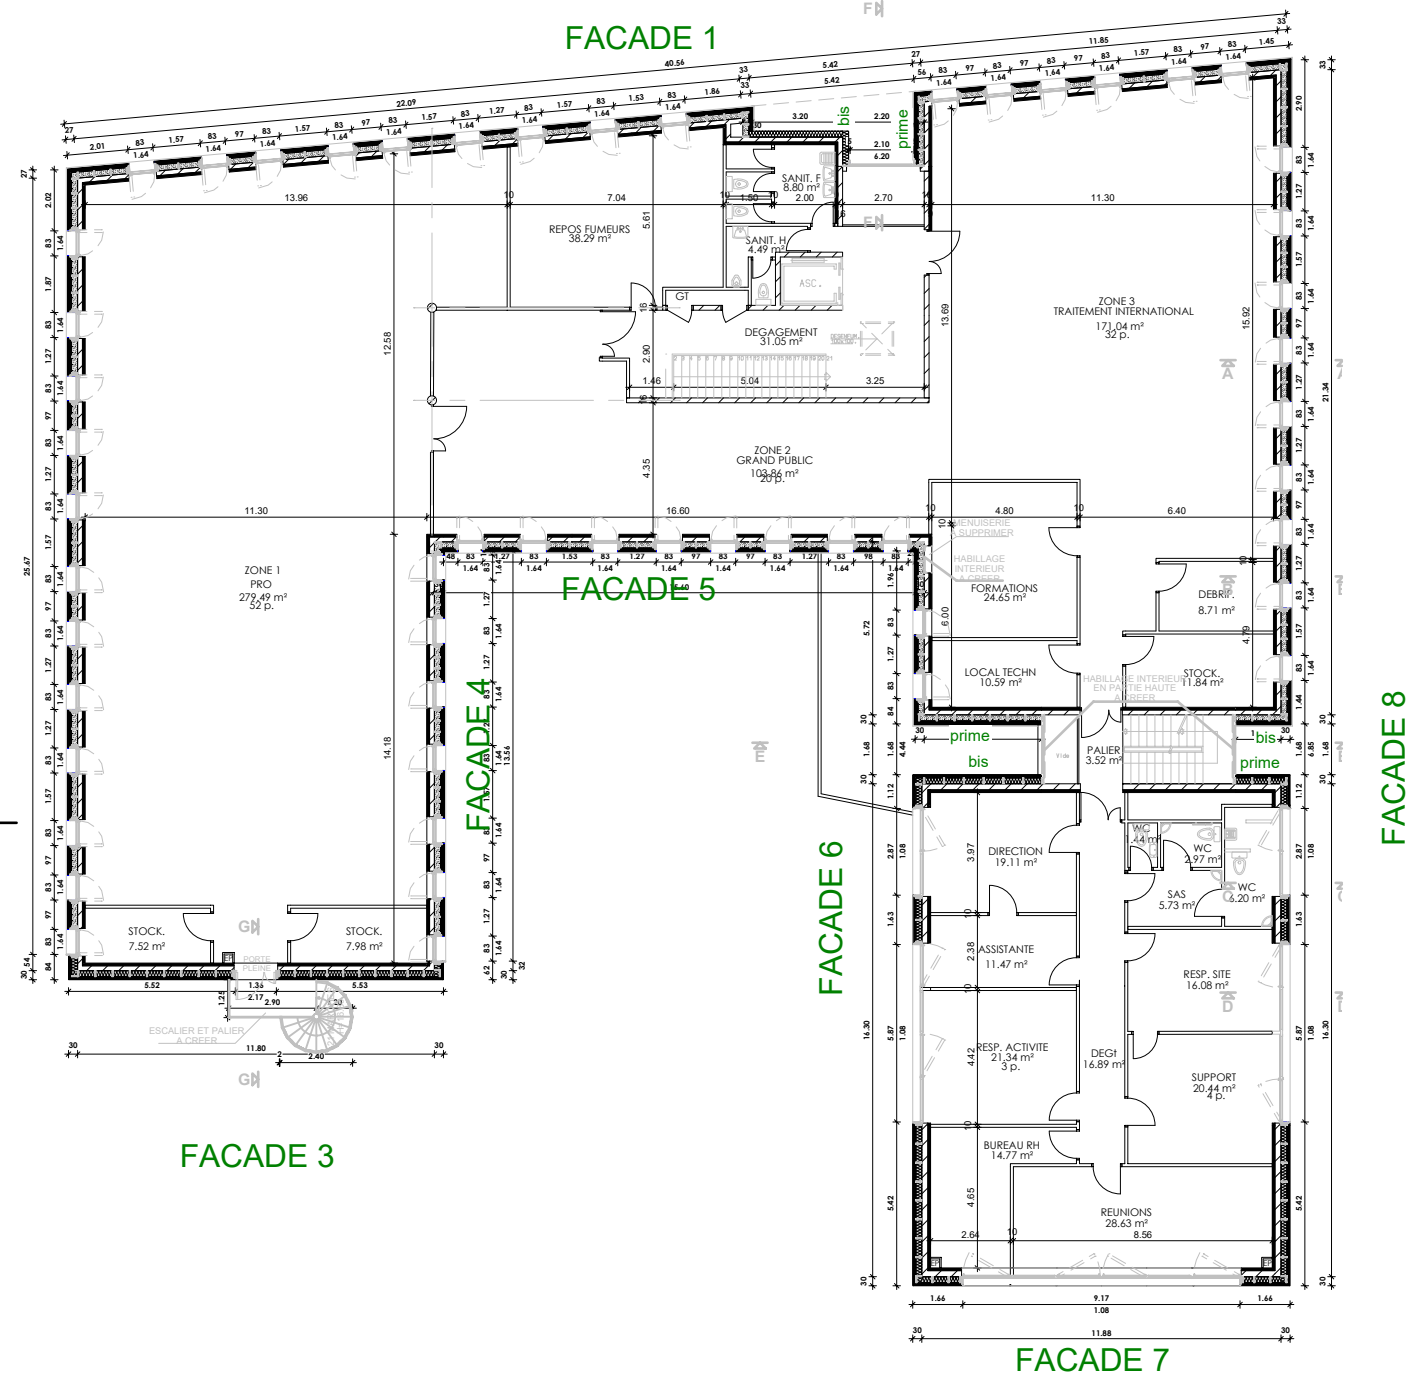

PLAN R+1-1/250

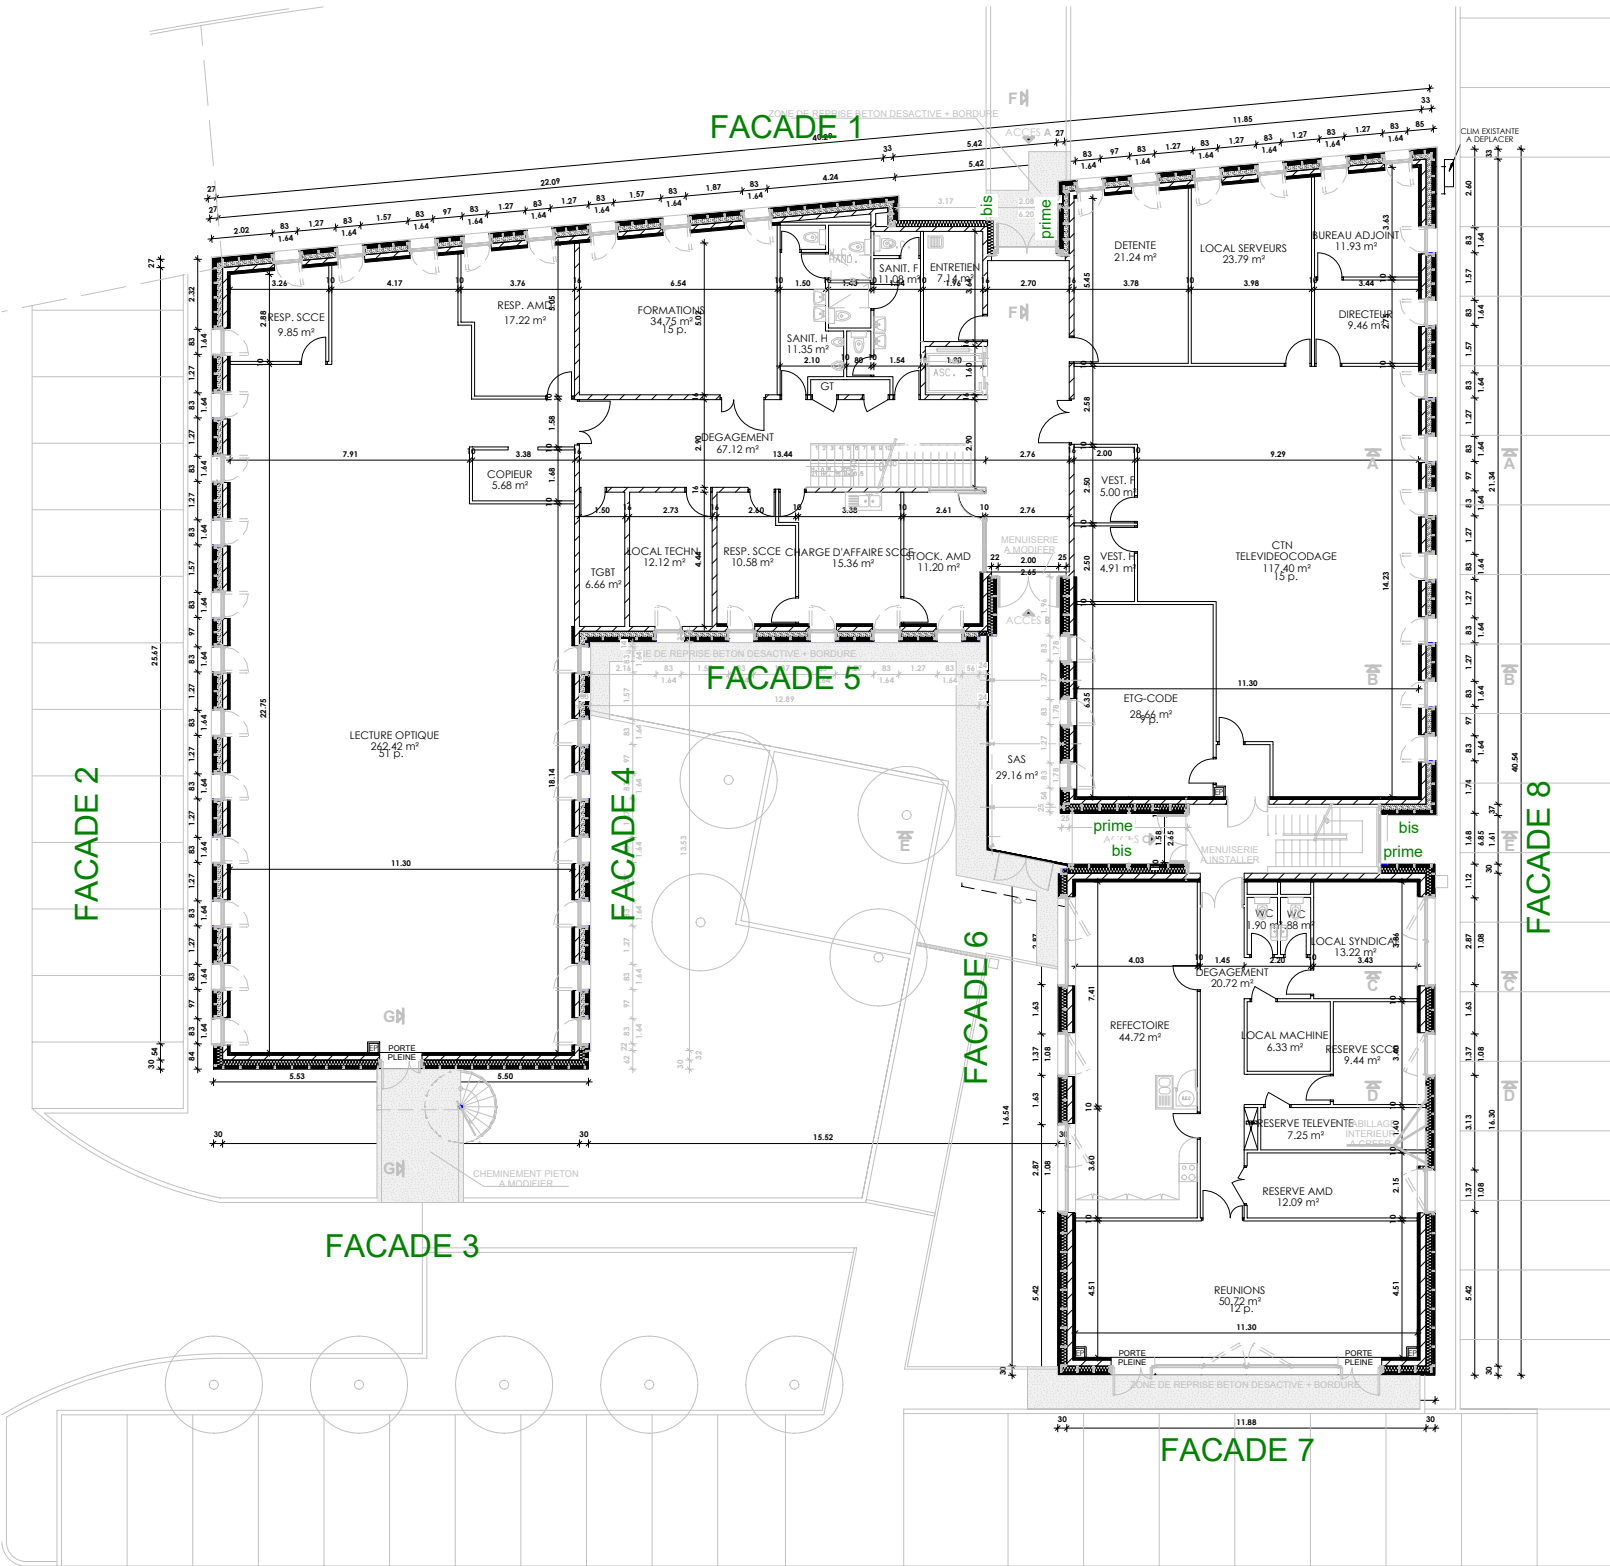

PLAN RDC-1/250