



1, rue Jacques Villiermaux
54000 NANCY

**MISE A NIVEAU ENERGETIQUE
D'UN BATIMENT TERTIAIRE**

CETAC,
14, rue A. de St-EXUPERY
88100 SAINT-DIE-DES-VOSGES



ERIC SCHMITT
ANTOINETTE PAGNOUX
GEOFFROY BOURDET
ARCHITECTES

18 rue A. de Saint-Exupéry
88100 SAINT-DIE-DES-VOSGES
Tél : 03 29 56 86 78
contact@asiparcitecture.fr


RECOLEMENT
19/01/2023

DOCUMENTS :
COUPES DE PRINCIPE A, B & C - 1/50
ETAT EXISTANT ET PROJETE

COUPES DE PRINCIPE D, E & F - 1/50
INSERTION DANS LE SITE
PERSPECTIVES DE PRINCIPE

MODIFICATIONS :



PLAN 05

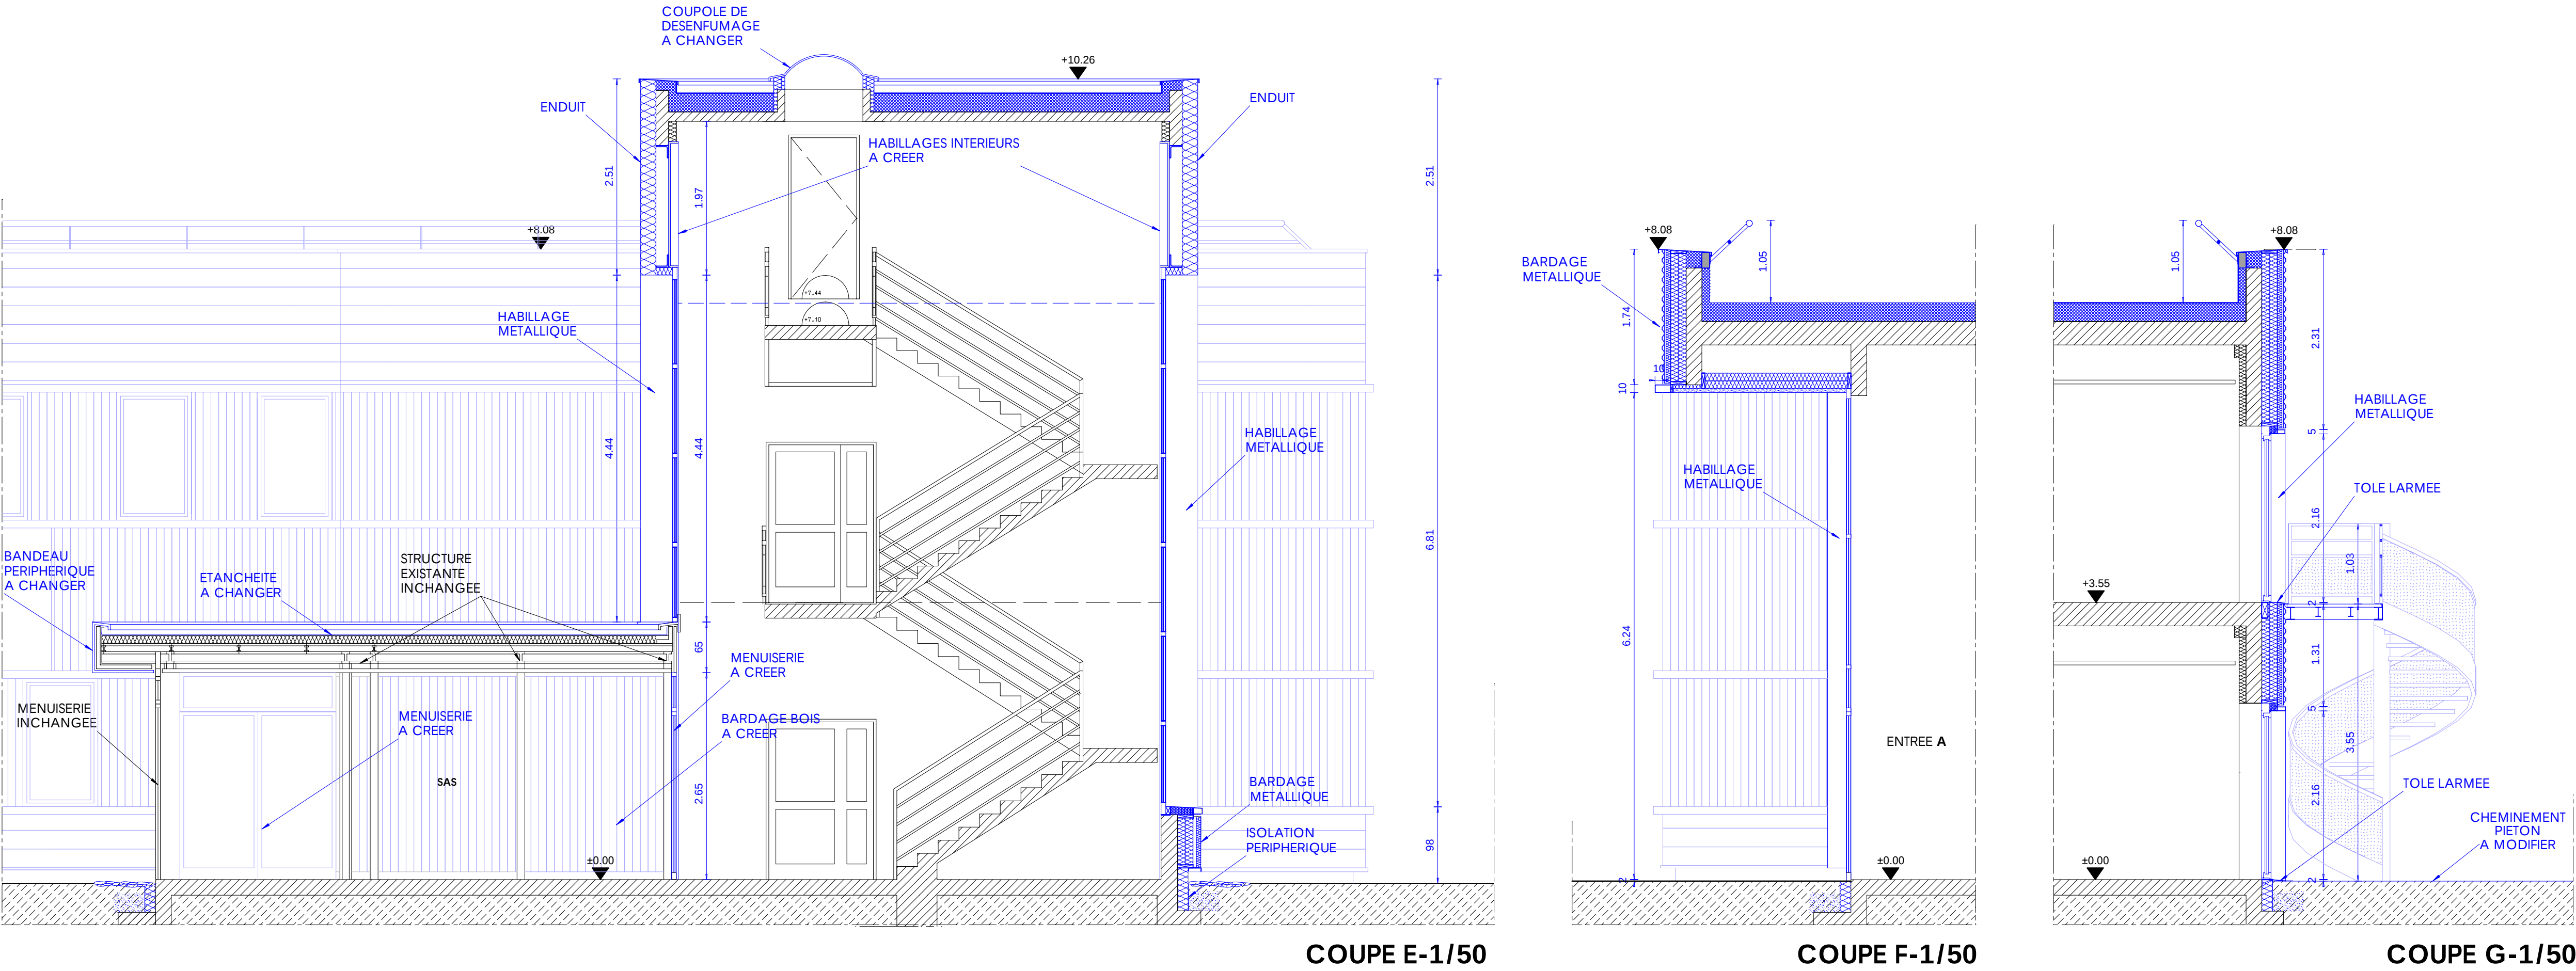


COUPE E-1/50

COUPE F-1/50


COUPE G-1/50

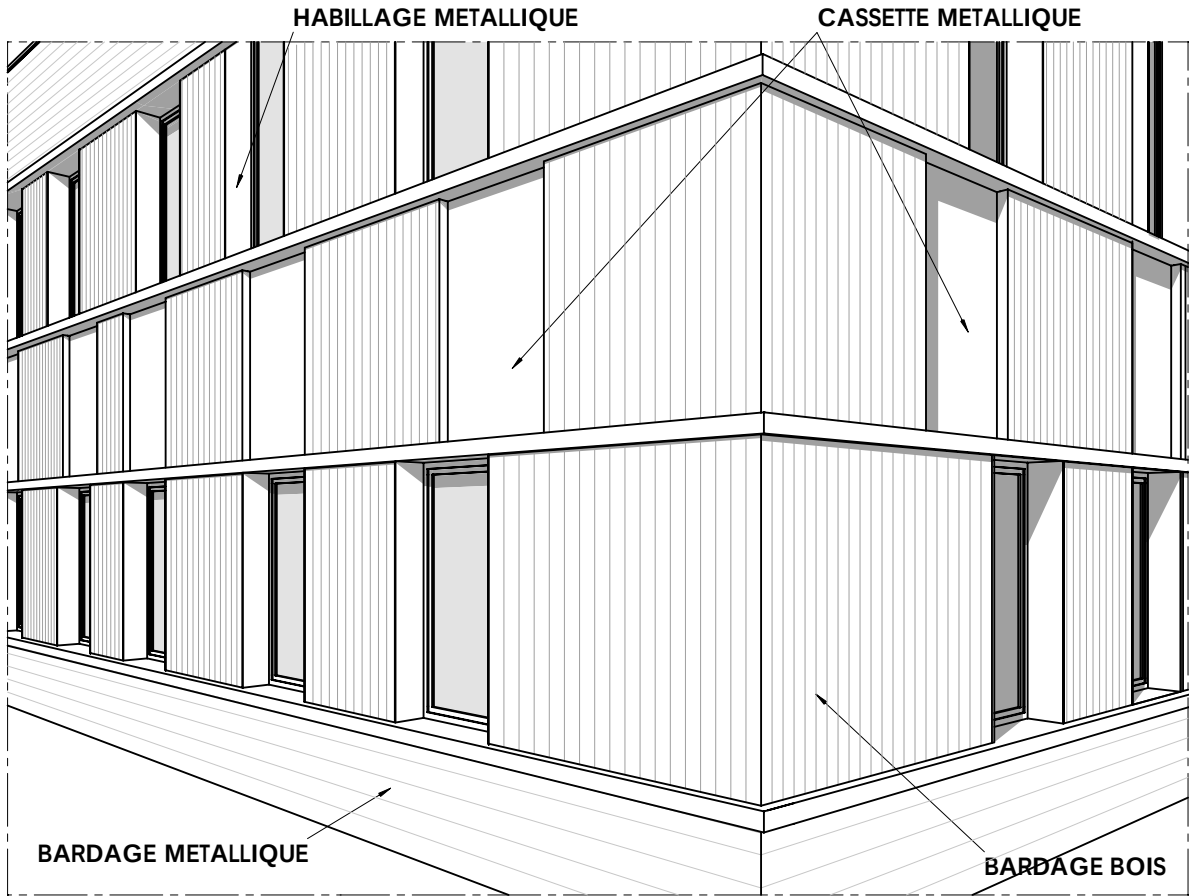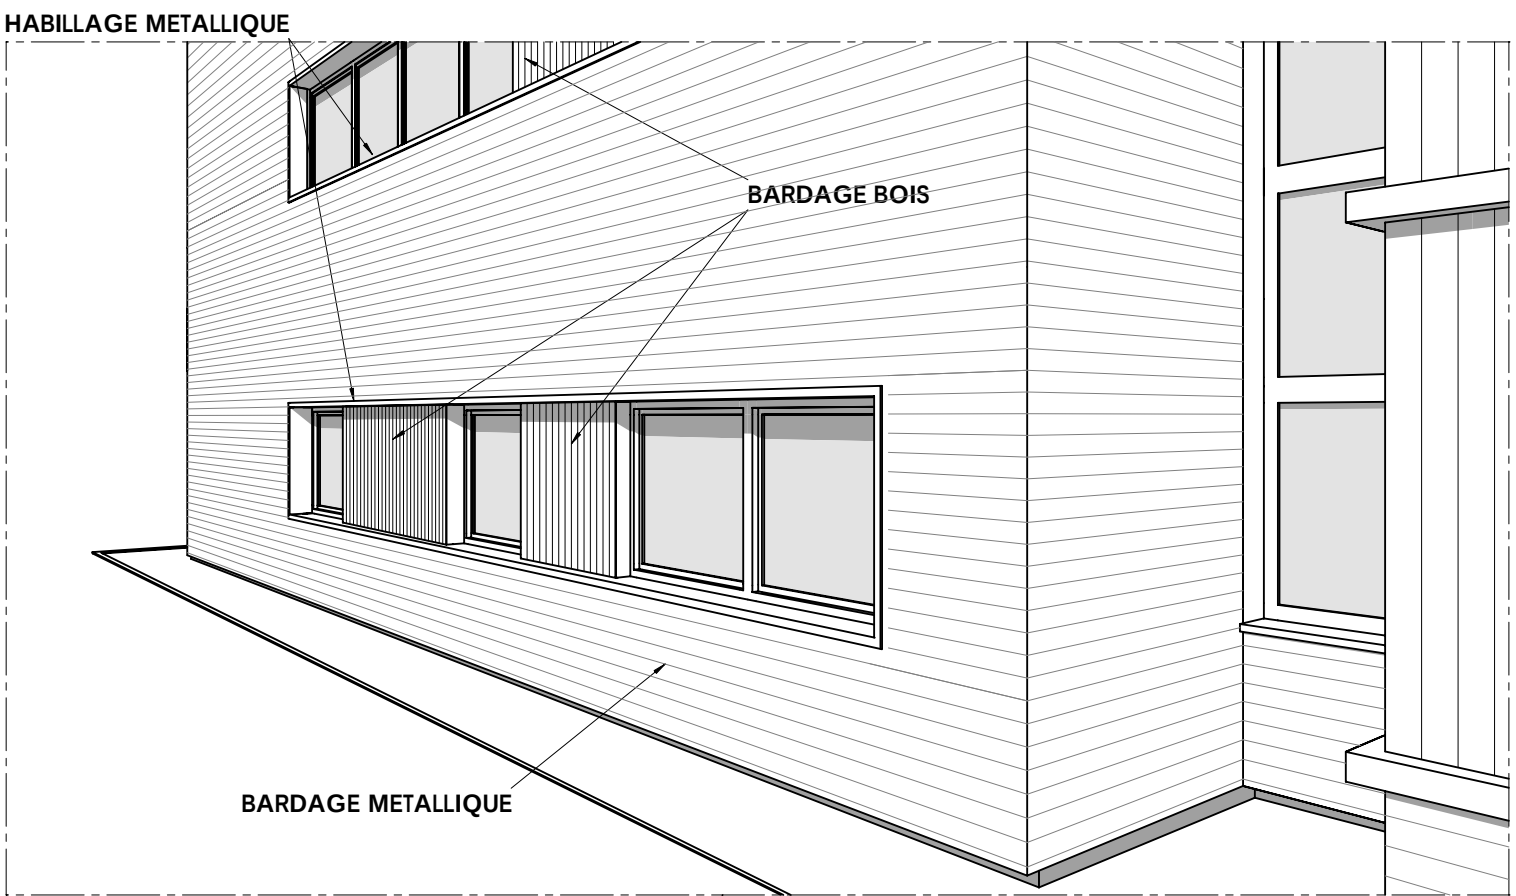


PERSPECTIVES DE PRINCIPE

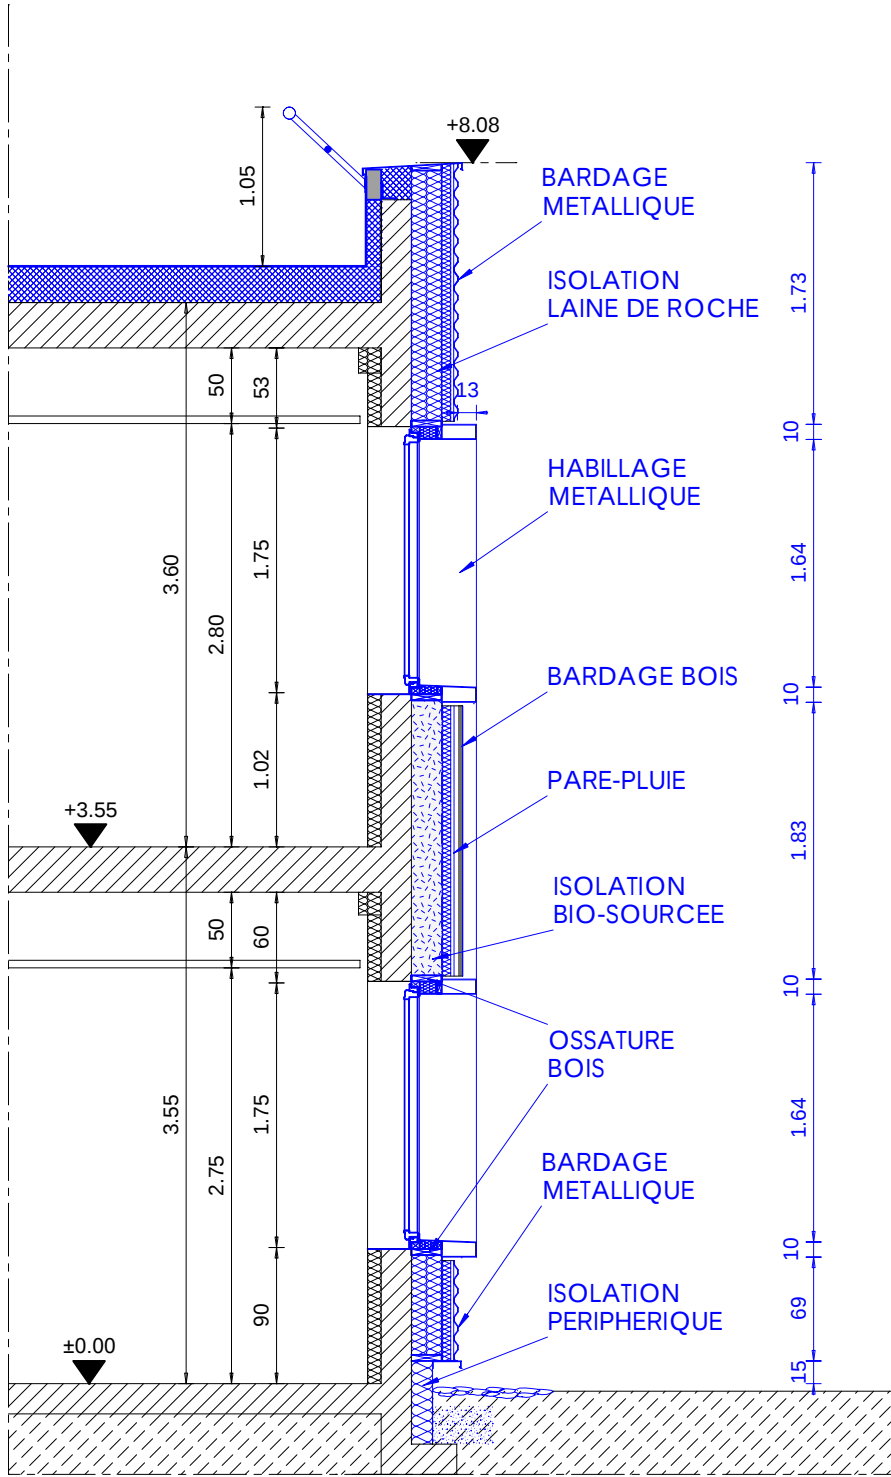


COUPE A-1/50

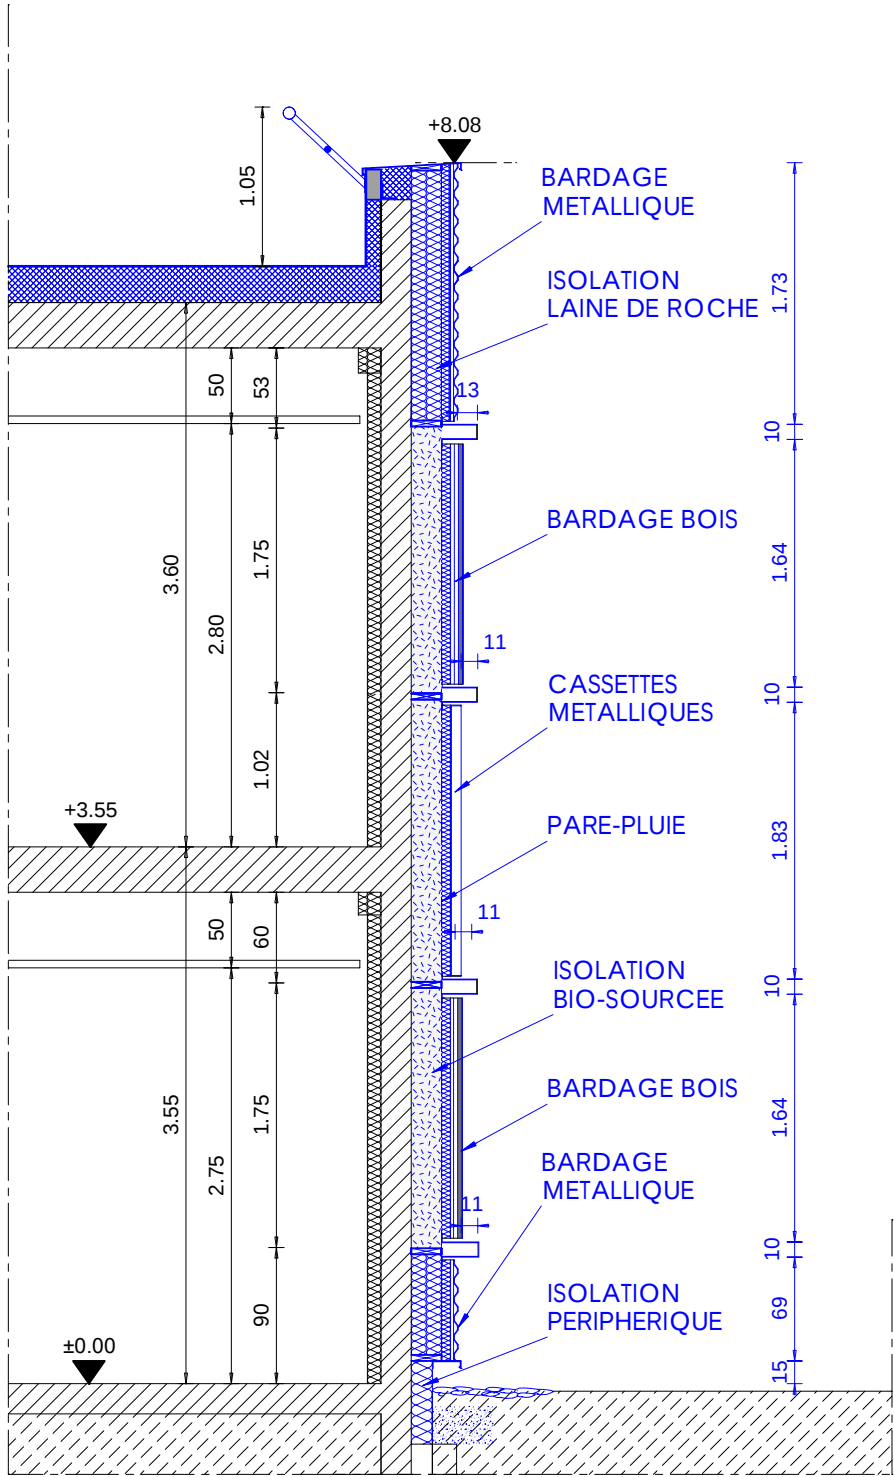

COUPE B-1/50

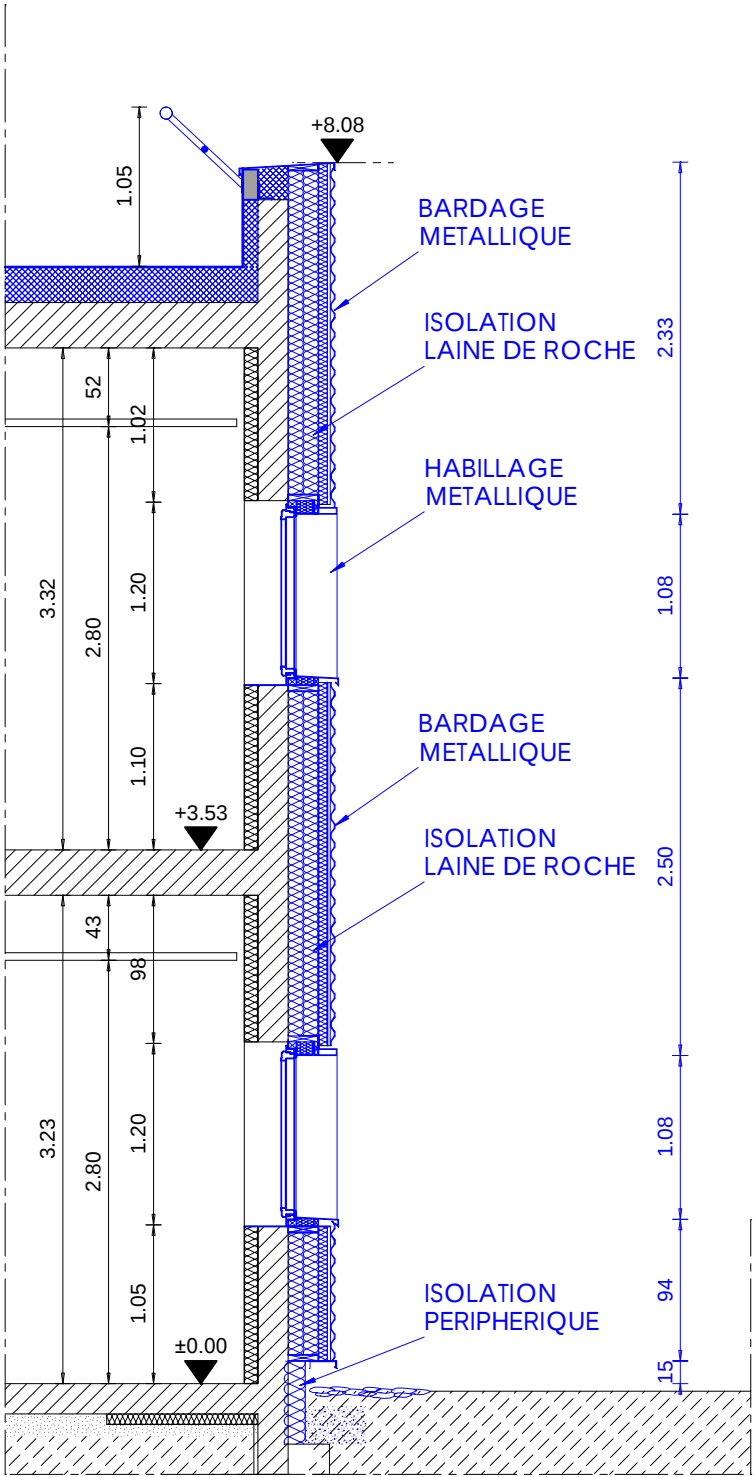

COUPE C-1/50

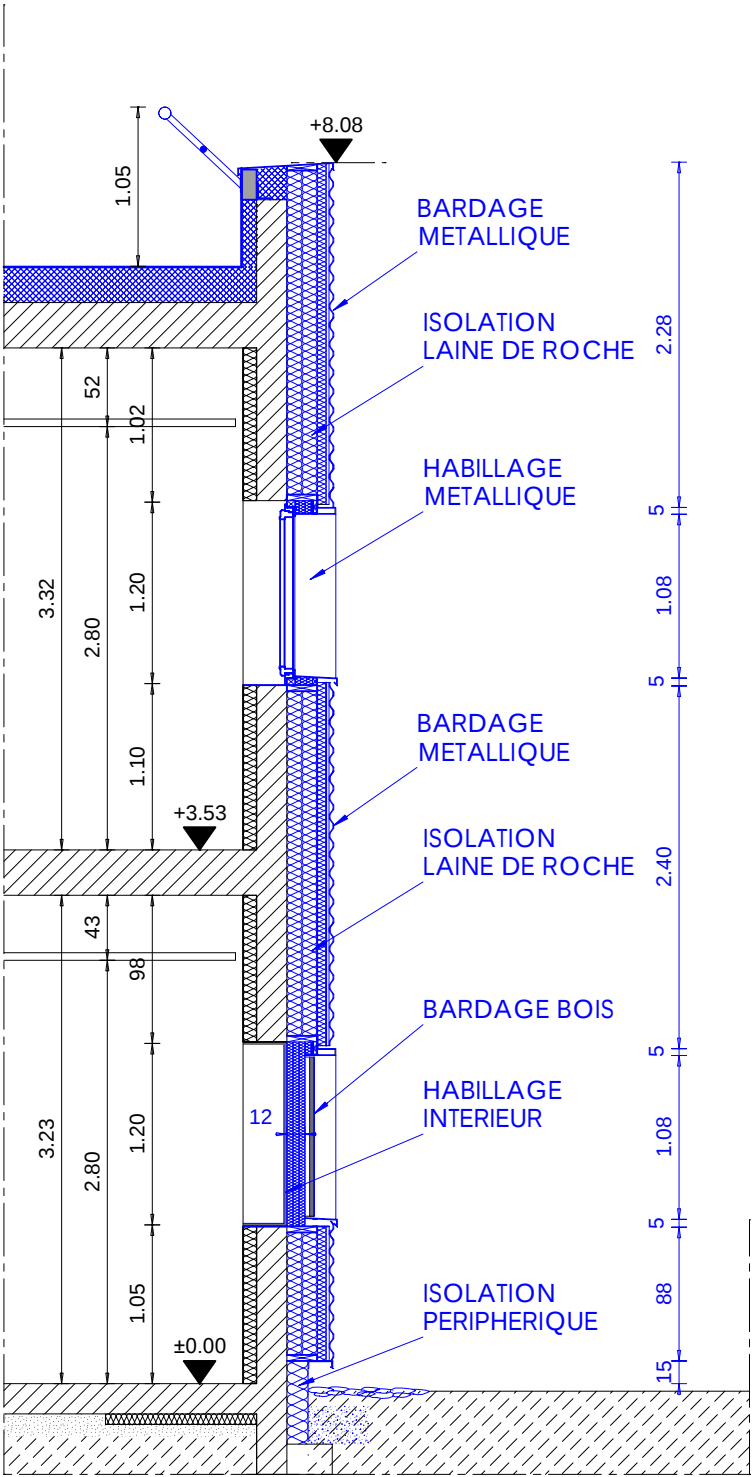


COUPE D-1/50


ETAT PROJETE




INSERTION DANS LE SITE

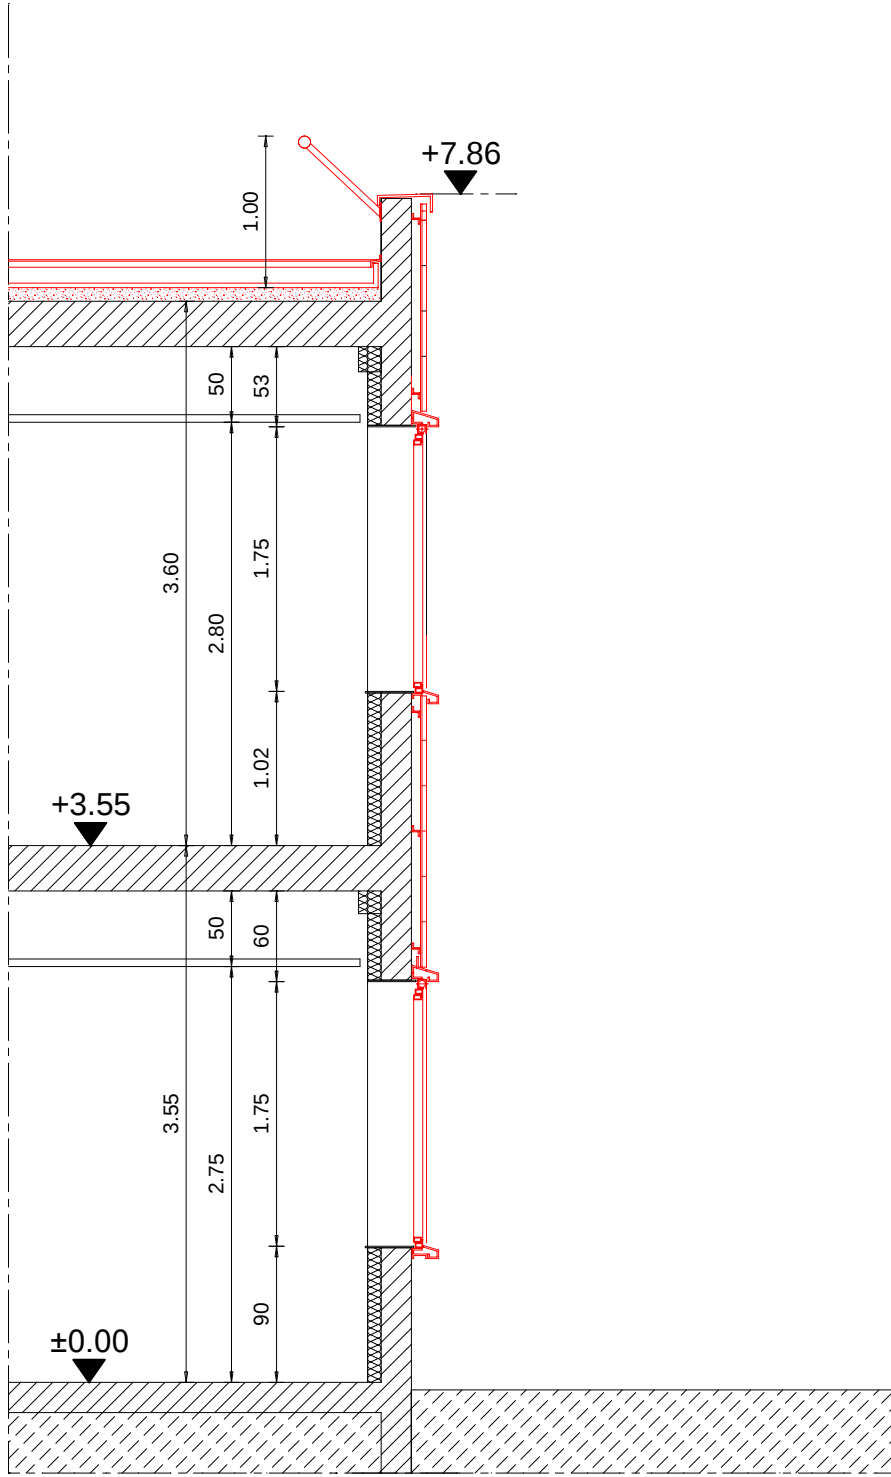


COUPE A-1/50

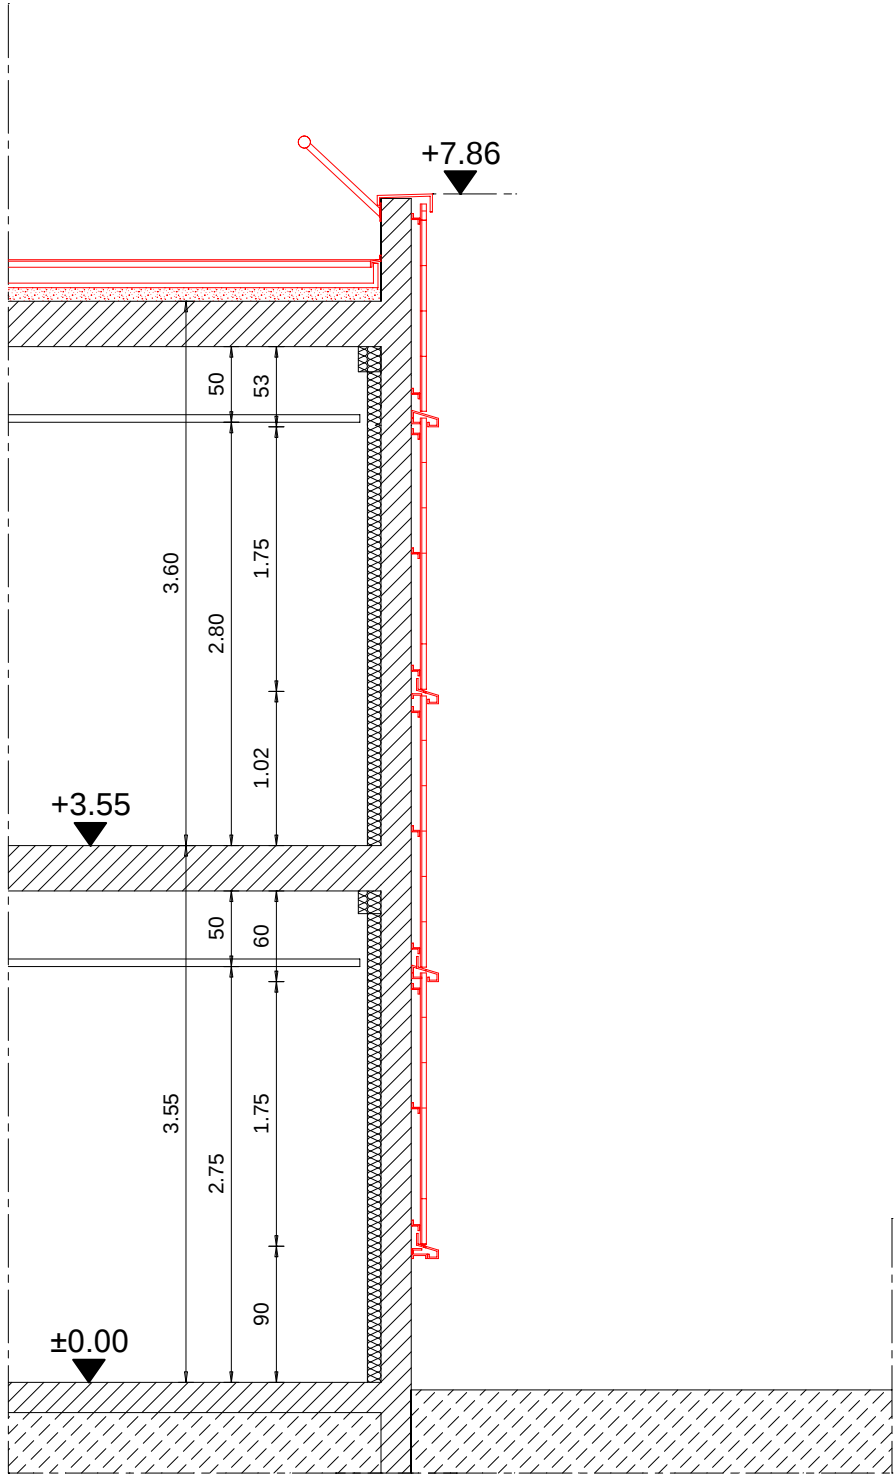

COUPE B-1/50

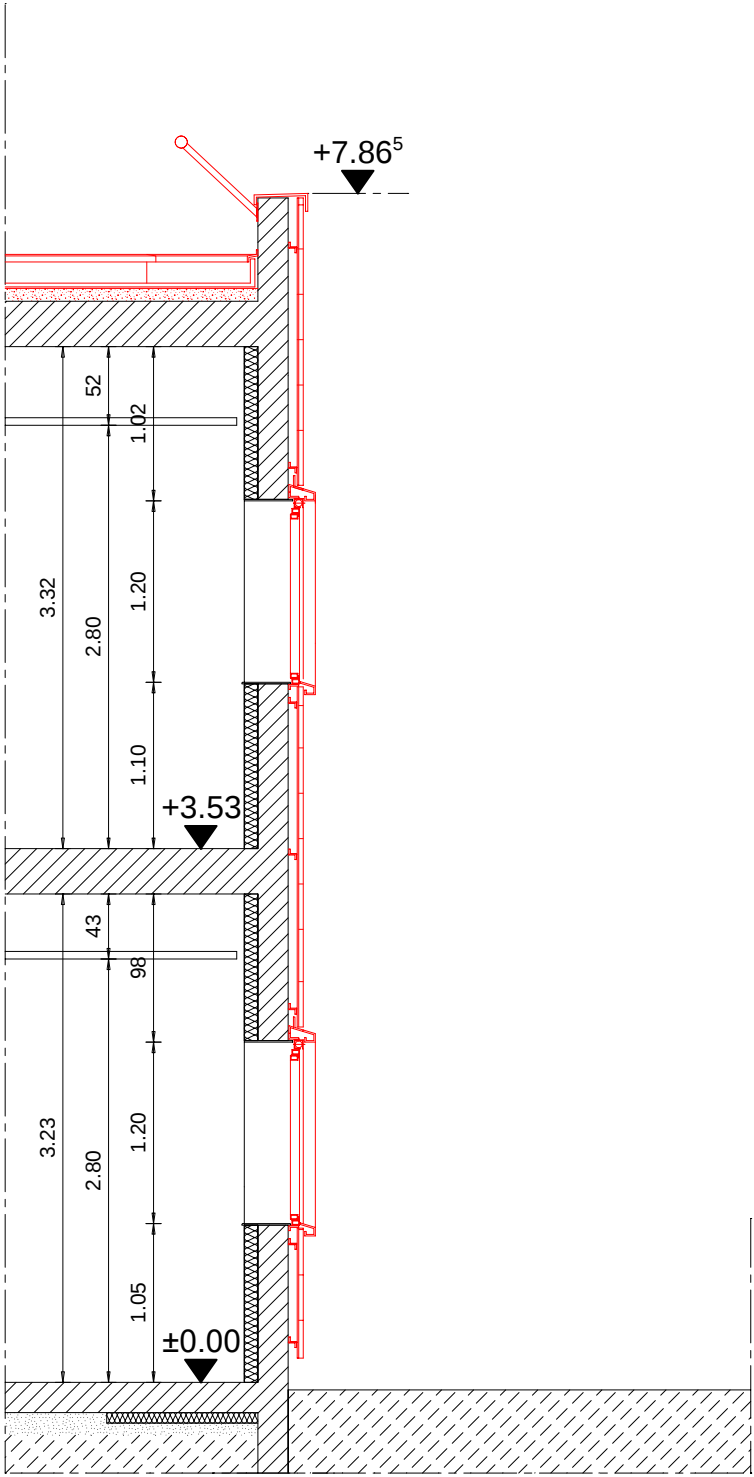

COUPE C-1/50

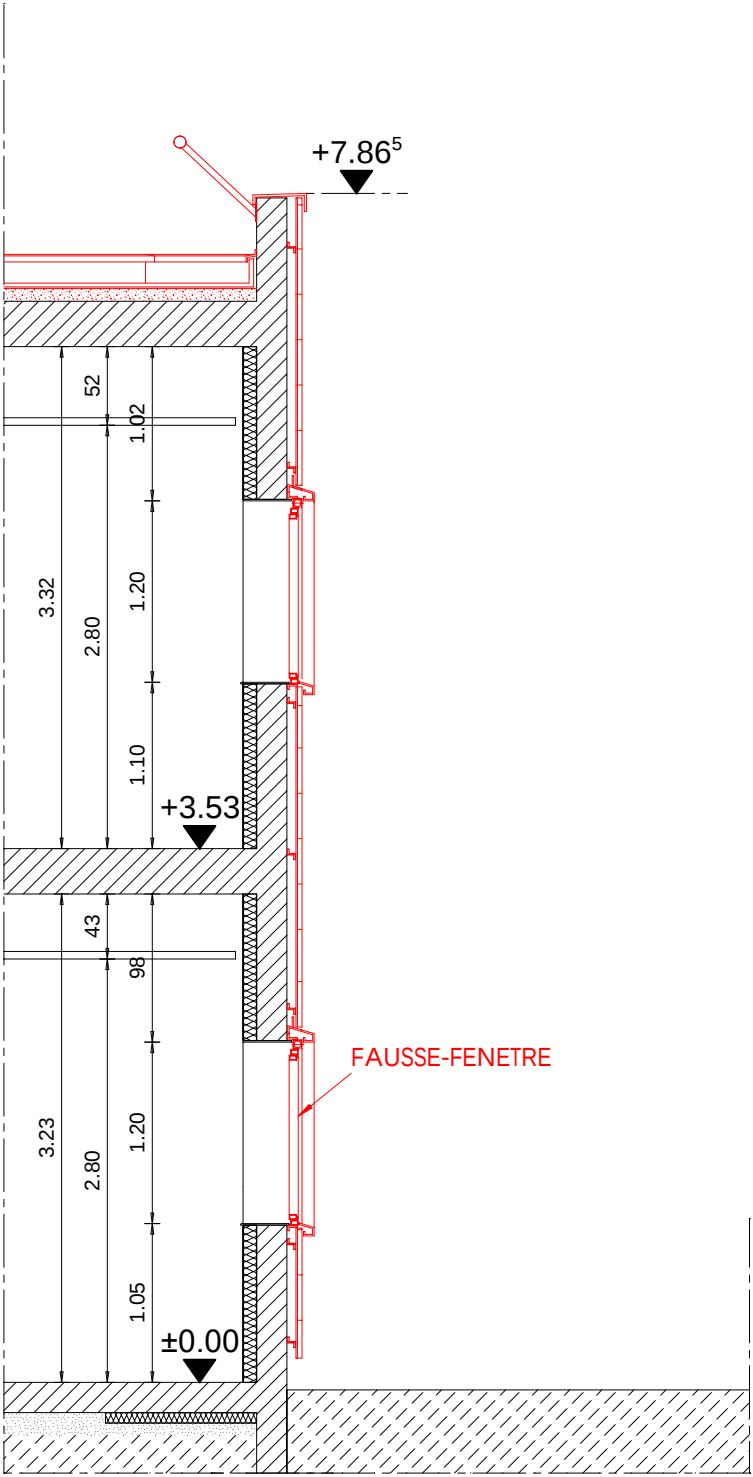

COUPE D-1/50

ETAT EXISTANT