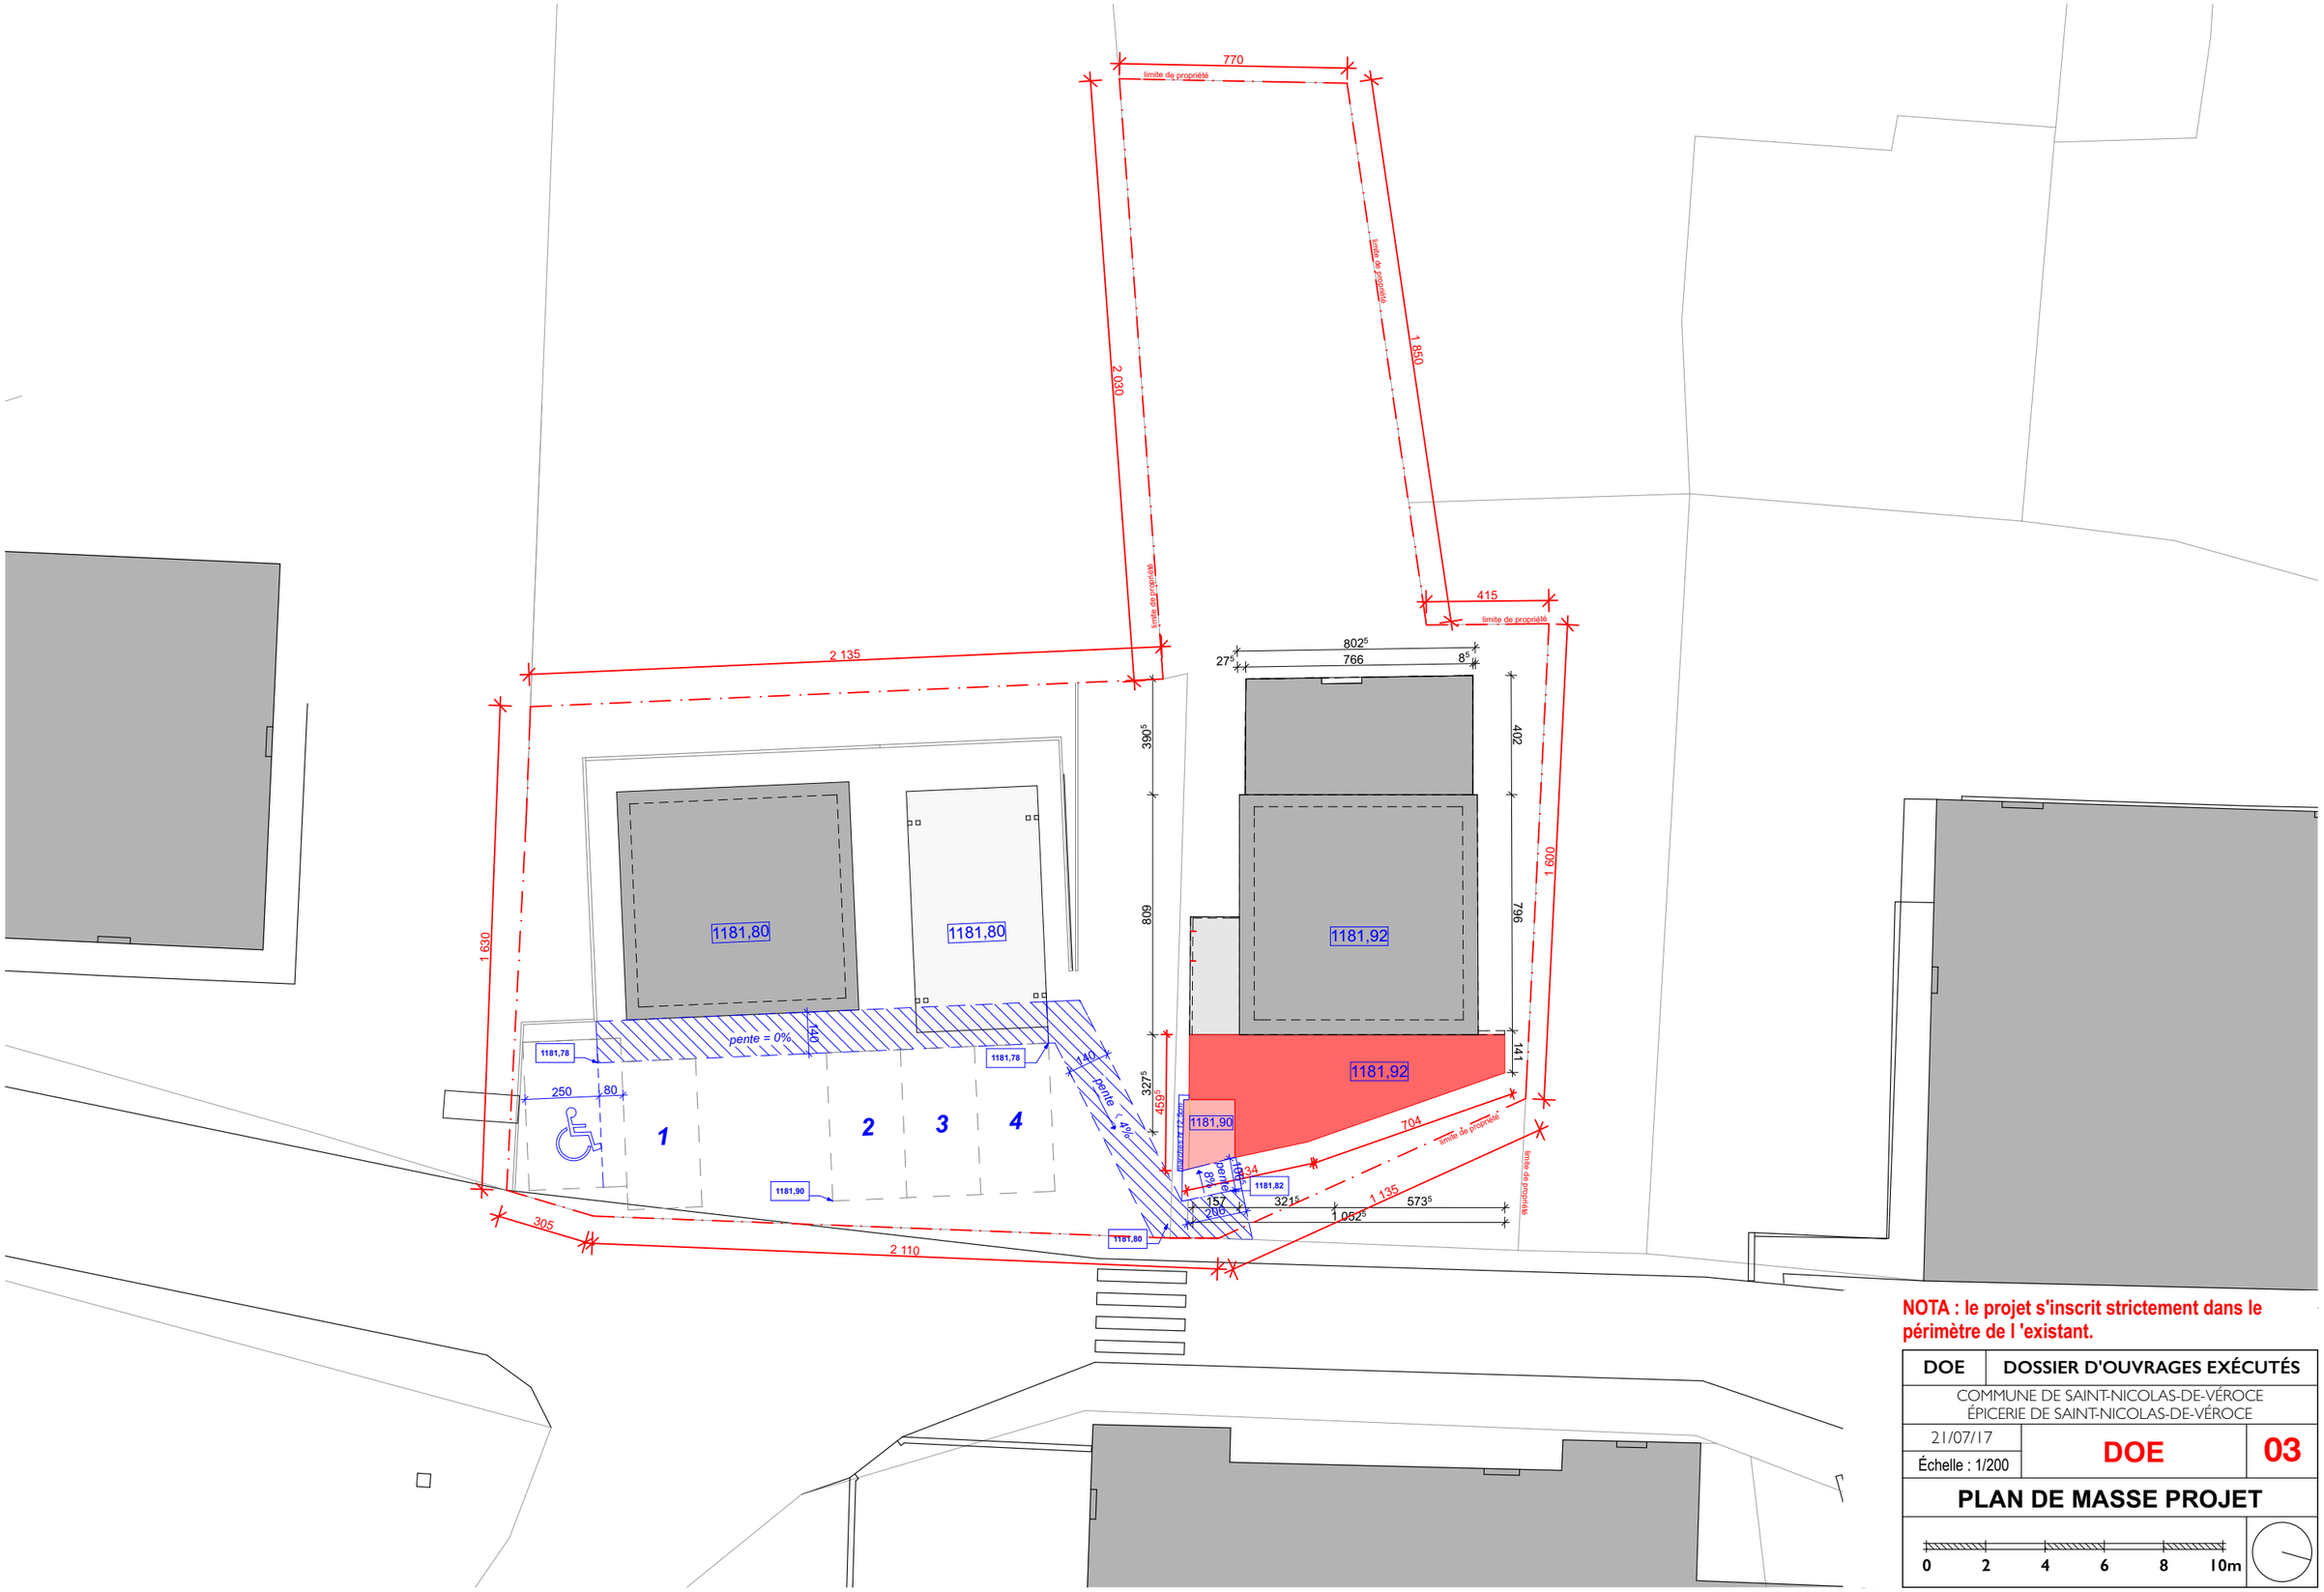

NOTA : le projet s'inscrit strictement dans le périmètre de l 'existant.

DOE	DOSSIER D'OUVRAGES EXÉCUTÉS	
COMMUNE DE SAINT-NICOLAS-DE-VÉROCE ÉPICERIE DE SAINT-NICOLAS-DE-VÉROCE		
21/07/17 Échelle : 1/200	DOE	03
PLAN DE MASSE PROJET		

0 2 4 6 8 10m