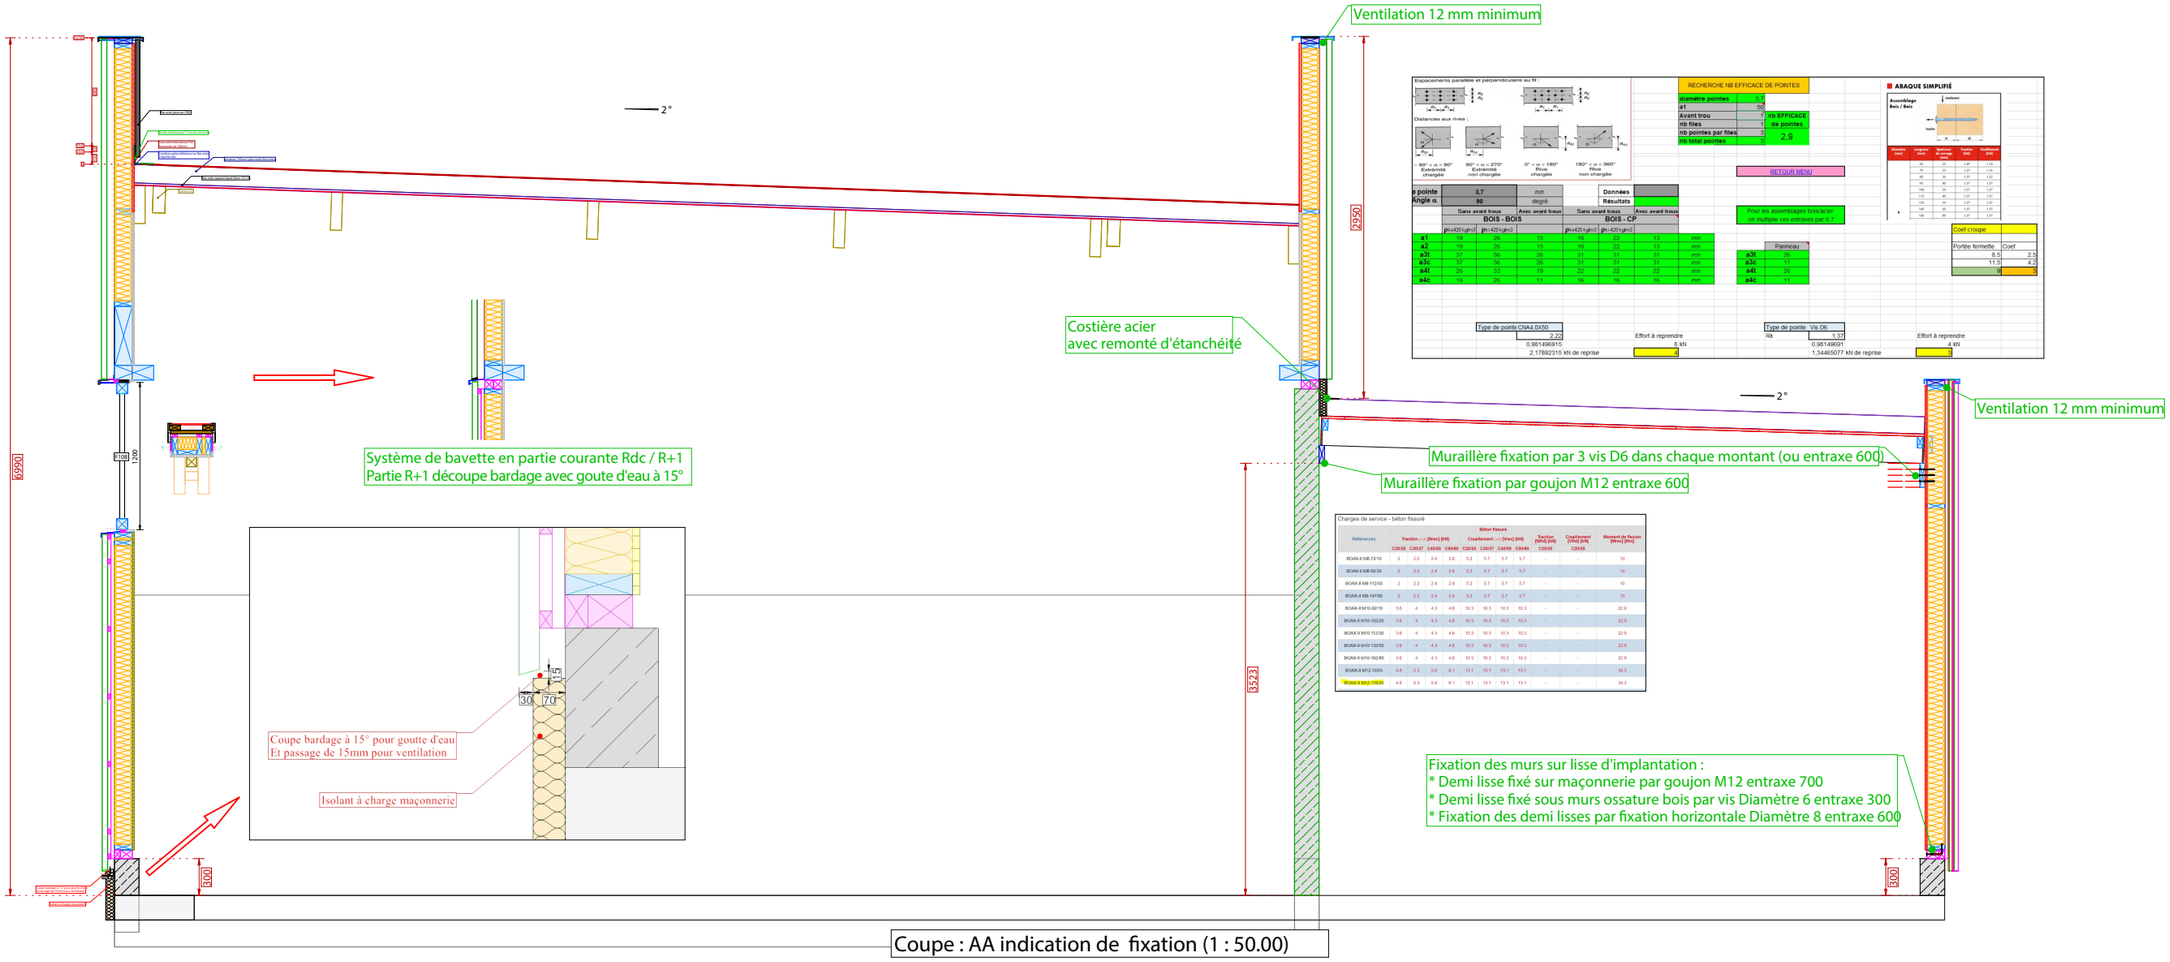

Coupe : AA indication de fixation (1 : 50.00)

MEISON CONSTRUCTION	PLAN D'EXECUTION DOE / Dossier des ouvrages exécutés Pole Auto LAC 19 Av des quarante journaux, Bordeaux
Date 25/06/2020	Plan : Coupe _ AA indication de fixation Coupe
Dessinateur GC / Echelle 1 : 50	